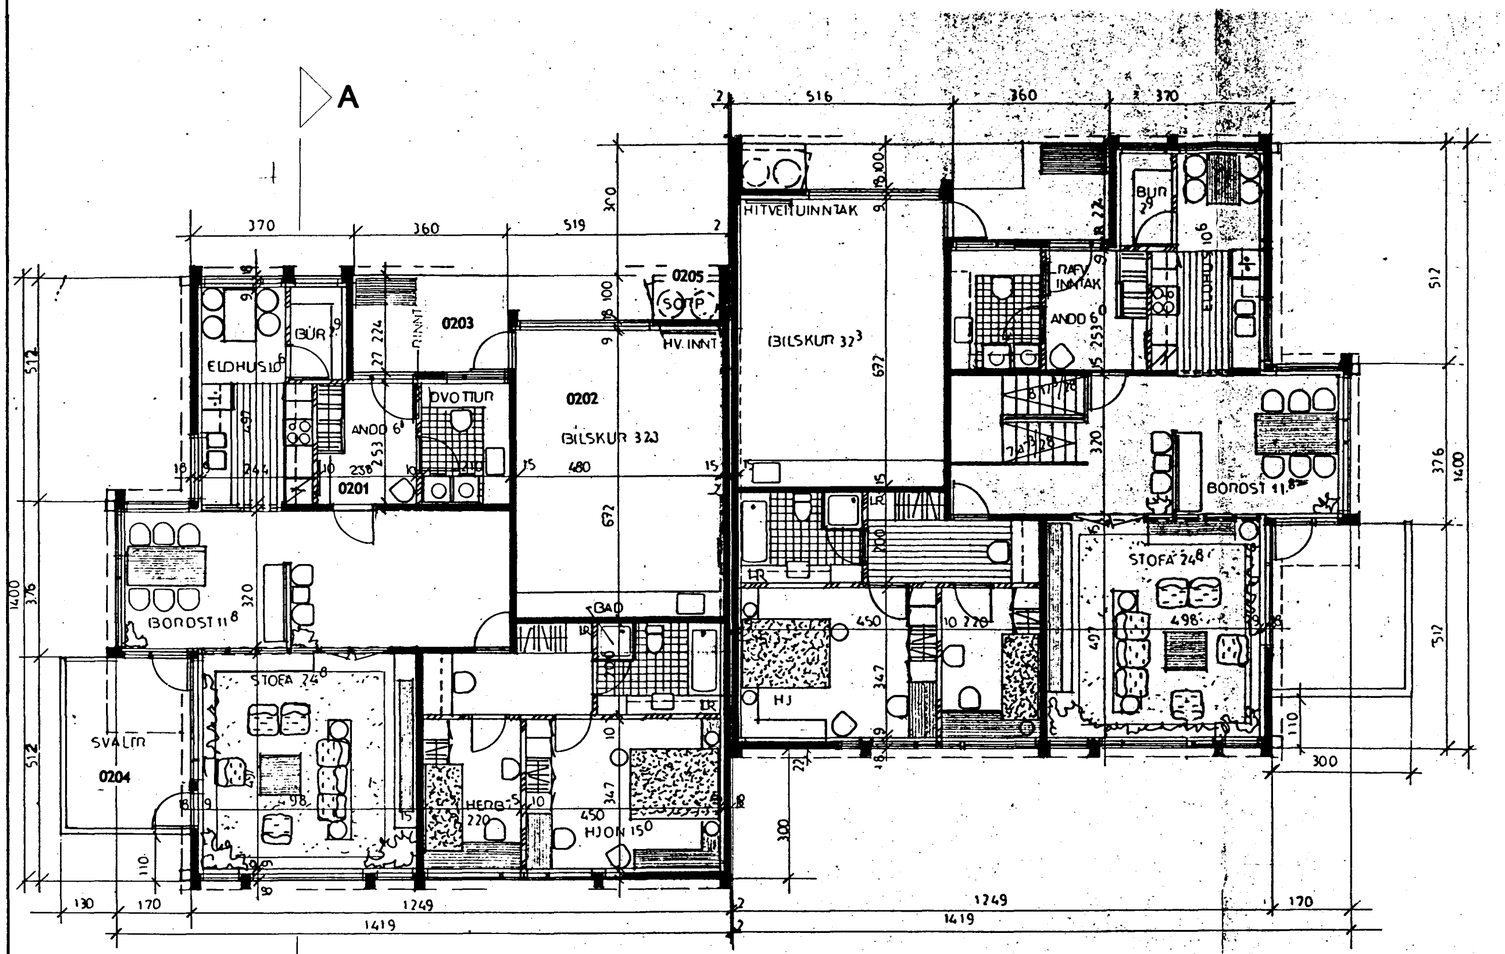

A

NOTIST EKKI SEM VINNUTEIKN

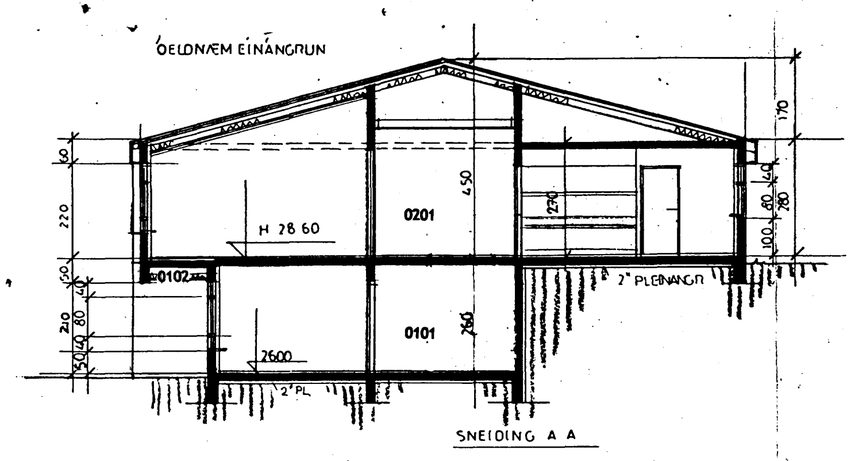

AFSTÖÐUMYND 1:500

KVÖÐ UM BÍLSTÆÐI

SKOLP Ø150 (S=TENGIST 1M INN Á LÓÐ)

REGNV.HEIMÆÐ (R=S) Ø100

VATNSHEIMÆÐ Ø32.

HITAVEITUÓG RAFMAGNSINNTAK ERU Á GÖTUHLIÐ HÚSA

H= GÓLFHÆÐ AÐALHÆÐAR

BUNDIN B.LÍNA

B.LÍNA

G=GÖTUHÆÐ

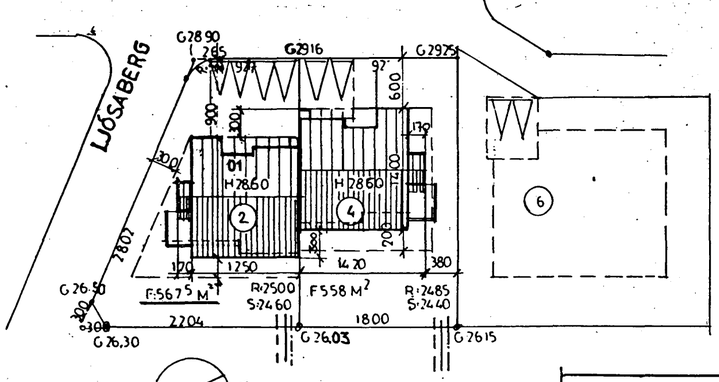

Samþykkt á fundi byggingarnefndar þann

19 JULI 2000

Byggingafulltrúinn í Hafnarfirði
F.h. Kristján Þórarinsson

Breytingar:
Ljósaberg 2; stigi í grunnmynd og sneiðingu fjarlægður. Sett inn númer vegna skráningartöflu. Gerð grein fyrir bílastæðum. 06.07.2000.

Stuðst er við teikningu "nr. 100, A. Vidars Olsen, tfr.; afstaða grunnmynd, sneiðing, dags mars 85". samþ. á fundi byggingarnefndar 20.08.86.

borealis
ARKITEKTAR
strandgötu 26-28, 220 hafnarfjörður
sími 555 2850, fax 555 2858
borealis@centrum.is

verkheiti: Ljósaberg 2, Hafnarfirði	verknúmer: 00-604
heiti teikninga: Grunnmynd aðalhæðar, sneiðing og afstöðumynd	númer: A-101
dags.: 06.07.2000	teiknað af: gg
yfirfarið:	mælikvarði: 1:100, 1:500
skráarheiti: 00-604.dwg	kt. 260563-5219