
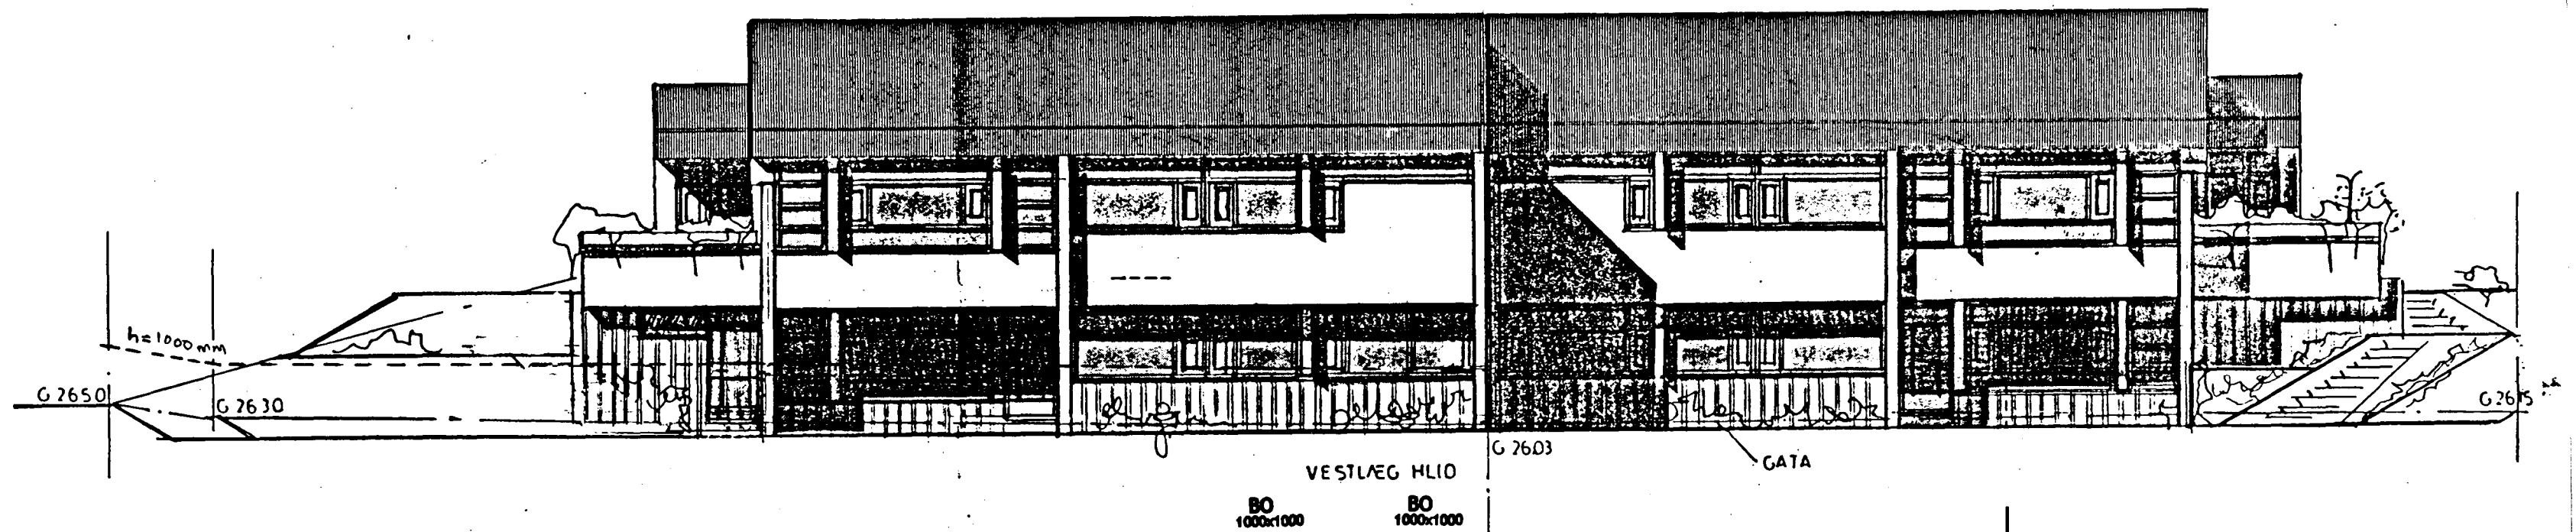


Samþykkt á fundi
byggingarnefndar þann

19 JULI 2000

Byggingafultrúinn í Hafnarfirði
F.h. Kristján Þórarinnsson

RP

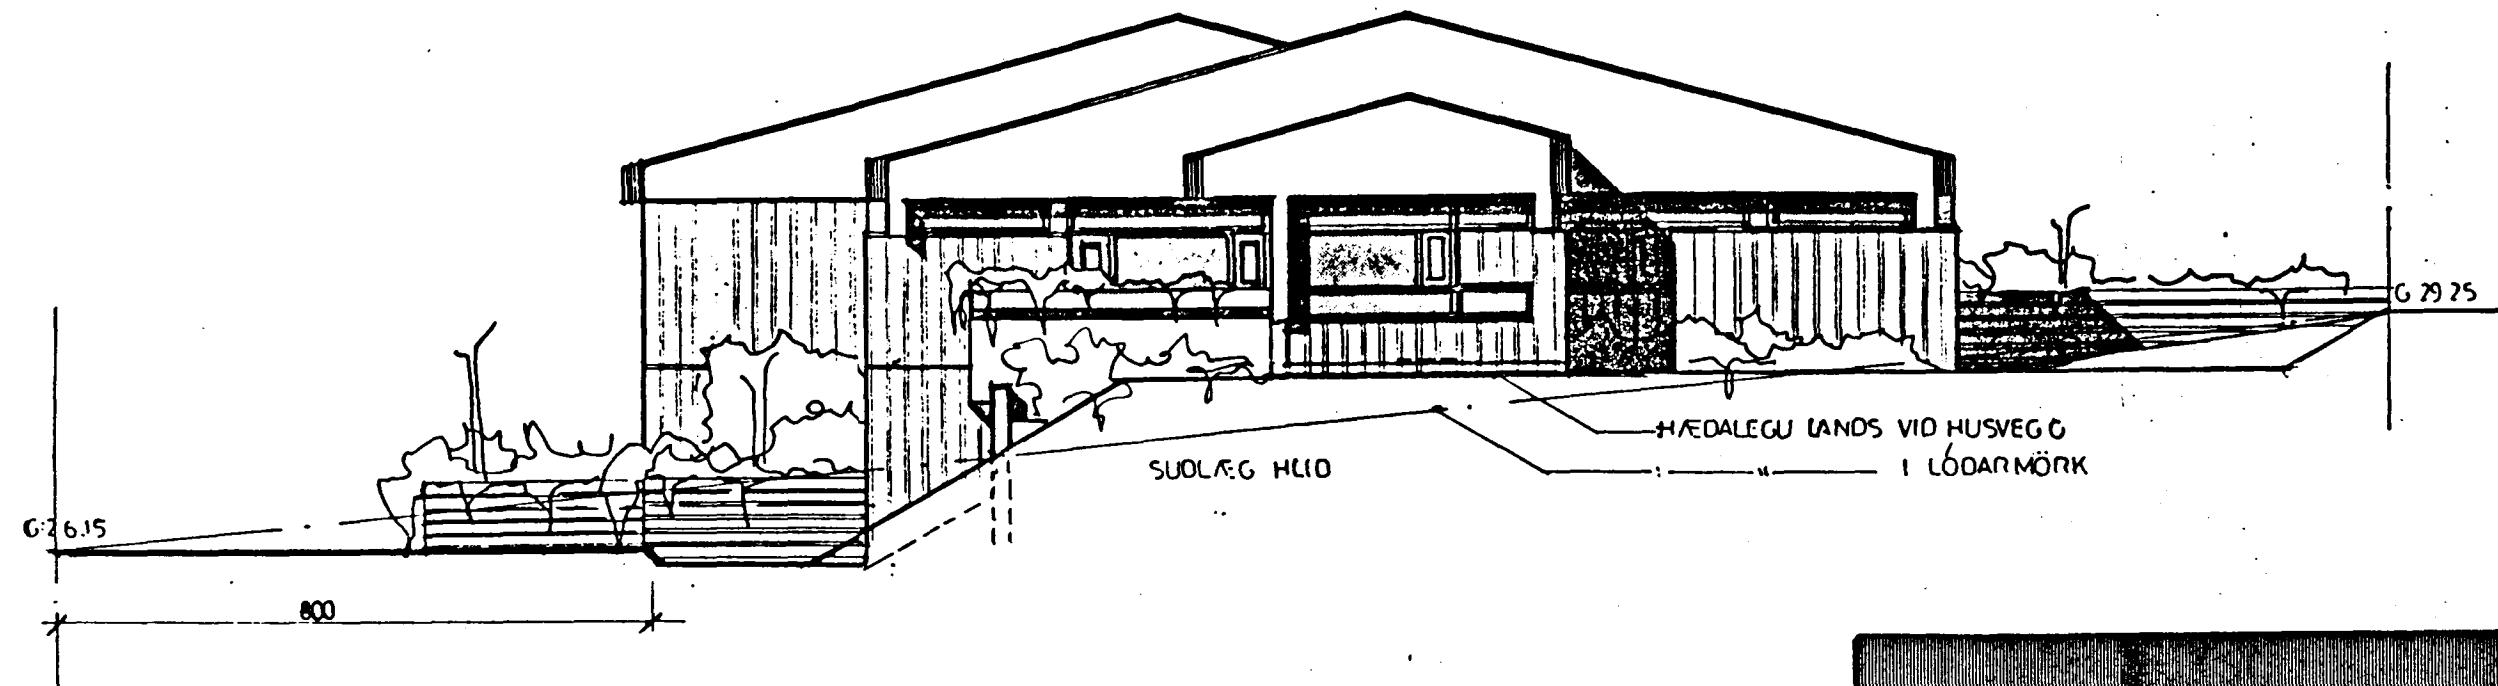

Breytingar:
Ný björgunarop í kjallara sjá "vestlæg hlið".
gerð grein fyrir gróðingum. 06.07.2000.

Stuðst er við teikningu "nr. 102. A. Vidars
Olsen, tfr.; útlit, dags mars 85, breytt júlí 86".
samþ. á fundi byggingarnefndar 20.08.86.



borealis
ARKITEKTAR

strandgötu 26-28, 220 hafnarfjörður
sími 555 2850, fax 555 2858
borealis@centrum.is

verkhall	verndar
Ljósaberg 2, Hafnarfirði	00-604
húll teikningar	skisar
Útlit	A-103
daga	skilad at
06.07.2000	gg
skilad	skilad
00-604.dwg	260563-5219