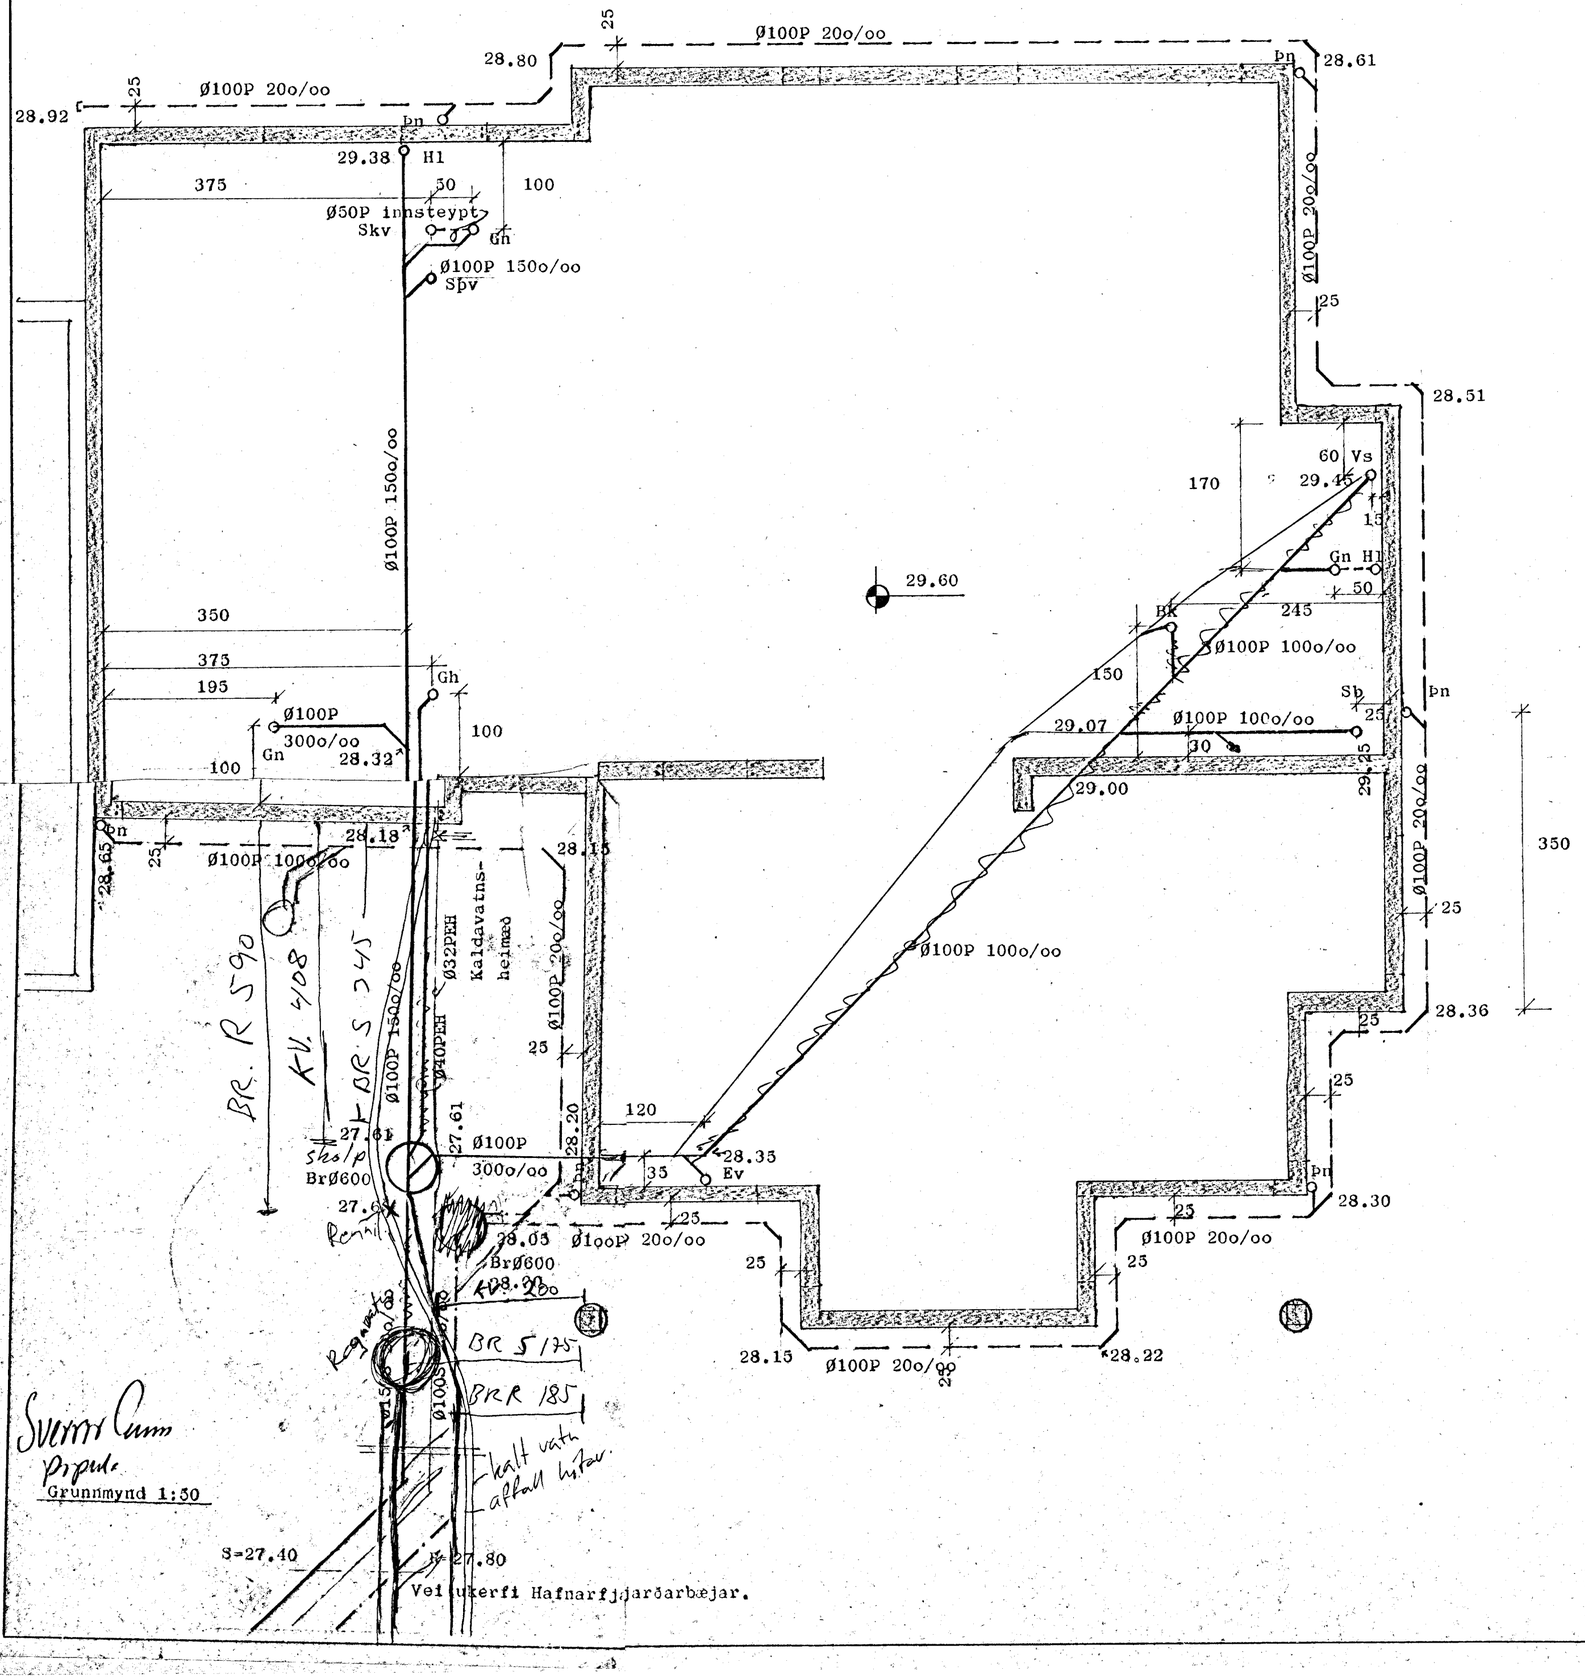

Sig Sverrir Cum
Prpuls

Grunnmynd 1:50

HAFNARFJARÐARBÆR
8. nóv. 1984
BYGGINGAFULLTRÚINN

Almennar skýringar og afstöðumynd sjá blað nr 3.

DAGS.	BR.	BREYTING VARÐAR:	SIGN

Frárennslislagnir og vatnslagnir í jörð grunnmynd.

Ljósaberg 36
Hafnarfirði

TEIKN: sg	REIKN: sg
YFIRF:	DAGS:
SAMÞ: Sævar Geirsson	DAGS: okt. '84
Sævar Geirsson	
Byggingatæknifr	Blað 2
MTFÍ sími 77816	