



Samþykkt á fundi bygginga-  
nefndar þ. 3/10/84  
BYGGINGAVALUTERU  
I HAFNARFIRÐI  
*Sigurdsson*

Sendu skal frá önnu  
elduvæði í samráði við  
sigtillitgjafa

*Ástíðind er að fullnægt verði  
ákvæðum brunamála- og tegluþætta-  
um tengingu þaka á milli  
húanna nr. 36 og 38.*

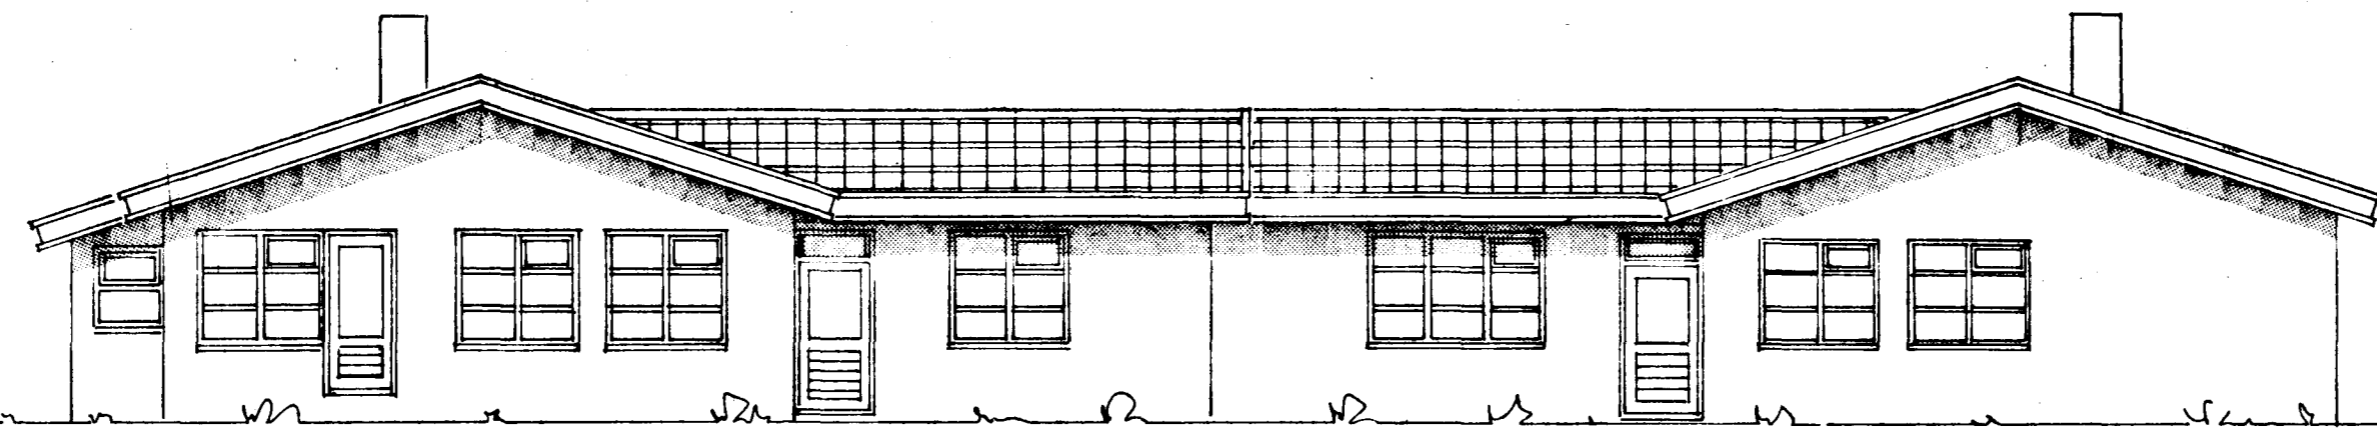


austur

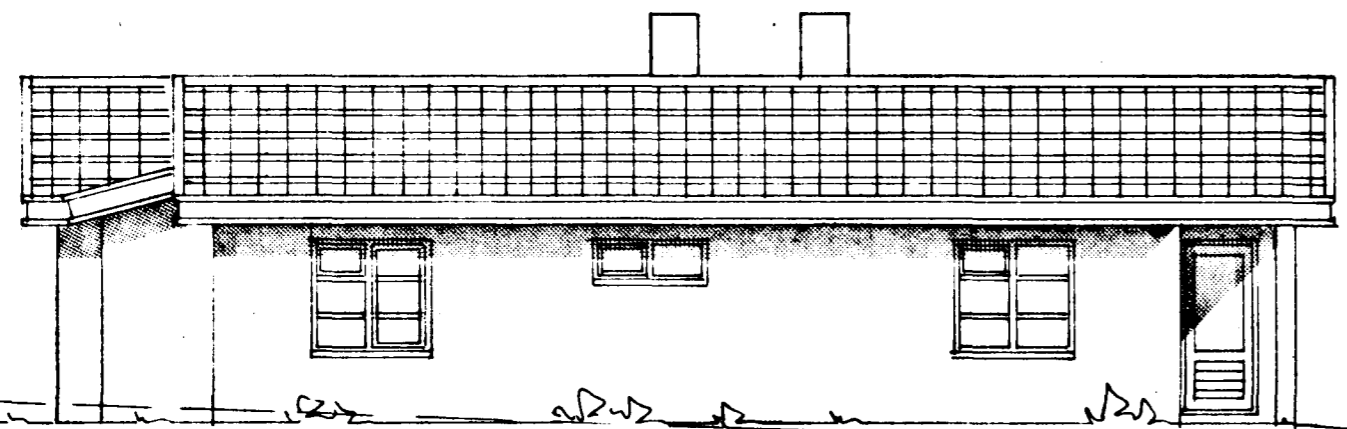


nordur

G-28.92

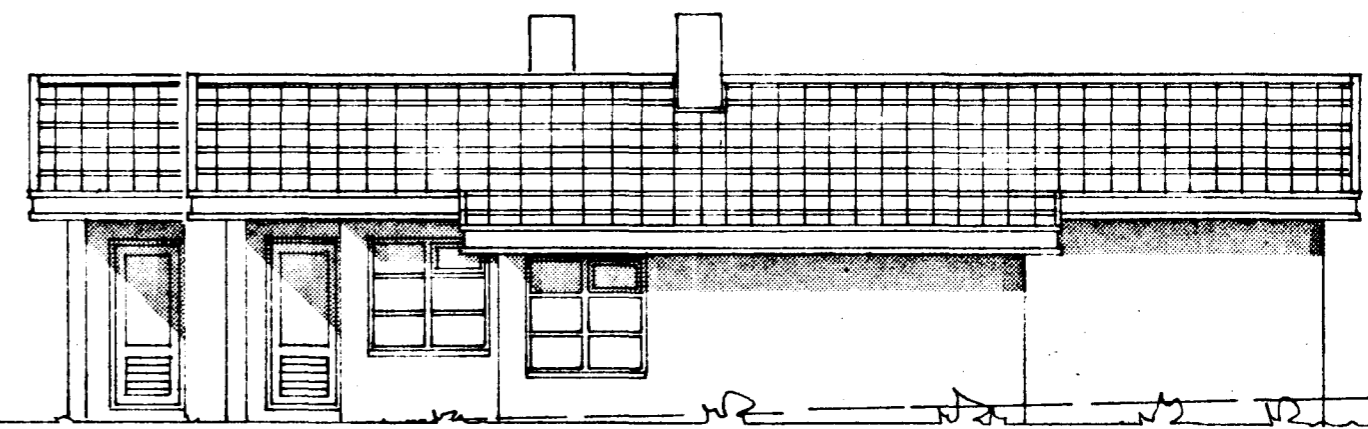

sudur

G-29.28

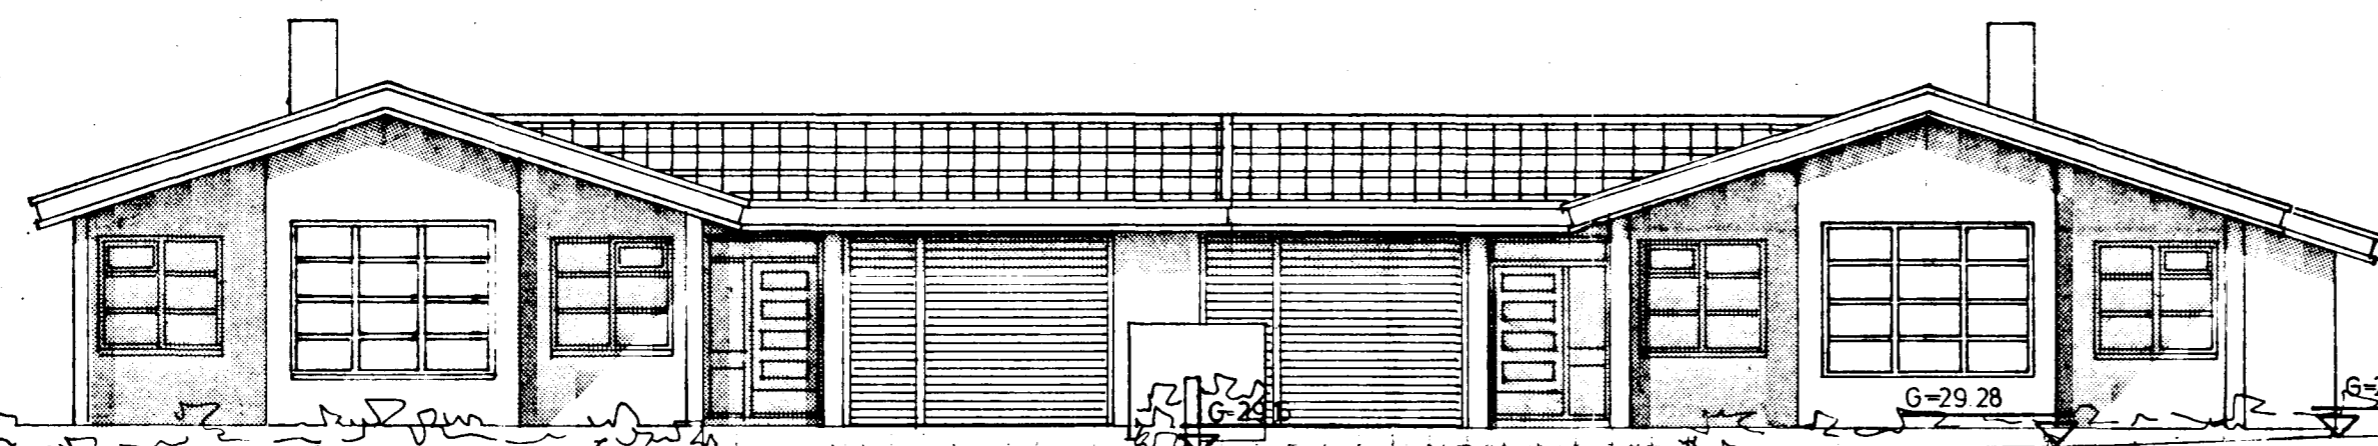

vestur

G-28.92

G-29.28

G-29.35

G-29.62

5750-0360-01  
02

RVÍK 1 SEPT. '84 <i>Heim Samm</i>	SÆVAR GEIRSSON MTF. SIGURÐUR SIGURÐSSON	GERÐ NR.
REIKN. TEIKN. YFIRF.	LJÓSABERG 36 OG 38 HAFNARFIRÐI	VERK NR. L 843
MÆLIKV. 1:100	ÚTLIT	TEIKN NR. 2