

Sambykkt á fundi bygginga-
nefndar þ. 3/10 1984
BYGGINGAFULLTRÚFIN
Í HAFNARFIRÐI




Ganga skal frá önnur
eldstaði í samráði við
stökkvillarsjófa

Astílið er að fullnægt verði
í kvæðum búvinnu og reglugerðar
um tengingu þaba á milli
húsanna nr. 36 og 38.

36 ÍBÚÐ BRÚTTÓ : 131.49 M²
BILGEYMSLA : 34.02 M²
SAMTALS : 165.51 M²
LÓÐ : 546.5 M²

38 ÍBÚÐ BRÚTTÓ : 127.29 M²
BILGEYMSLA : 41.31 M²
SAMTALS : 168.60 M²
LÓÐ : 495 M²

KÓLNUNARTÖLUR SKV. BYGGINGARSAMBYKKT

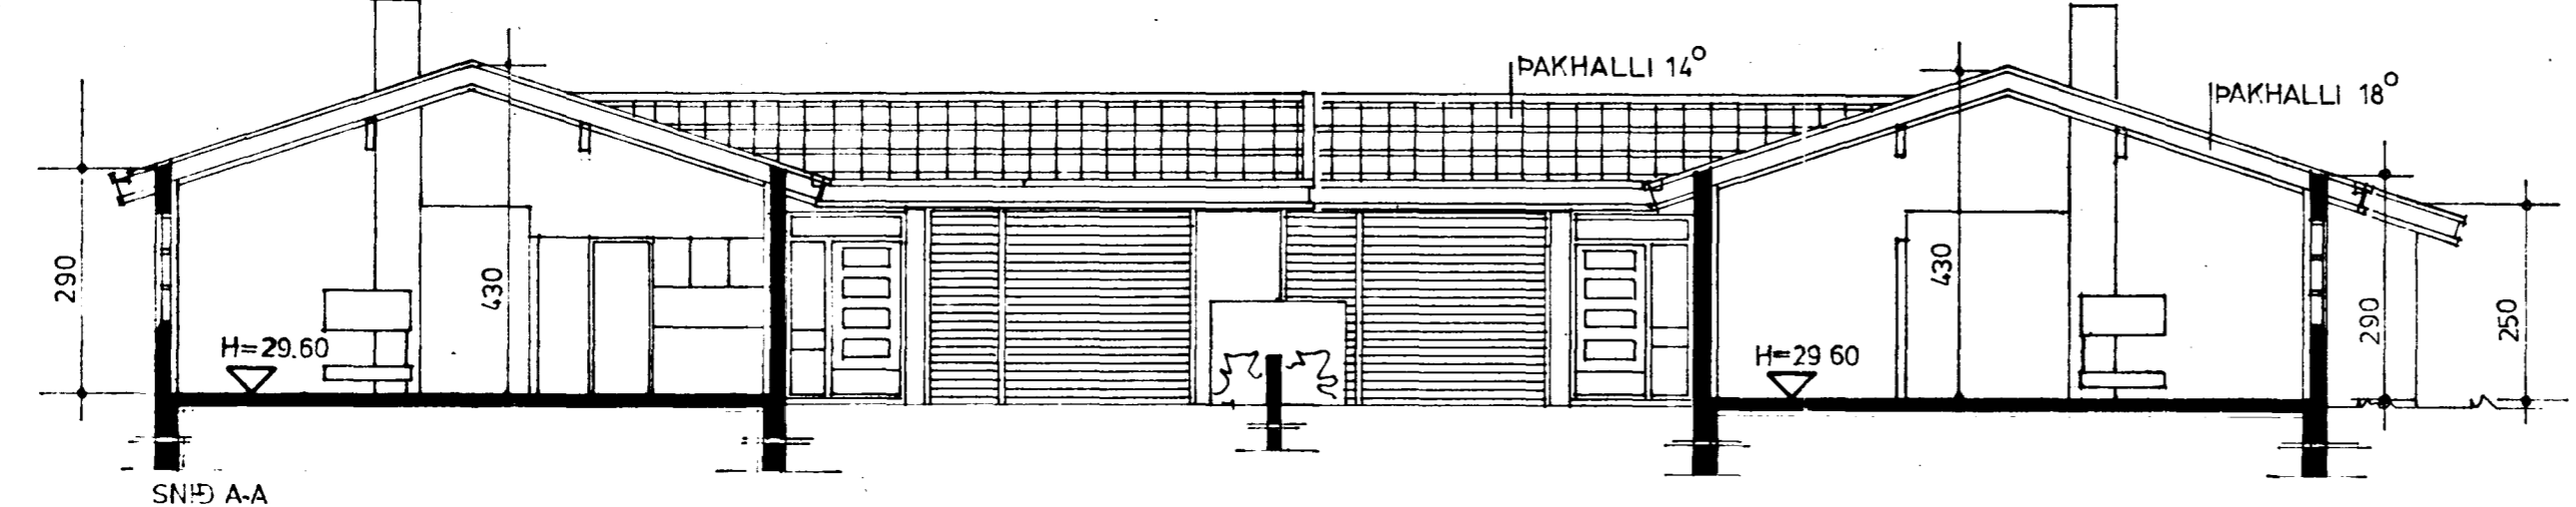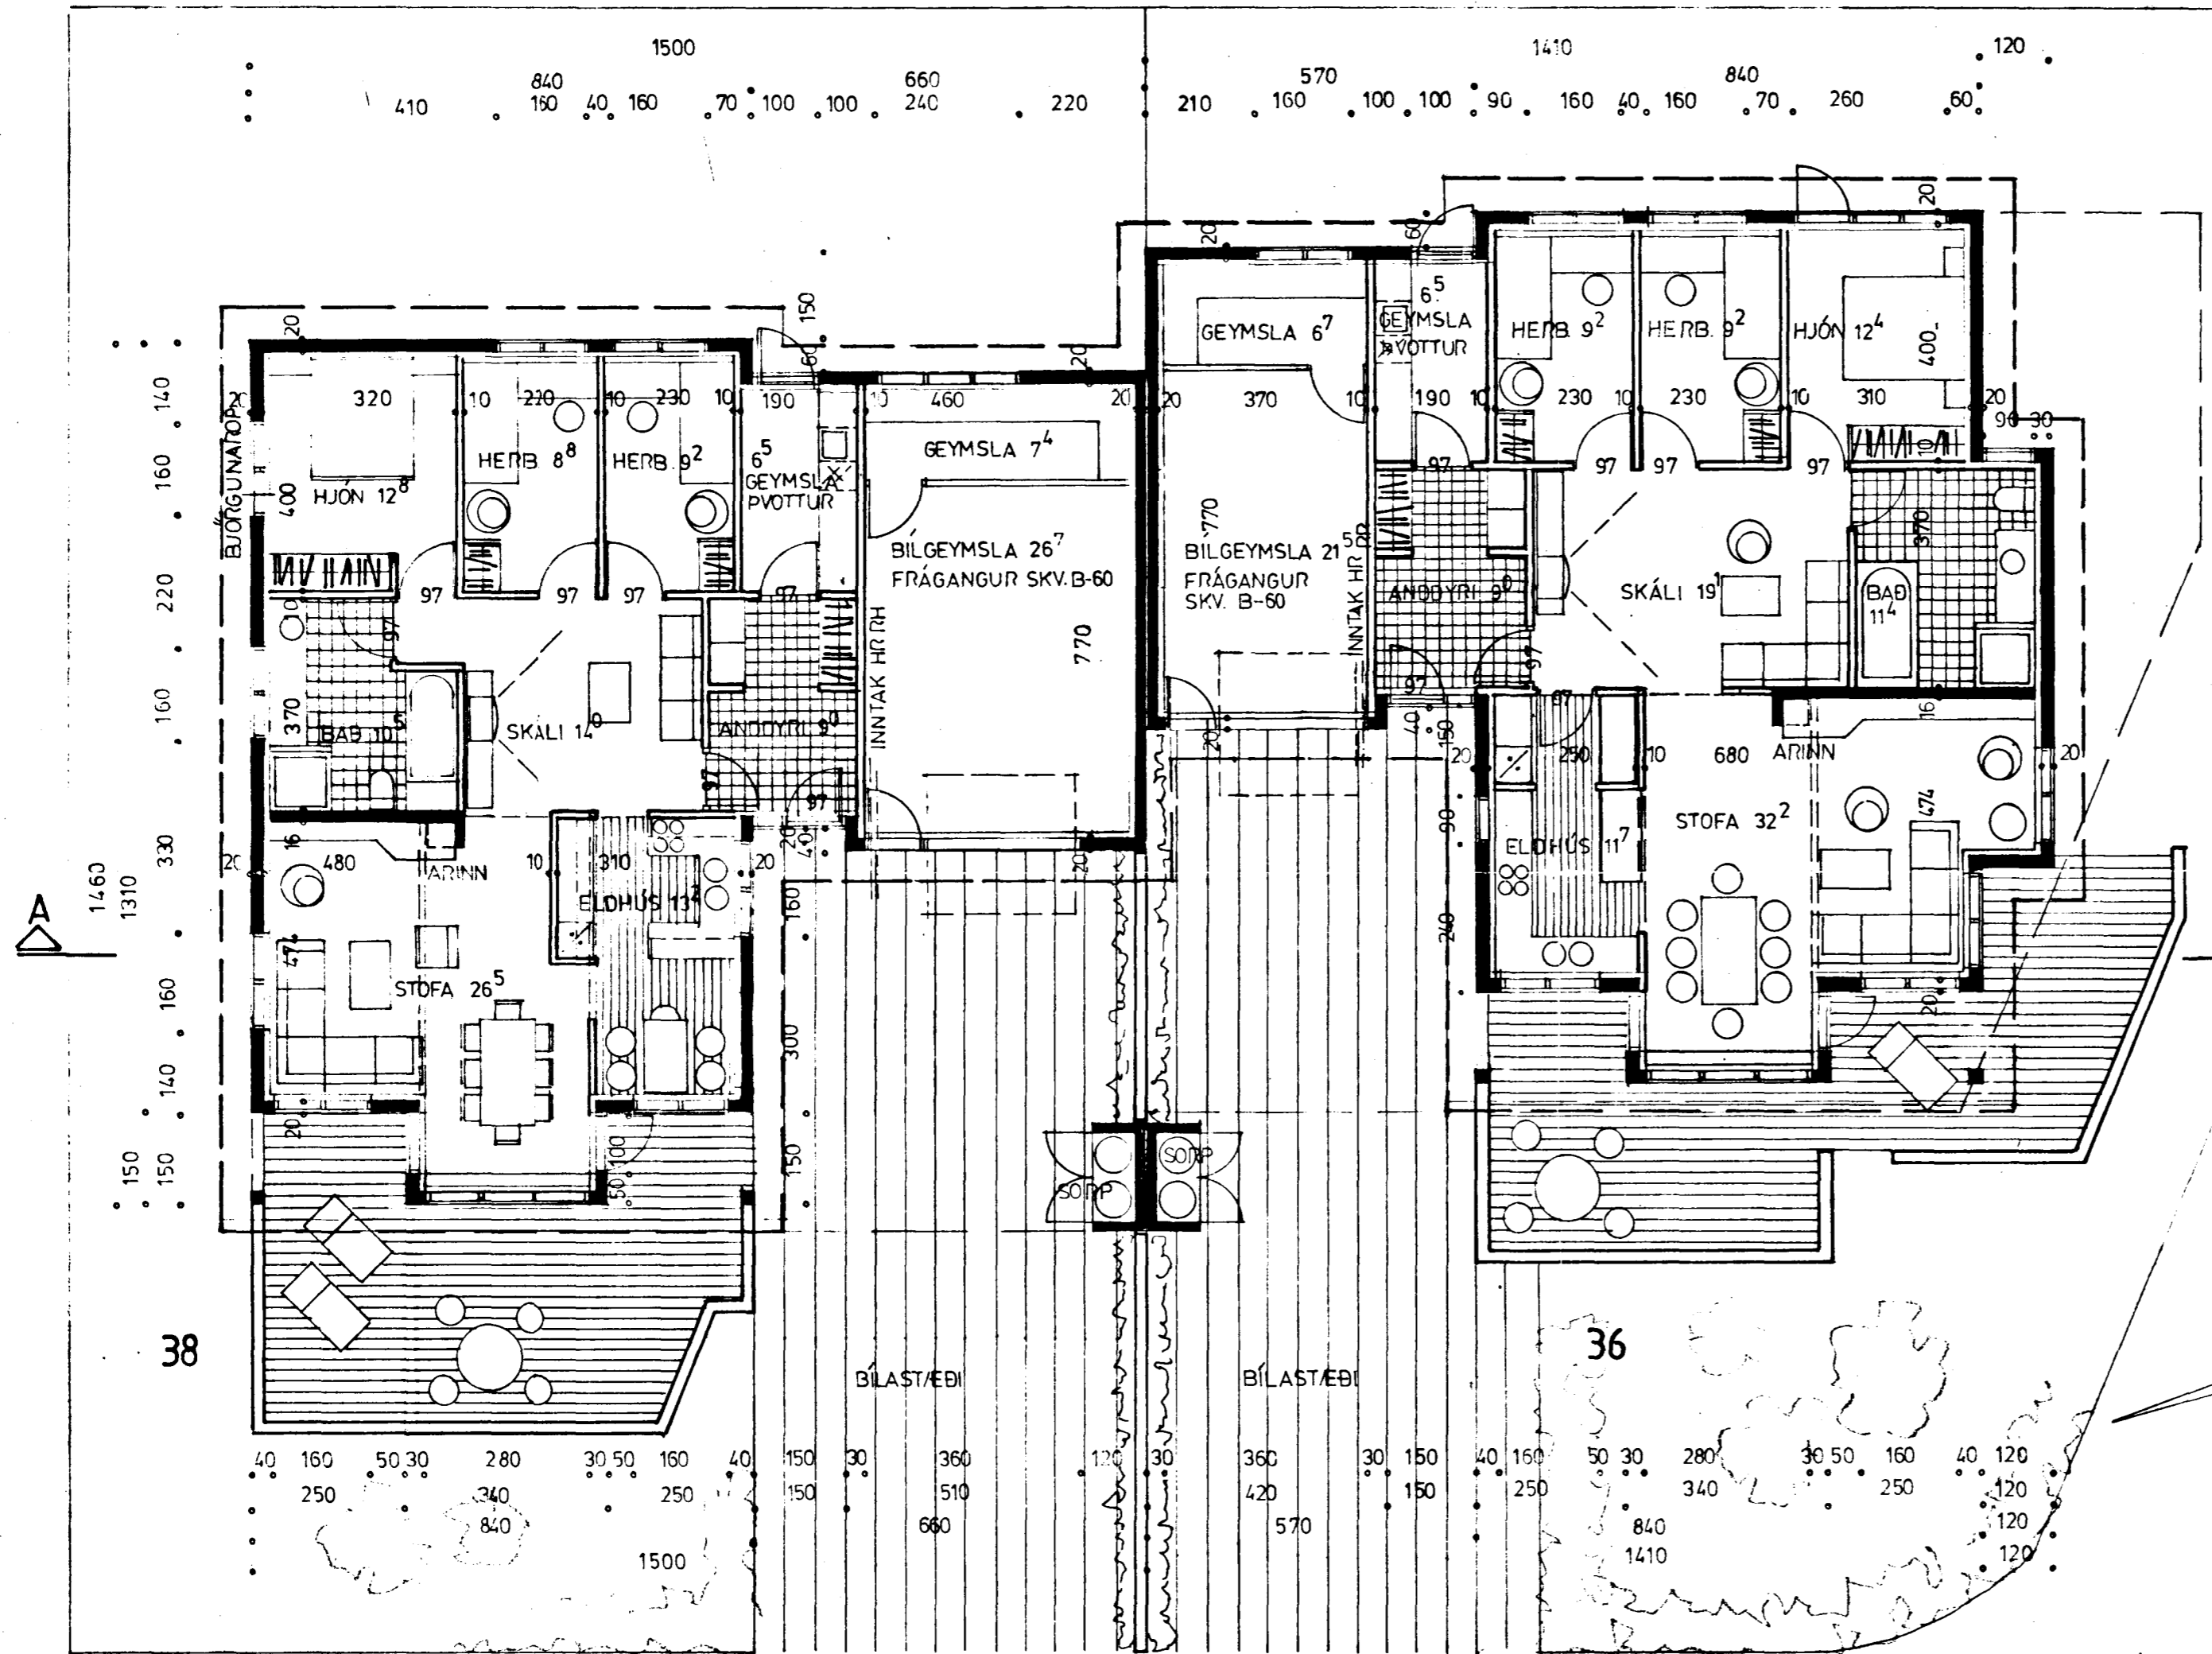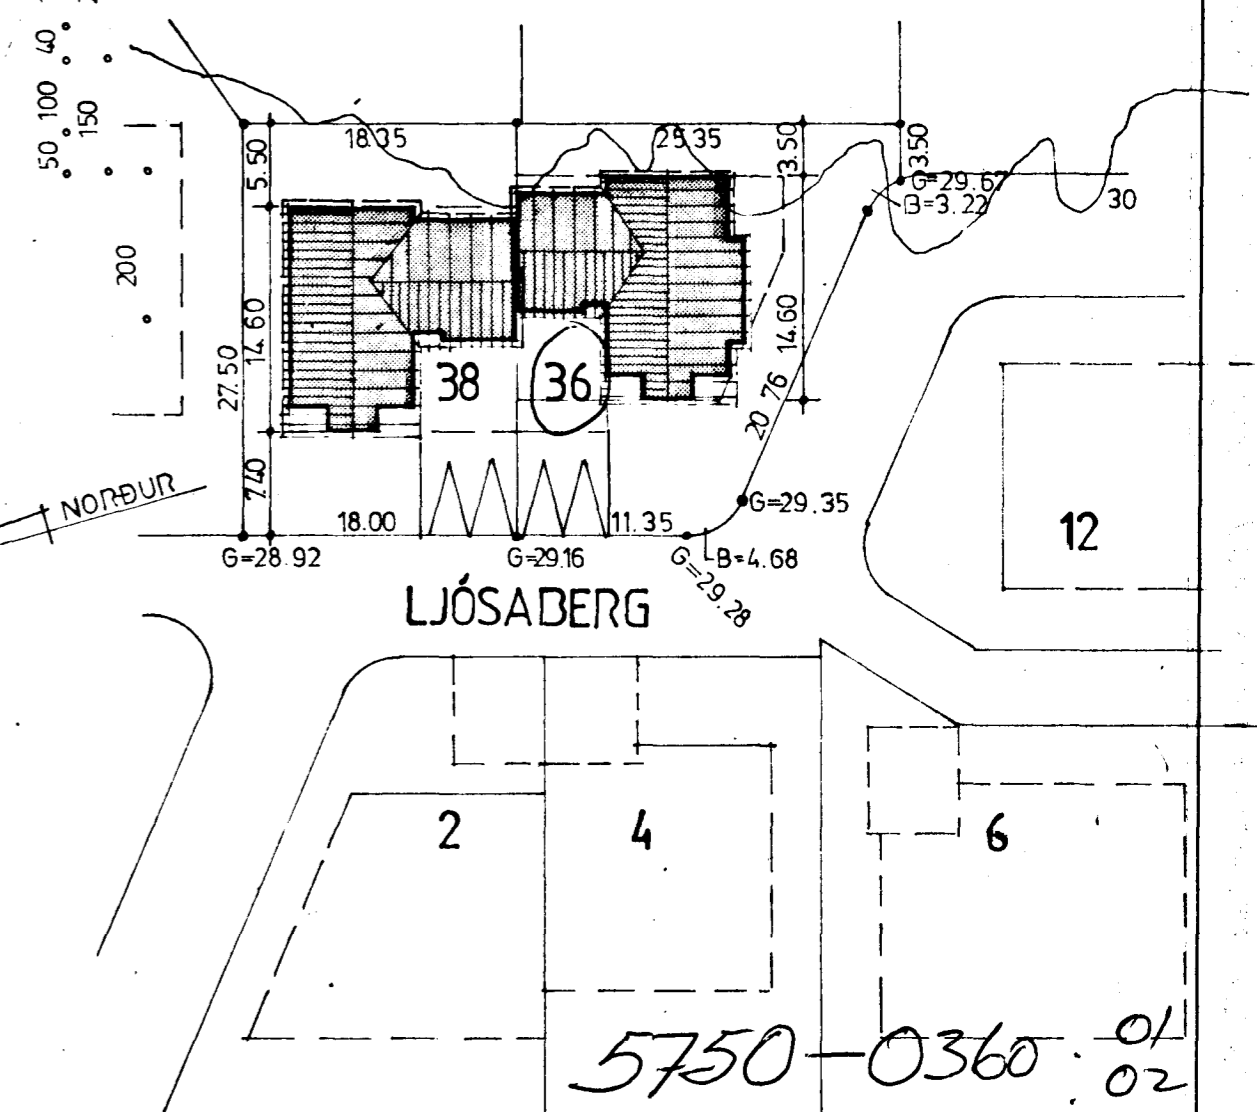

RVK I SEPT 84 hvan slinn	SÆVAR GEIRSSON MFI SIGURÐUR SIGURÐSSON	GERÐ NR.
REIKN. TEIKN. SS SG YFIR.	LJÓSABERG (36) OG 38 HAFNARFIRÐI	VERK NR. L 843
MÆLIKV. 1:100 1:500	GRUNNMYND SNIB OG AFSTOBUMYND	TEIKN NR. 1