



Sambýkt á fundi byggingar-  
nefndar þ. 7/11/1984  
BYGGINGAFULLTRÚGIN  
Í HAFNARFIRÐI  
*J. Pétursson*


Gagna skil frá opnu  
eðlisáði í samráði við  
stjórnstjórnara

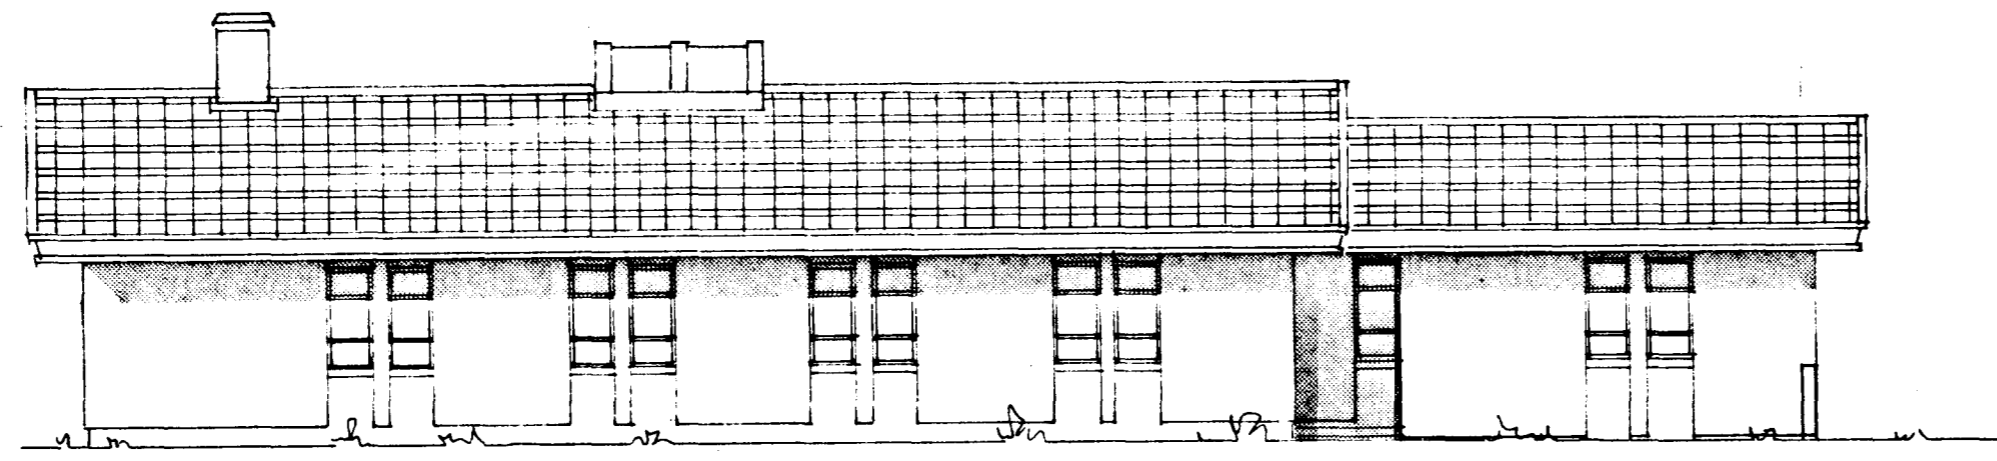


AUSTUR

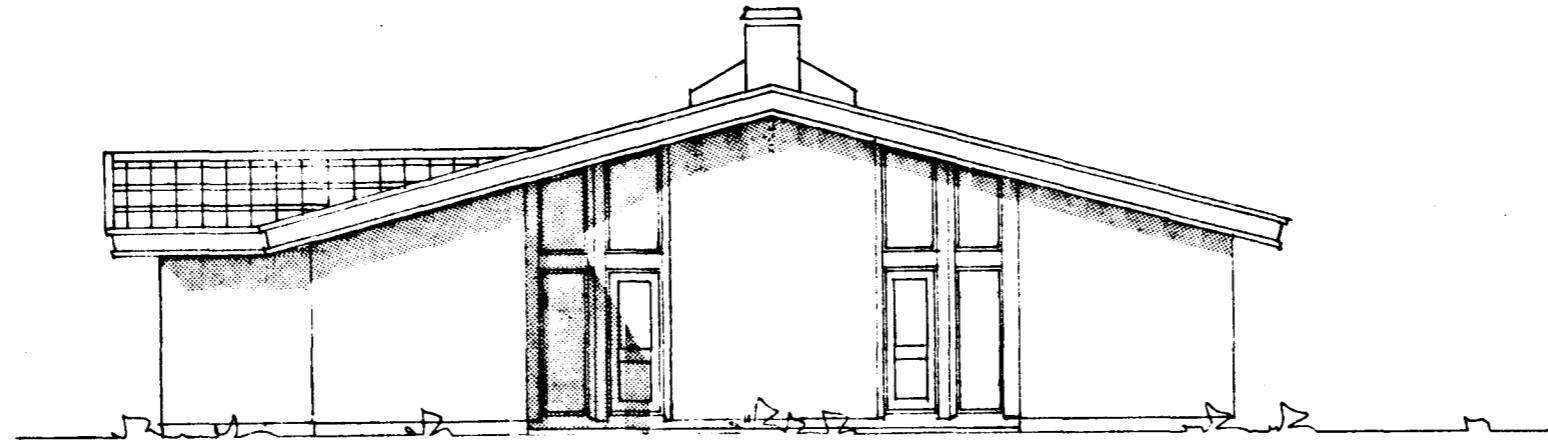

tifftopdf - www.rubissoftware.com - Demo Version

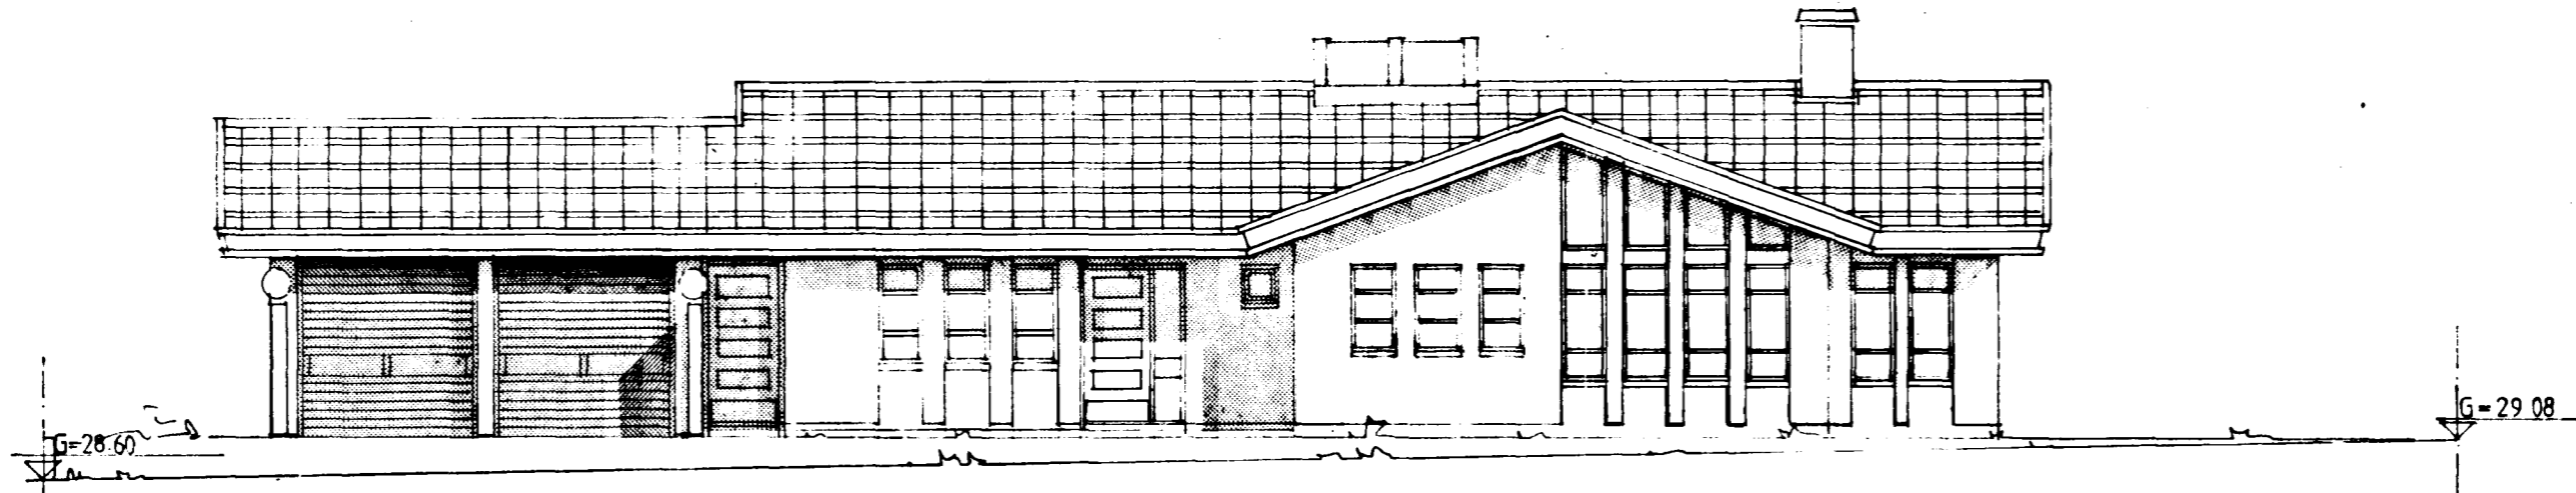

VESTUR

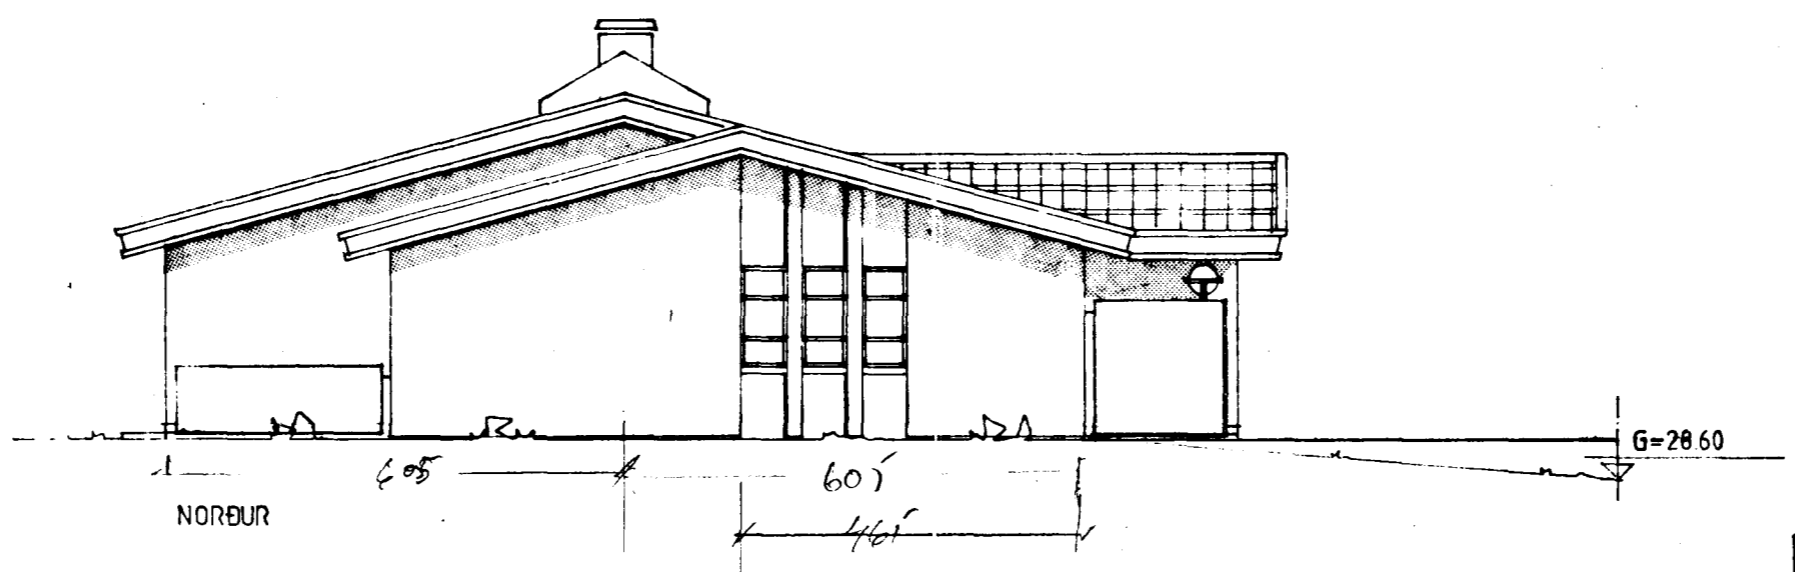

NORÐUR

5750-0420-01  
02

JÓHANNES PÉTURSSON M.F.Í. SIGURBUR SIGURÐSSON

RVÍK 1 OKT 84		GERÐ NR.
REIKN. TEIKN. SS JP YFIR.	LJÓSABERG 42 HAFNARFIRÐI	VERK NR.
MÆLIKV. 1:100	ÚTLIT	TEIKN NR. 2