SKAMMSTOFUN	HEITI	ÞVERMAL VATNSLÁS AÐ/FRÁ 1 mm
HL	HANDLAUG	32 / 40
BK	BAÐKAR	40 / 50
ST	STURTA	40 / 50
GN	GOLFNIÐURFALL	100 / 100
EV	ELDHÚSVASKUR	40 / 50
SV	SKOLVASKUR	40 / 50
VS	VATNSSALERNI	100 / 100
ÞV	ÞVOTTAVEL	25 / 32
GN 1	GOLFNIÐURFALL	50 / 70
UÞ	UPPÞVOTTAVEL	40 / 50

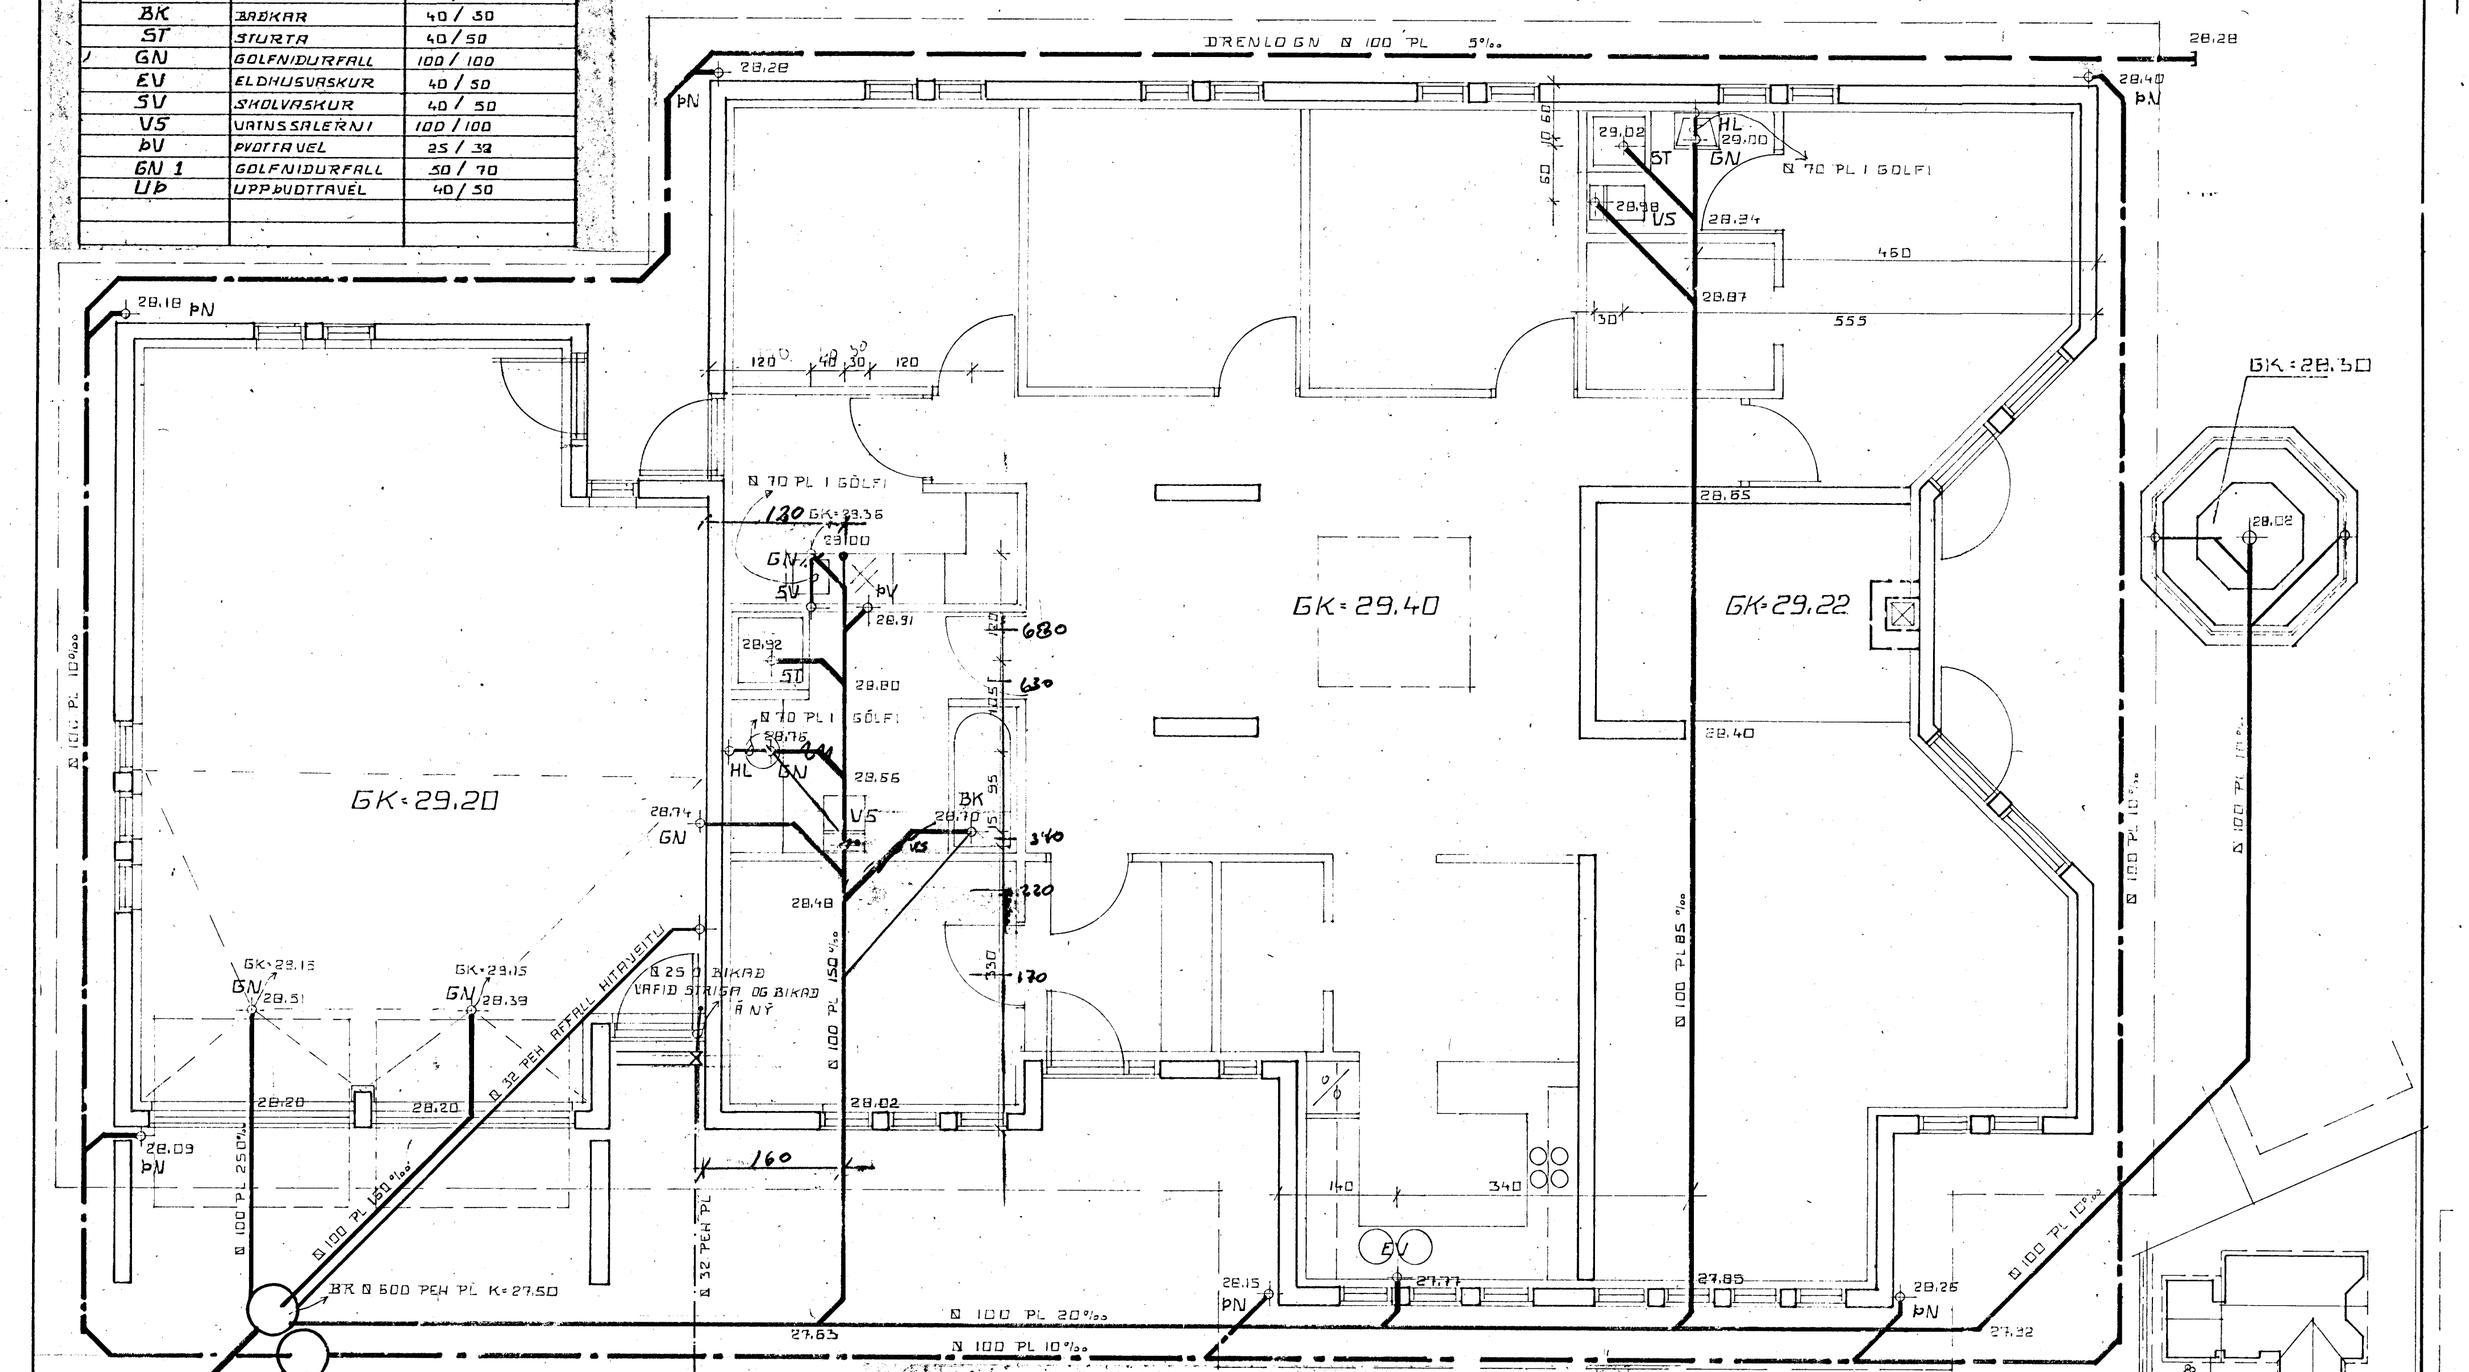

ATH. 1. MALSGREIN I SKYRINGATEXTA

Skýringar frárennslislögn:
Allir kvótar eru í hæðarkerfi

Áður en vinna er hafin við lögn skal ath. hvort tryggt sé að halli náist nægur þ.e. 2o o/oo frá brunni við hús að tengingu við götulögn. Pípur skulu lagðar á vel þjappaða undirstöðu úr sandi eða fínni möl þannig að ekki sé hætta á að lögnin brotni eða sigi.
Grunnlagnir skulu vera steinsteyptar eða PVC grunnlagnapípur og þannig lagðar að þær hvíli á belgjum en ekki múffum.
Beygjur á lögn skal framkvæma með þar til gerðum beygju - stikkjum og skal þess gætt að lögnin sé bein á milli þeirra öll samskeyti skulu þétt með gúmmí hringjum.
Fylla skal yfir lögn með sandi eða fínni möl og þjappa efnið vel að þeim.
ALLT EFNI OG VINNA SKAL VERA Í SAMRÆMI VIÐ ÁKVÆÐI GILDANDI BYGGINGASAMÞYKKTAR UM HOLRÆSALAGNIR.

HAFNARFJARÐARBÆR 25 júní 1985 BYGGINGAFULLTRÚINN

RVÍK 1 NÓV. 84	JÓHANNES PÉTURSSON M.T.F.Í. SIGURÐUR SIGURÐSSON	GERÐ NR.
REIKN. JP TEIKN. SS JP YFIRF.	LJÓSABERG 42 HAFNARFIRÐI	VERK NR.
MÆLIKV. 1:50 1:500	FRÁRENNSLI GRUNNMYND AFSTÖÐÚM.	TEIKN NR.

3