
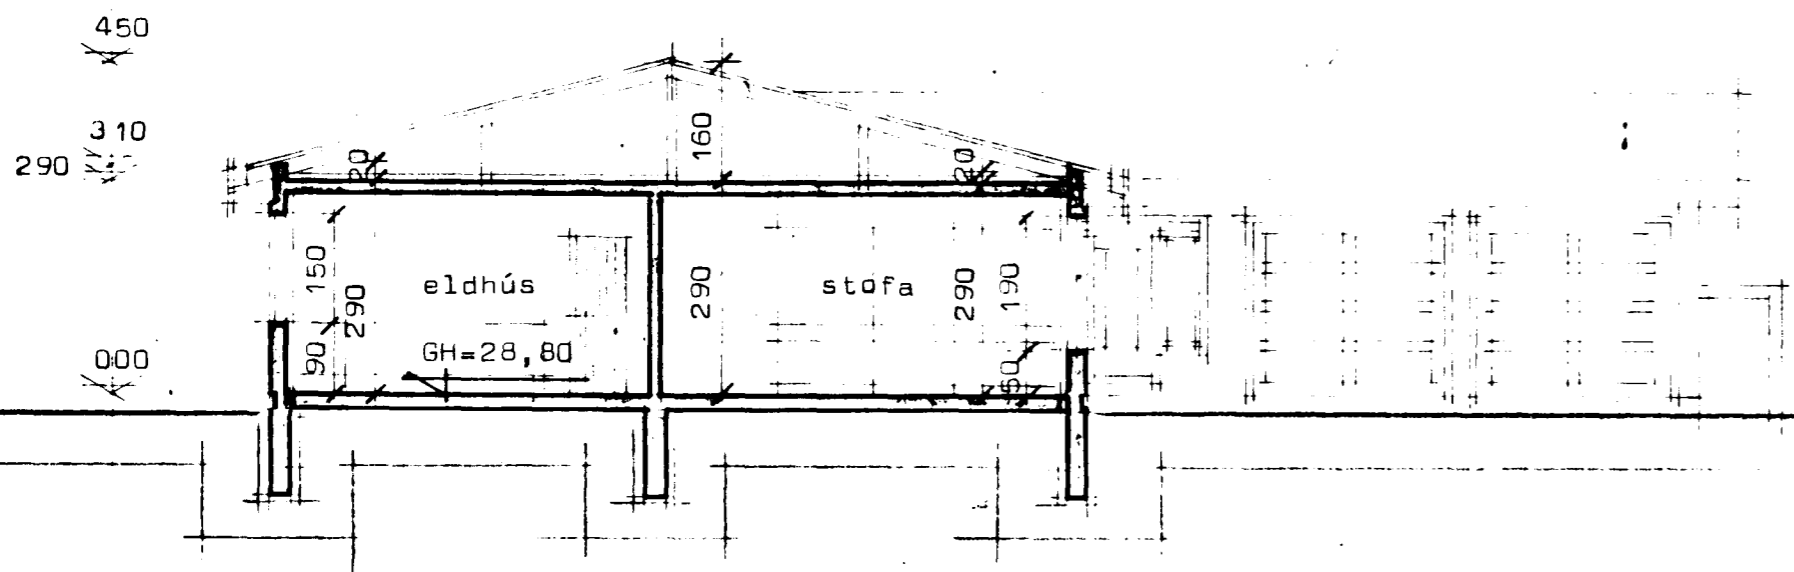


Ljósaberg 44 Hafnarfirði

Samhætt 6 fundi bygginga-
nefndar nr. 3/19 1986
BYGGINGAFULLTRUINN
Í HAFNARFIRÐI
E. Kristjánsson

Ganga skal frá önnu
eldstæði í samráði við
söguvörðgjafi

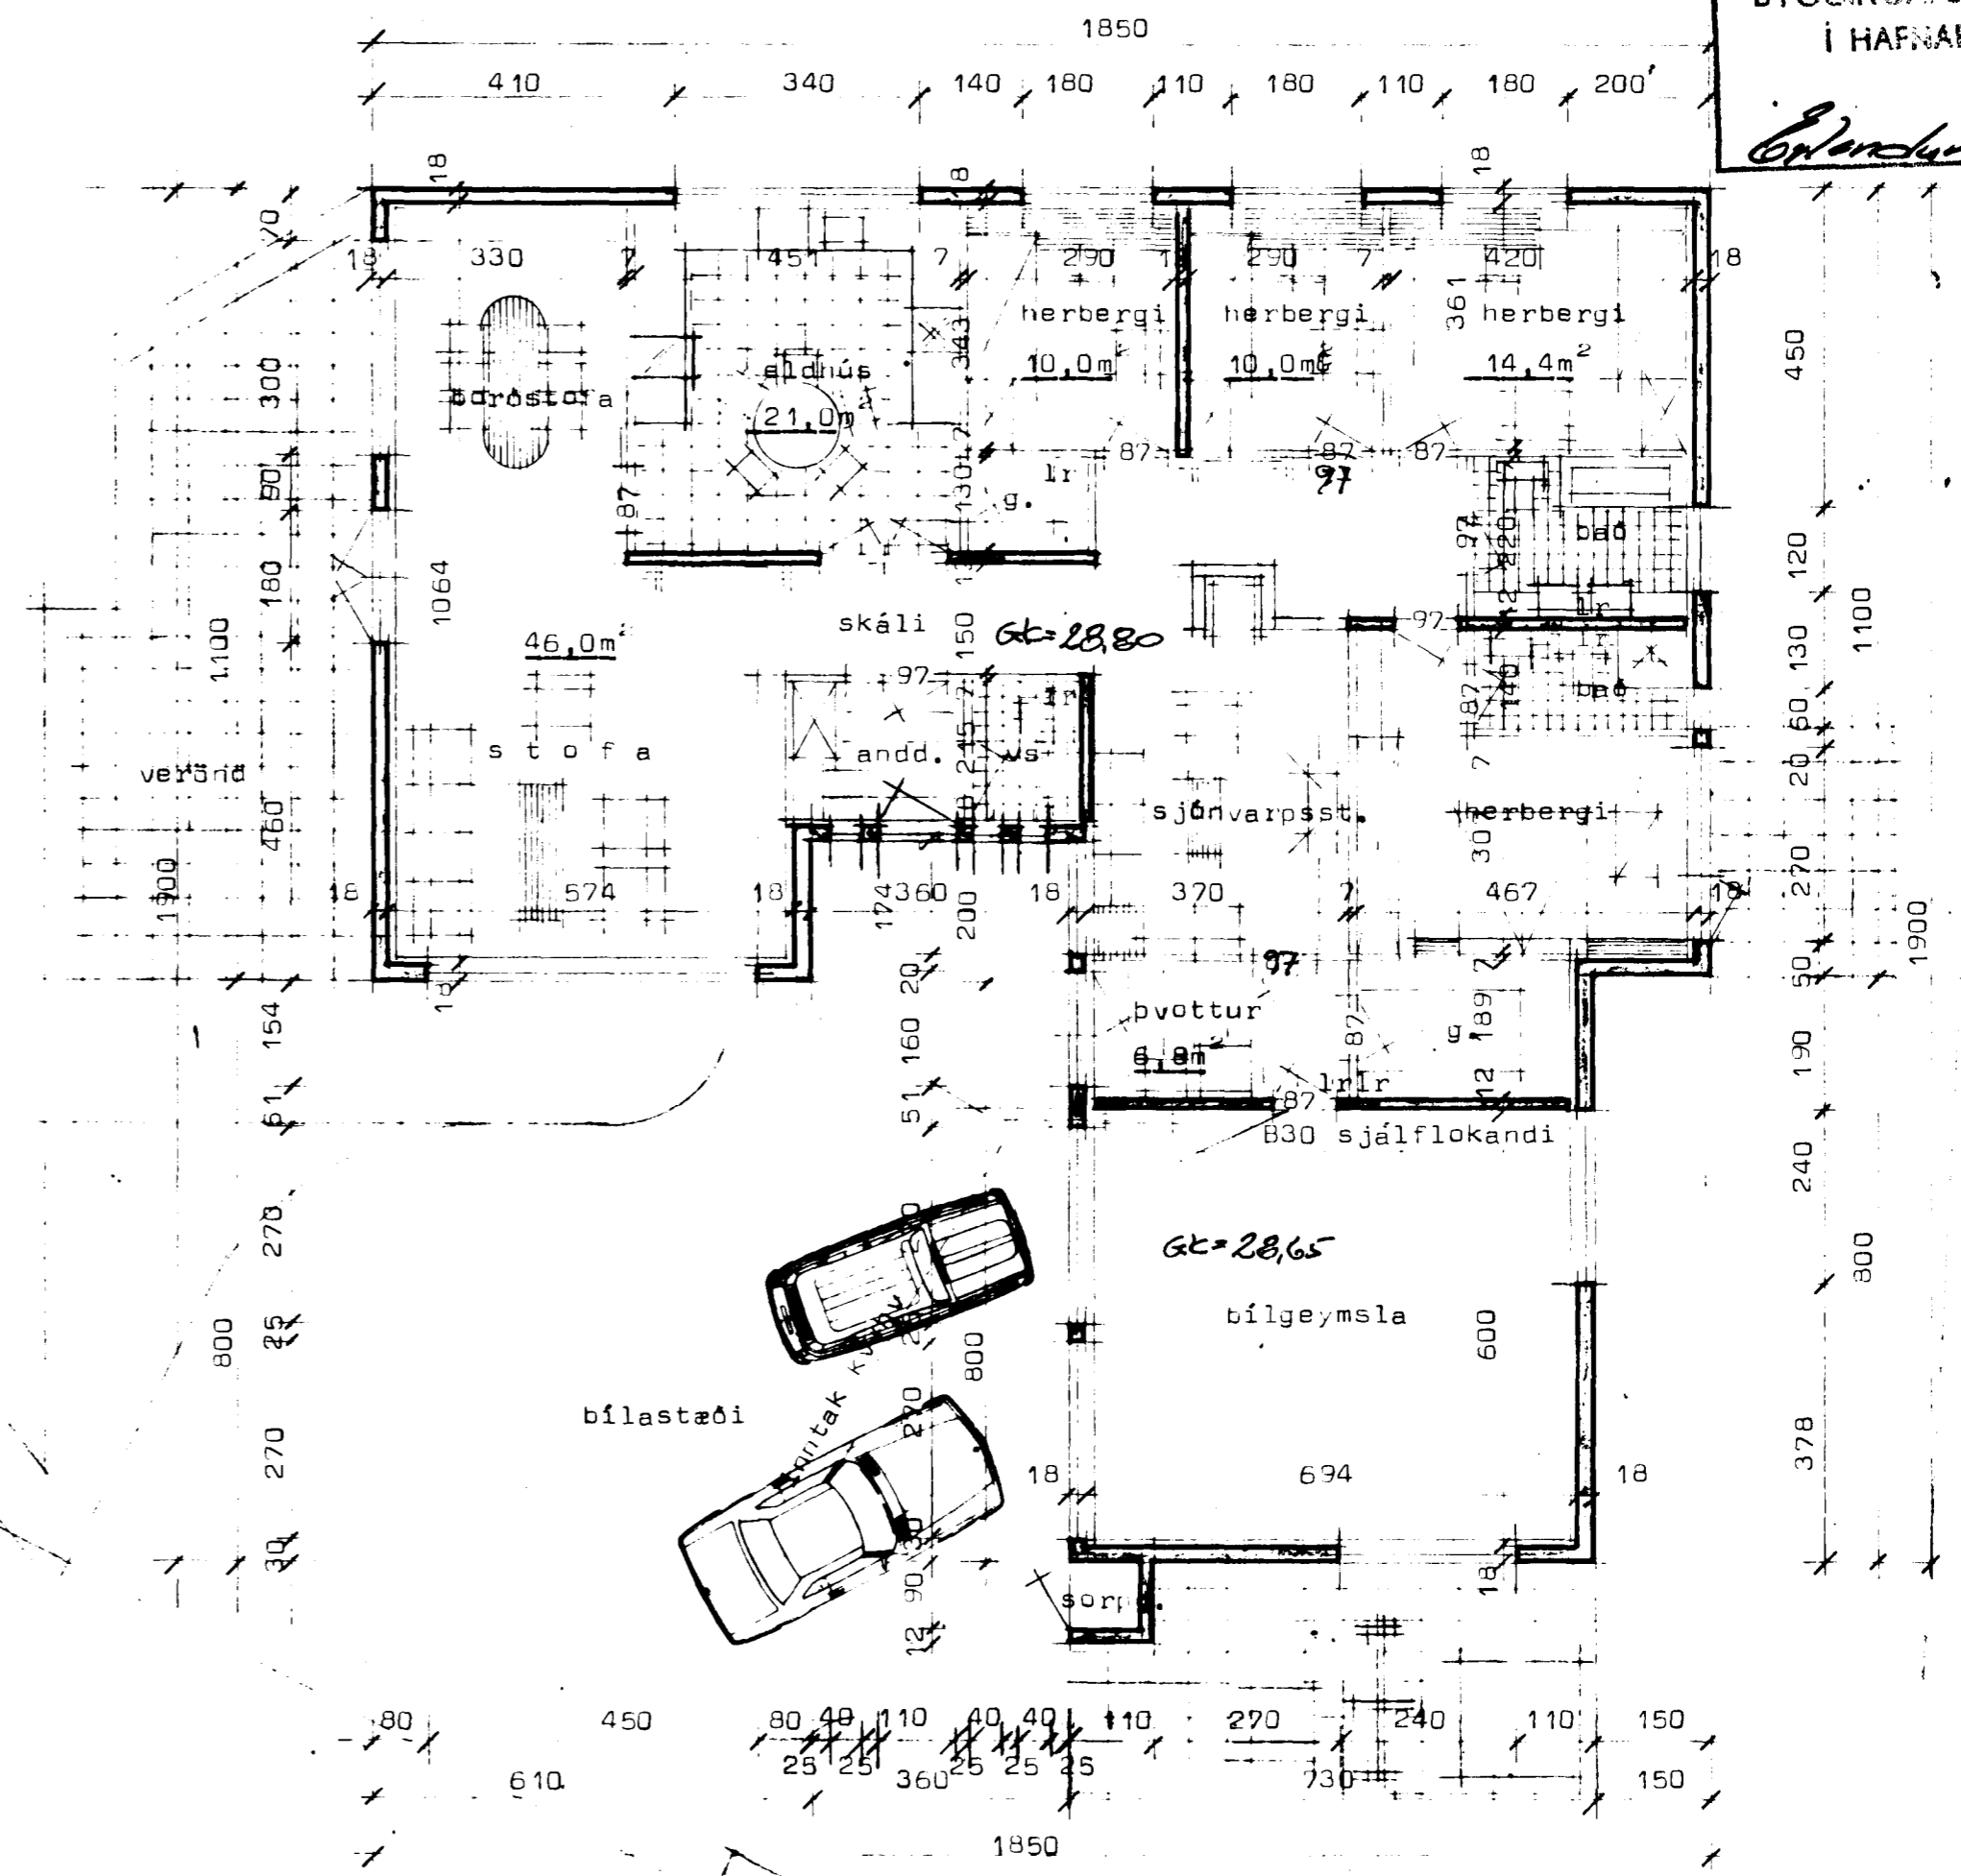

Sneiðing

STADALHÚS SF
TEIKNISTOFA SÍÐUMÚLA 31 SÍMI 83141

VERKEFNI	DAGS.	1985	VERK NR
Grunnmynd og sneiðing	MKV.	1:100	85_5
Ljósaberg 44 Hafnarfirði	BR.		
	BLAD NR	1,01	

Sigurdur Gudmundsson *Sigurdur P. Kristjánsson*
SIGURDUR GUDMUNDSSON SIGURDUR P. KRISTJÁNSSON FTÍ