

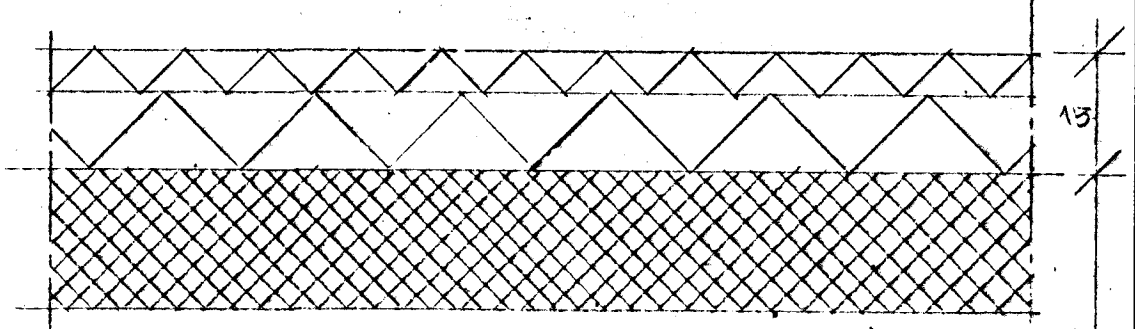


Ljósaaberg 44 Hafnarfirði

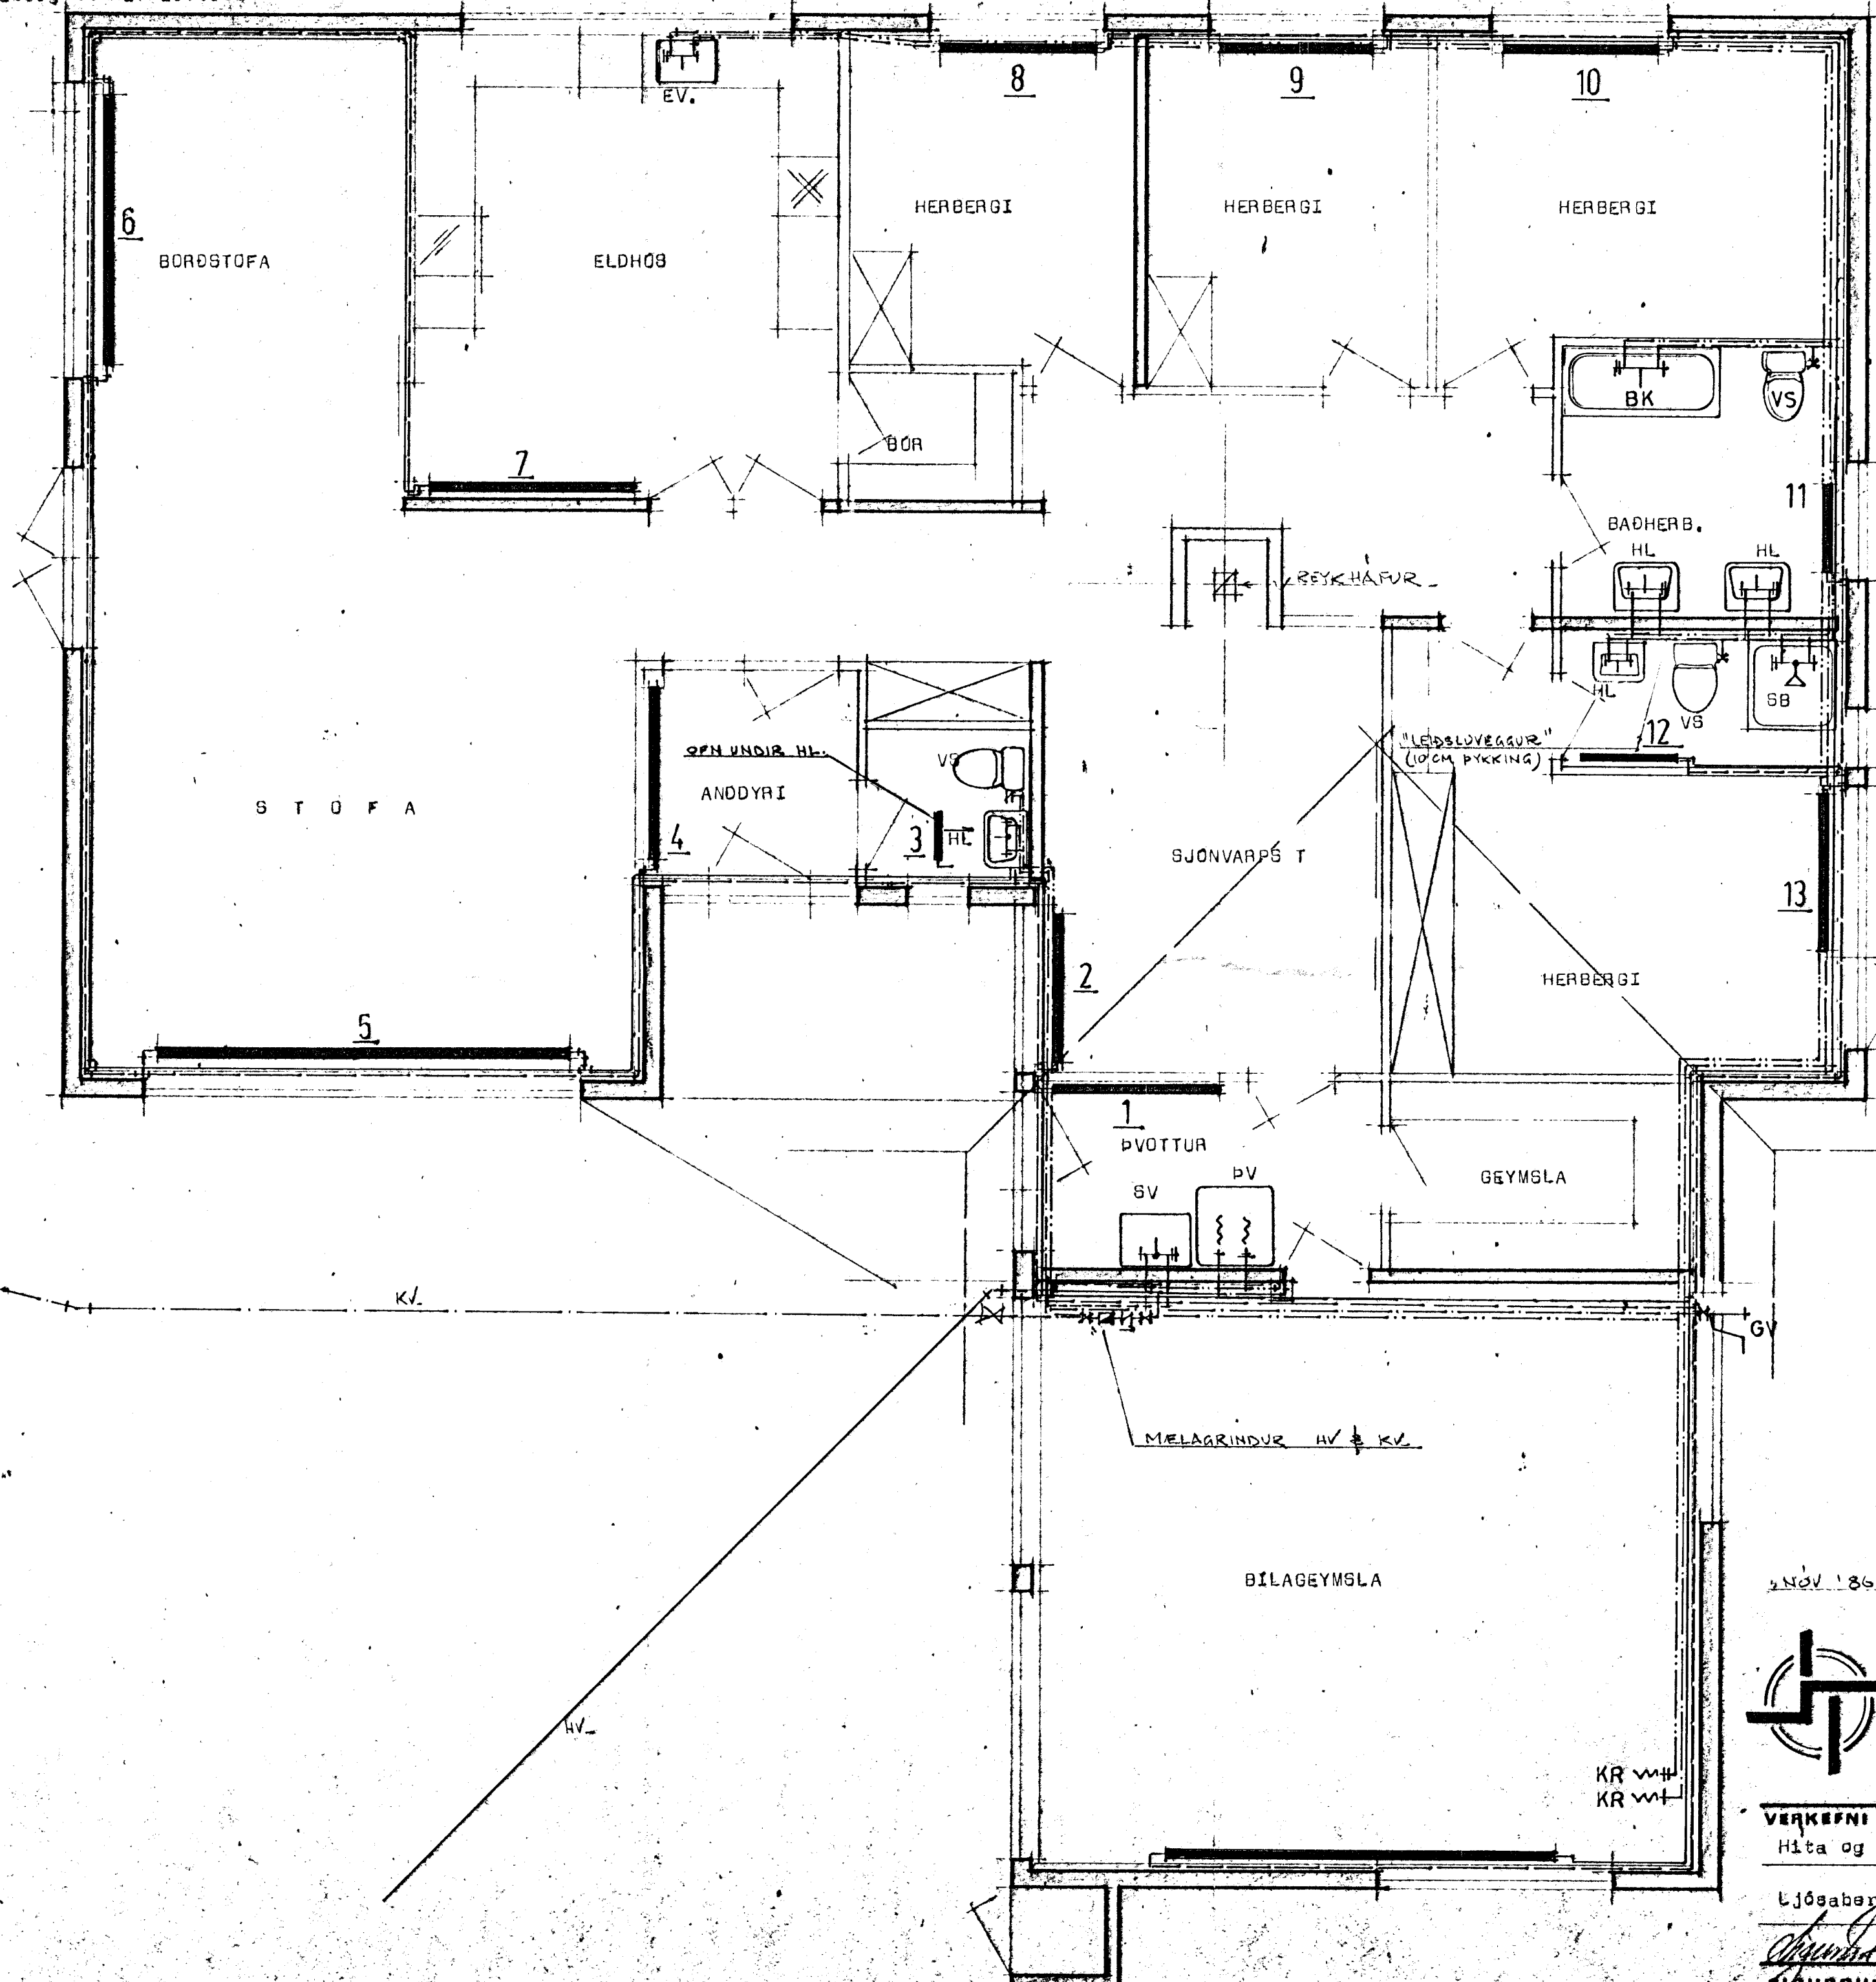


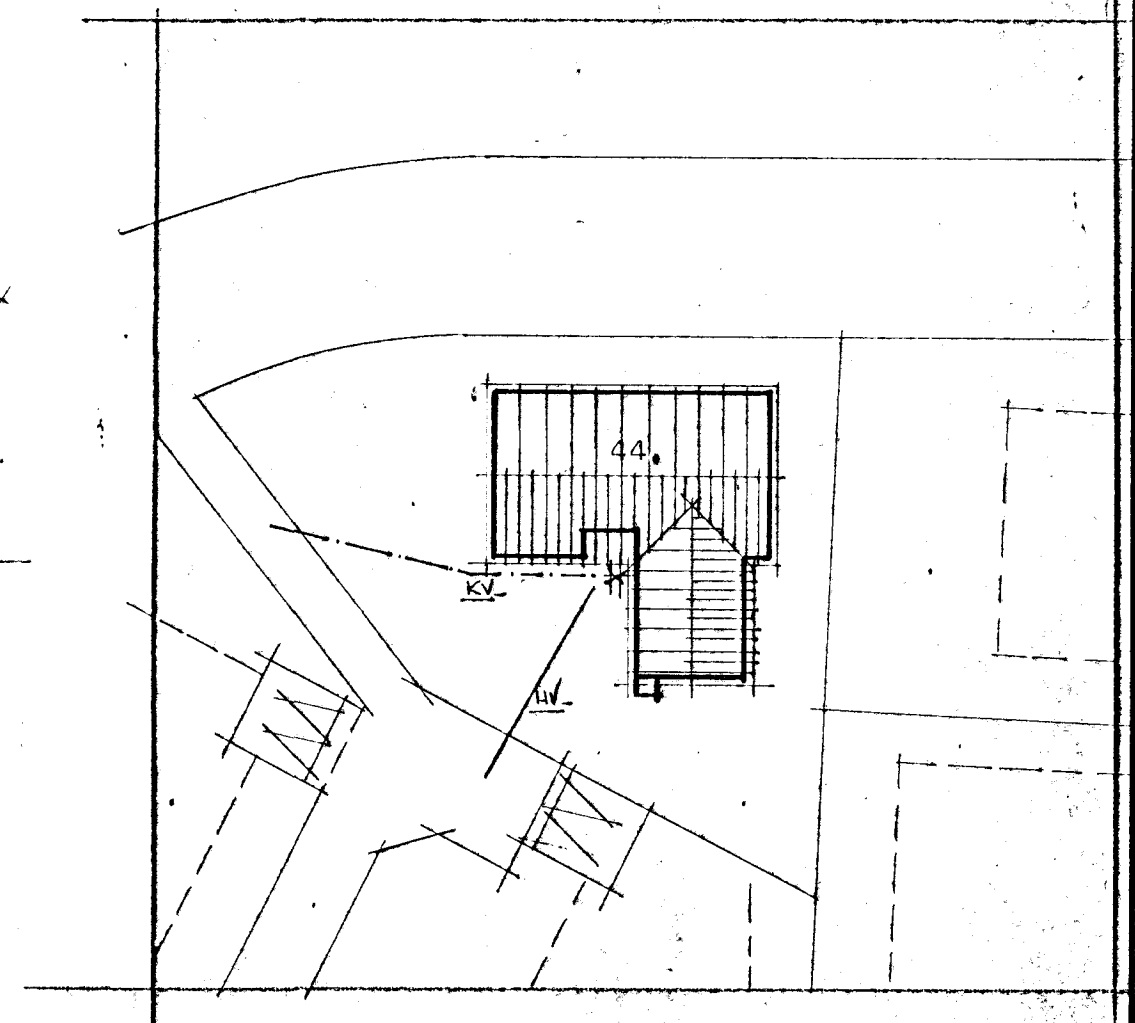

Afstöðumynd Mk 1:500

NOV 189. TEIKNINGU BREYTT TIL SAMRÆMIS VÍÐ FRAMKVEMD.

24. nóv. 1988

STADALHÚS
TEIKNISTOFA SÍÐUMÚLA 31 SÍMI 83141

VERKEFNI Hita og neysluvatnslögn	DAGS. 1988 MKV. 1:50 1:500 SK.	VERK NR
Ljósaaberg 44 Hafnarfirði	BLAD NR 3.03	85-5.

SIGURDUR GUÐMUNDSSON SIGURDUR P. KRISTJÁNSSON BYG.