



Ljósaberg 44. Hafnarfirði.

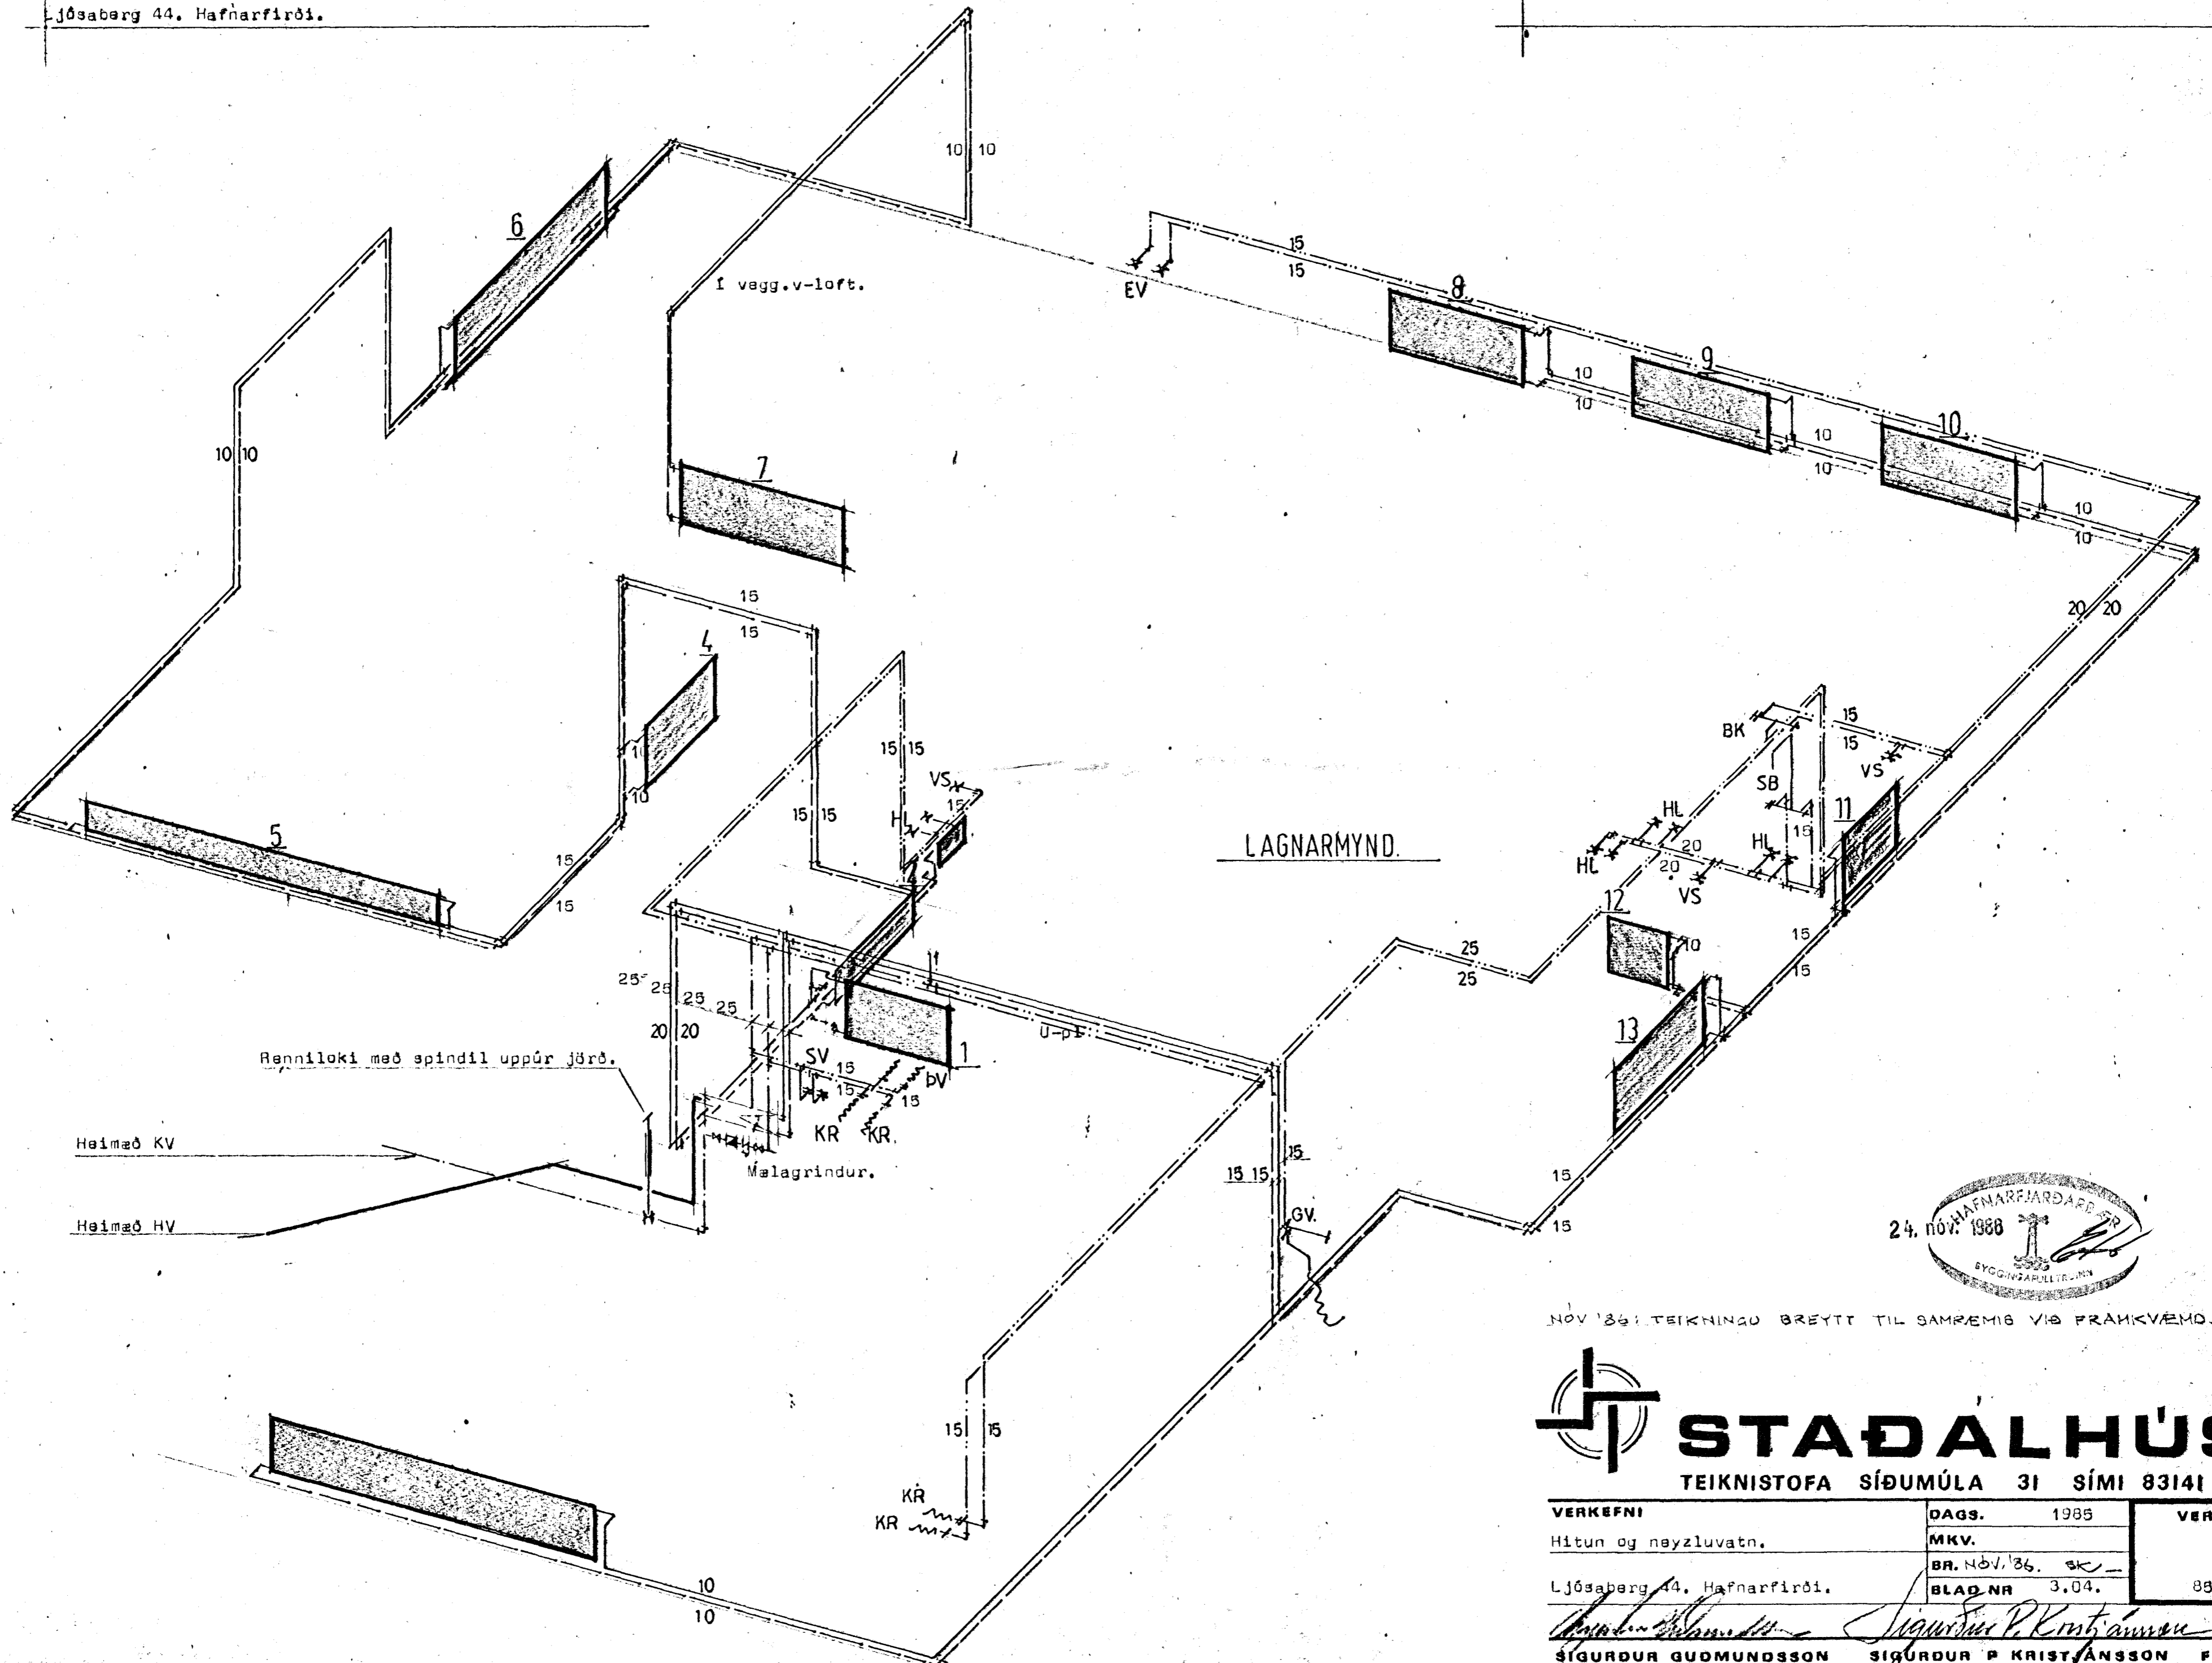

LAGNARMYND.

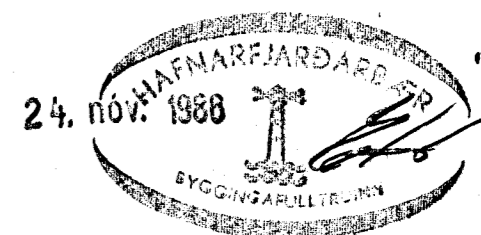

NOV '86: TEIKNINGU BREYTT TIL SAMRÆMIS VÍÐ FRÁHKVÆMD.

STADALHÚS TÍÐ
 TEIKNISTOFA SÍÐUMÚLA 31 SÍMI 83141

VERKEFNI	DAGS.	1988	VERK NR
Hitun og neytluvatn.	MKV.		
Ljósaberg 44, Hafnarfirði.	BR. NOV. '86.	SK	88-5,
	BLAÐ NR	3.04.	

SIGURDUR GUÐMUNDSSON SIGURDUR P. KRISTJÁNSSON FTFI