



Samþykkt á fundi bygginga-  
nefndar þ. 19/12 1984  
BYGGINGAVALTRÖÐIN  
I HAFNARFIRÐI  
*[Signature]*

Ganga skal frá  
eldstæði í samráði við  
stökkvildisstjóra

*Leggja þarf fram sérupplétt af  
heitapöttinum.  
Frjögóðni við gatnamótin er  
Óhúsmill. F.Sig.*

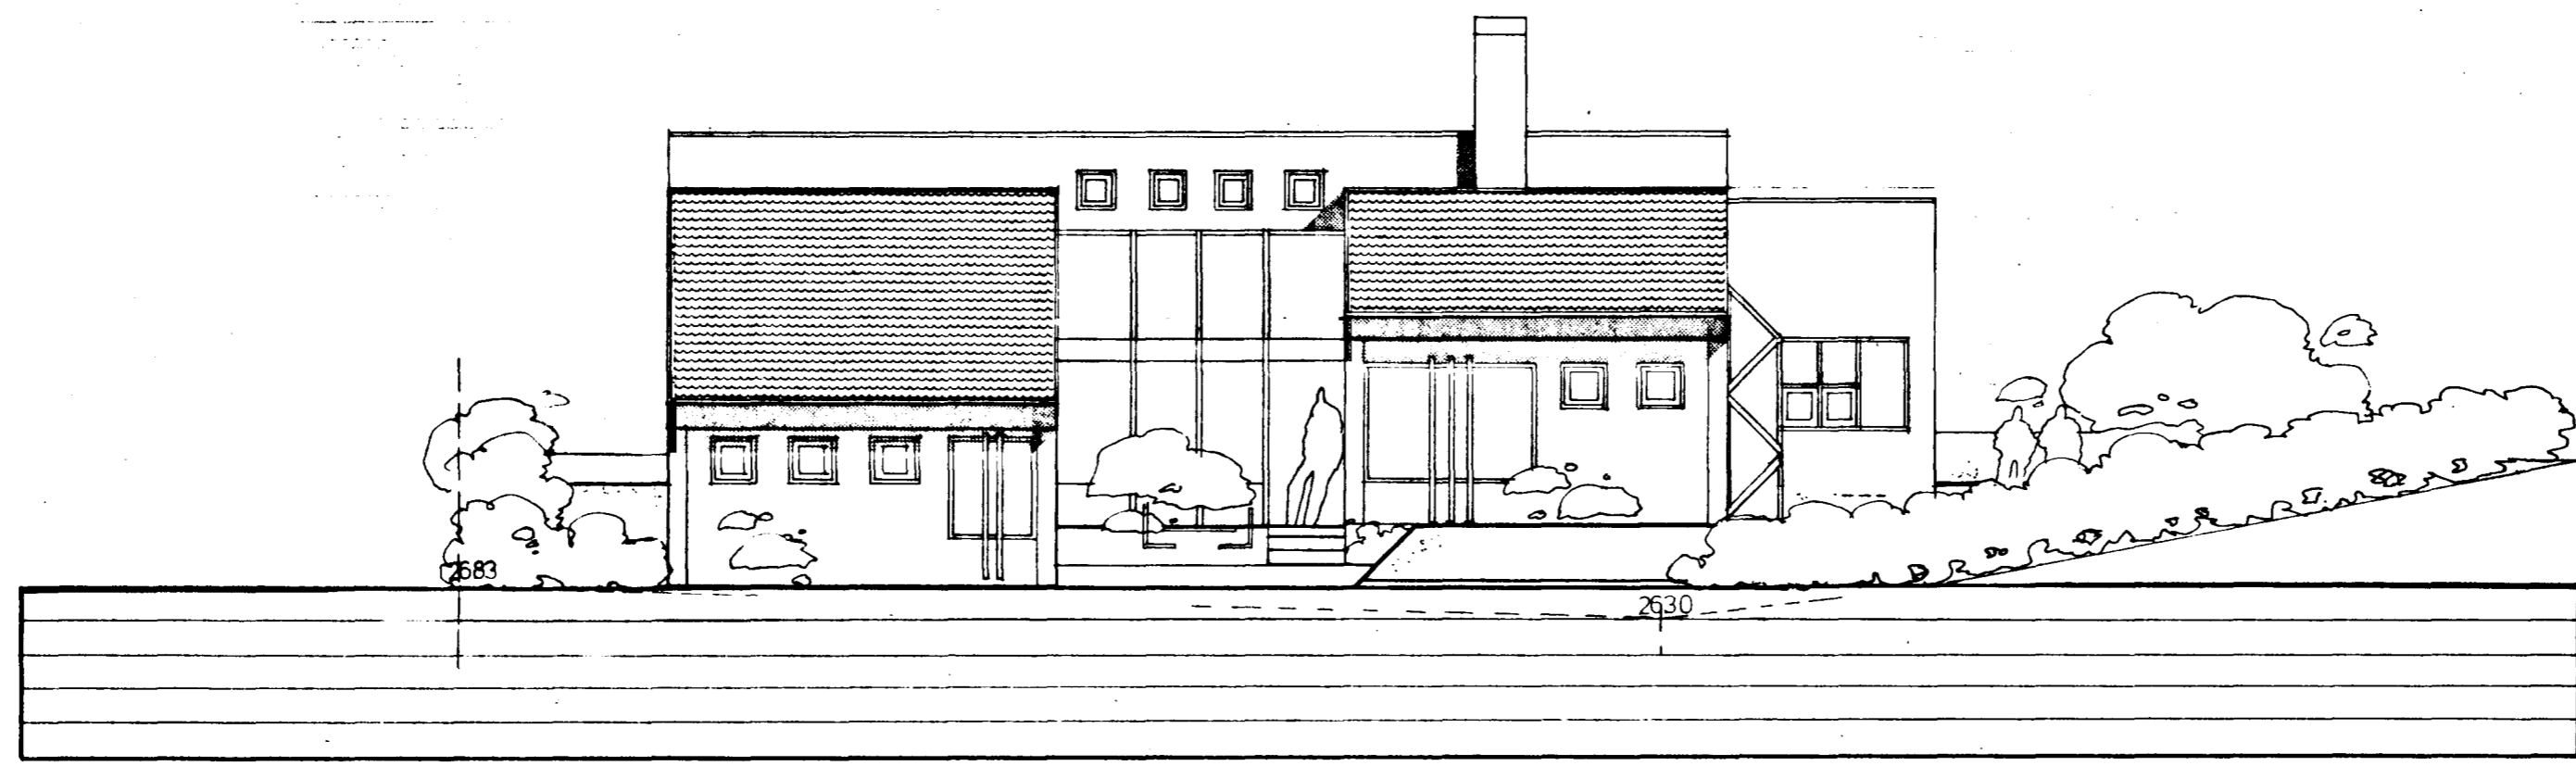

útlit vestur

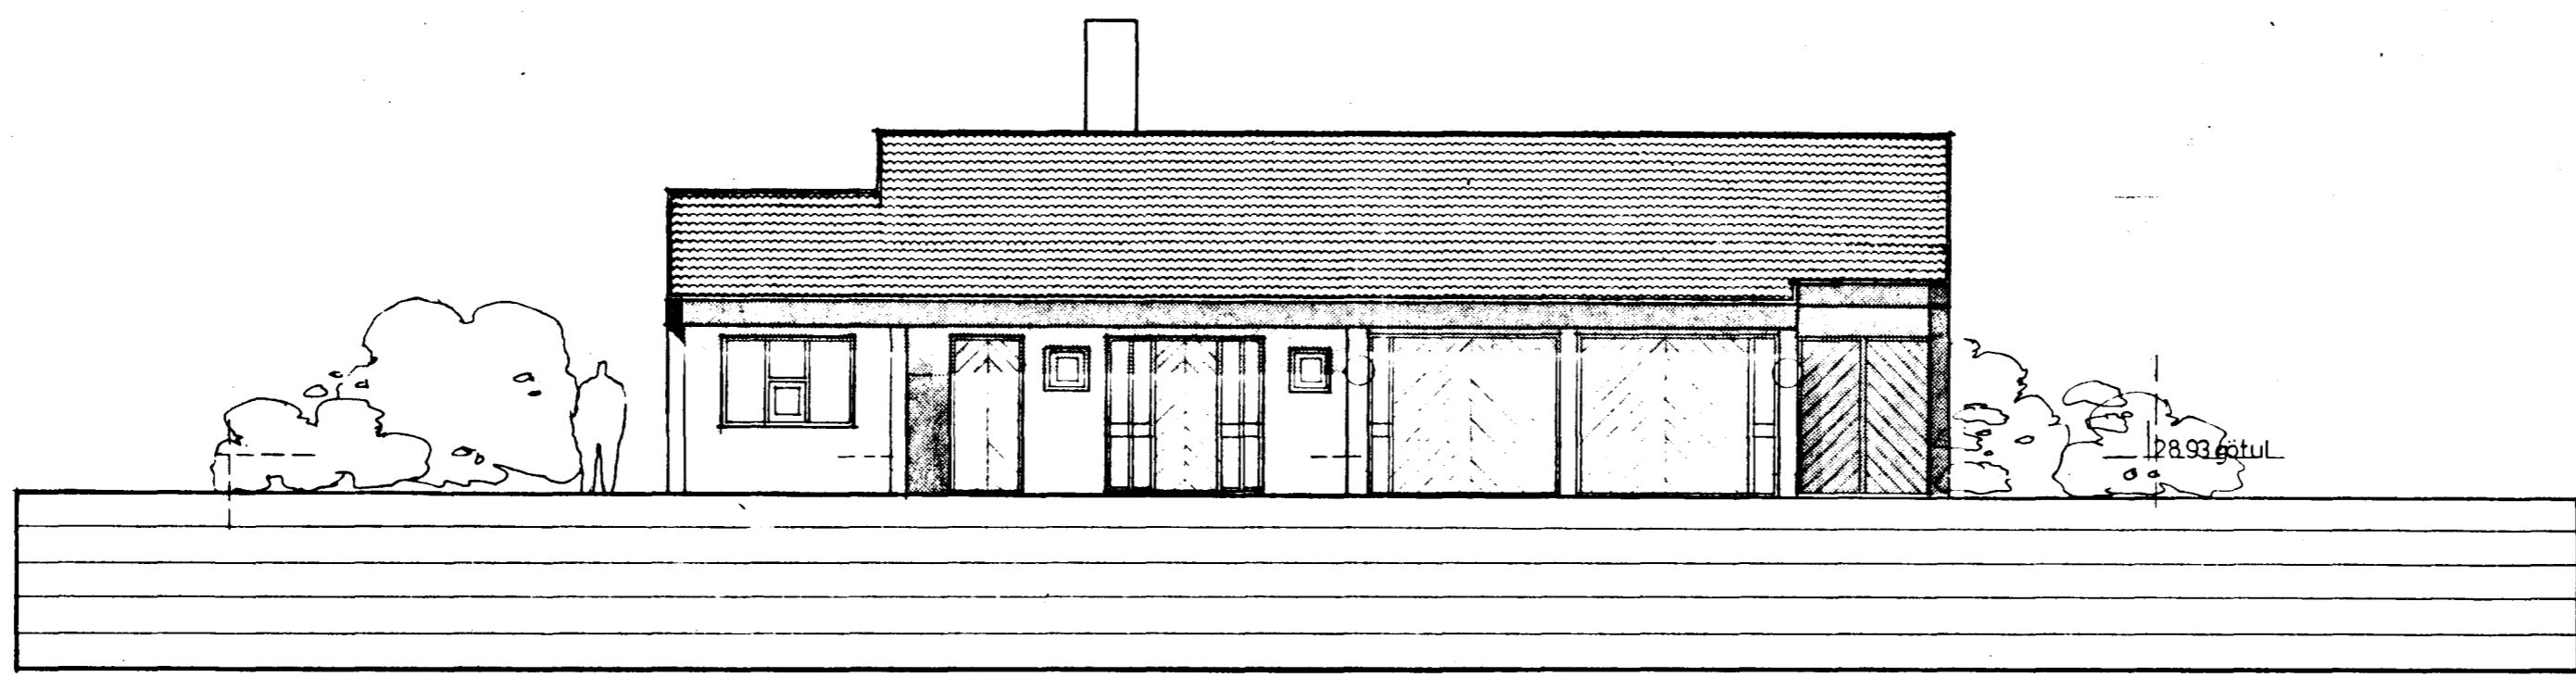

útlit austur

5750-0480-01

ljósaberg 48 hafnarfirði 1:100  
útlit, langhlíðar 15.12.'84

03

gudmundur gunnlaugsson arkitekt fai  
teiknist. barónsstíg 5 s: 29640  
*Gudm. Gunnlaugsson*