
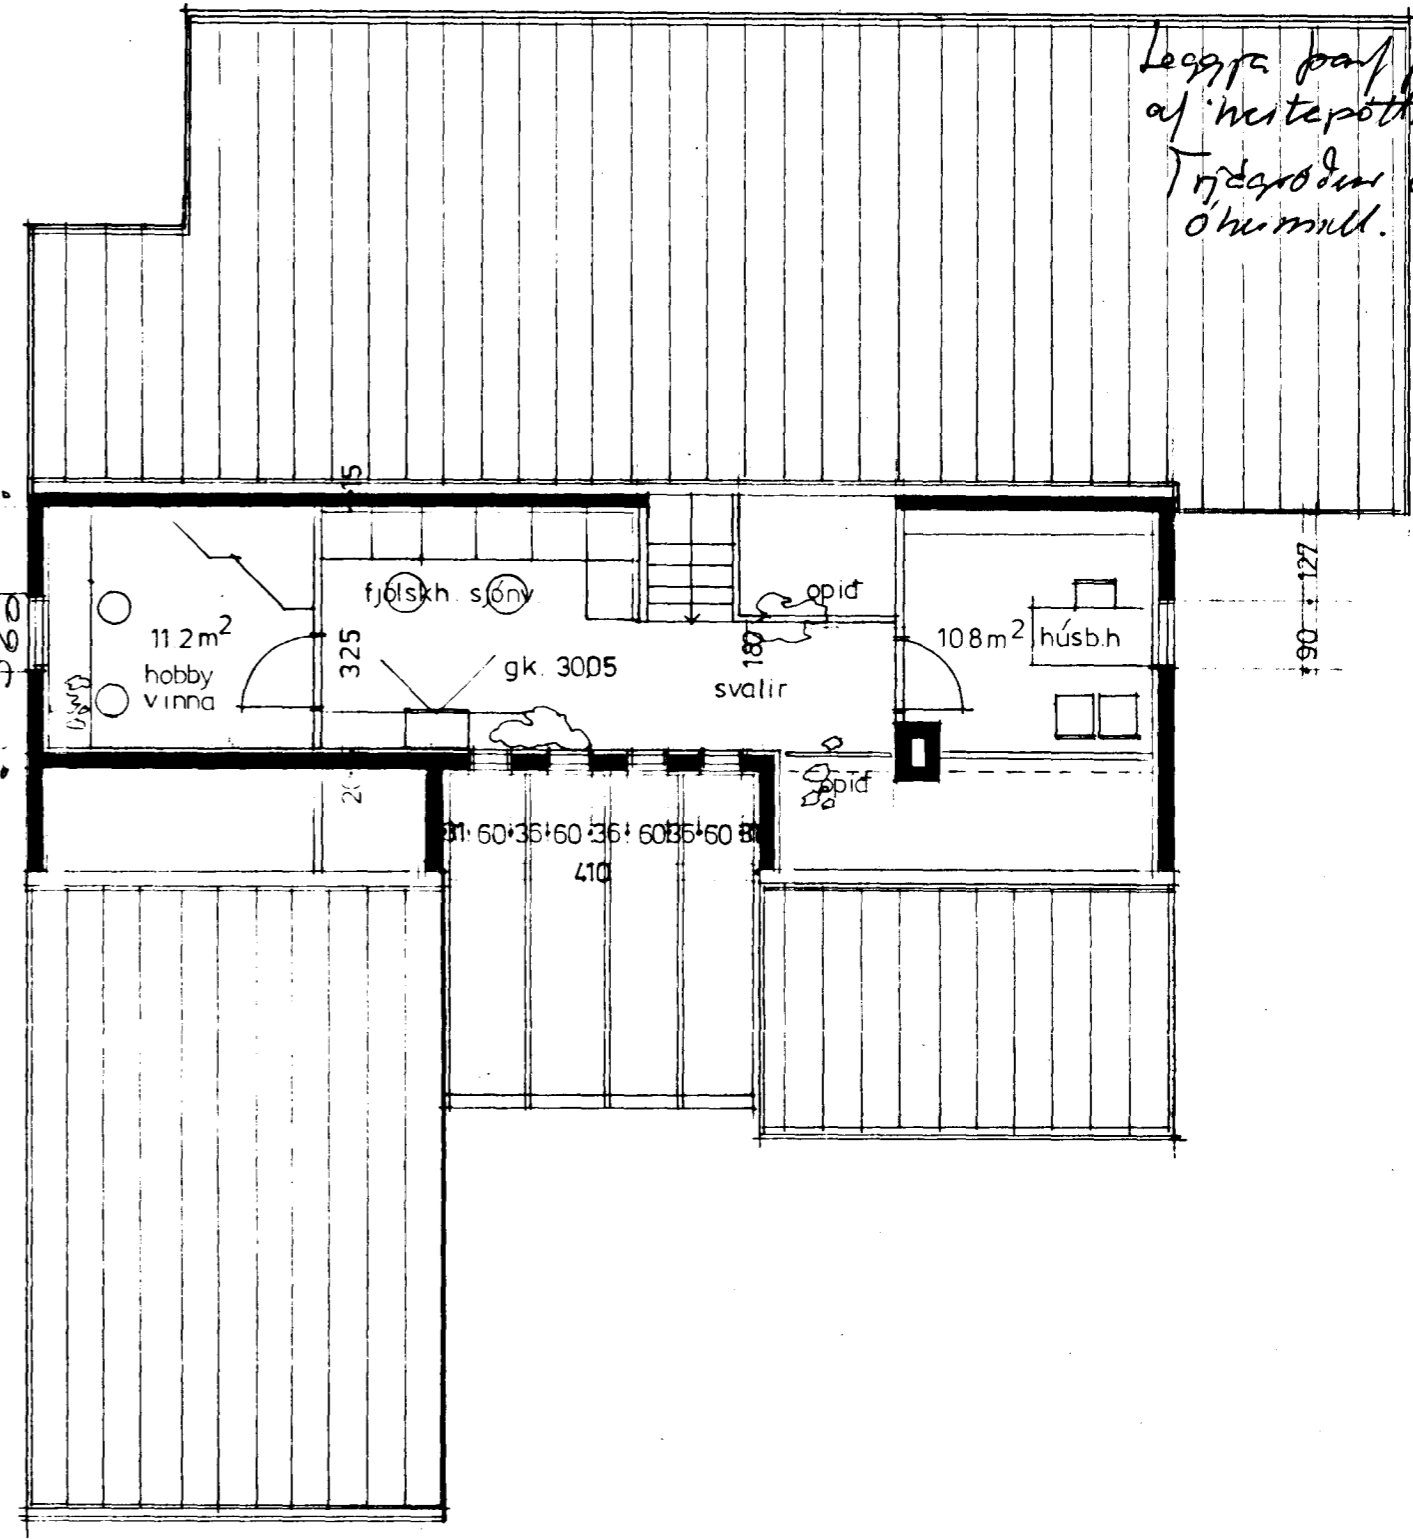


Sambýkt á fundi bygginga-  
nefndar þ. 19.12.1984  
BYGGINGAULLTRÖNN  
Í HAFNARFIRÐI  
*E. Gunnlaugsson*

Ganga skal frá eigna  
eldstaði í samráði við  
stökuvilissjórn

Leggja þarf fram skýrskild  
af hitaþöðnum.  
Tregðir og gatnemtin er  
óhætt. F/l.s.

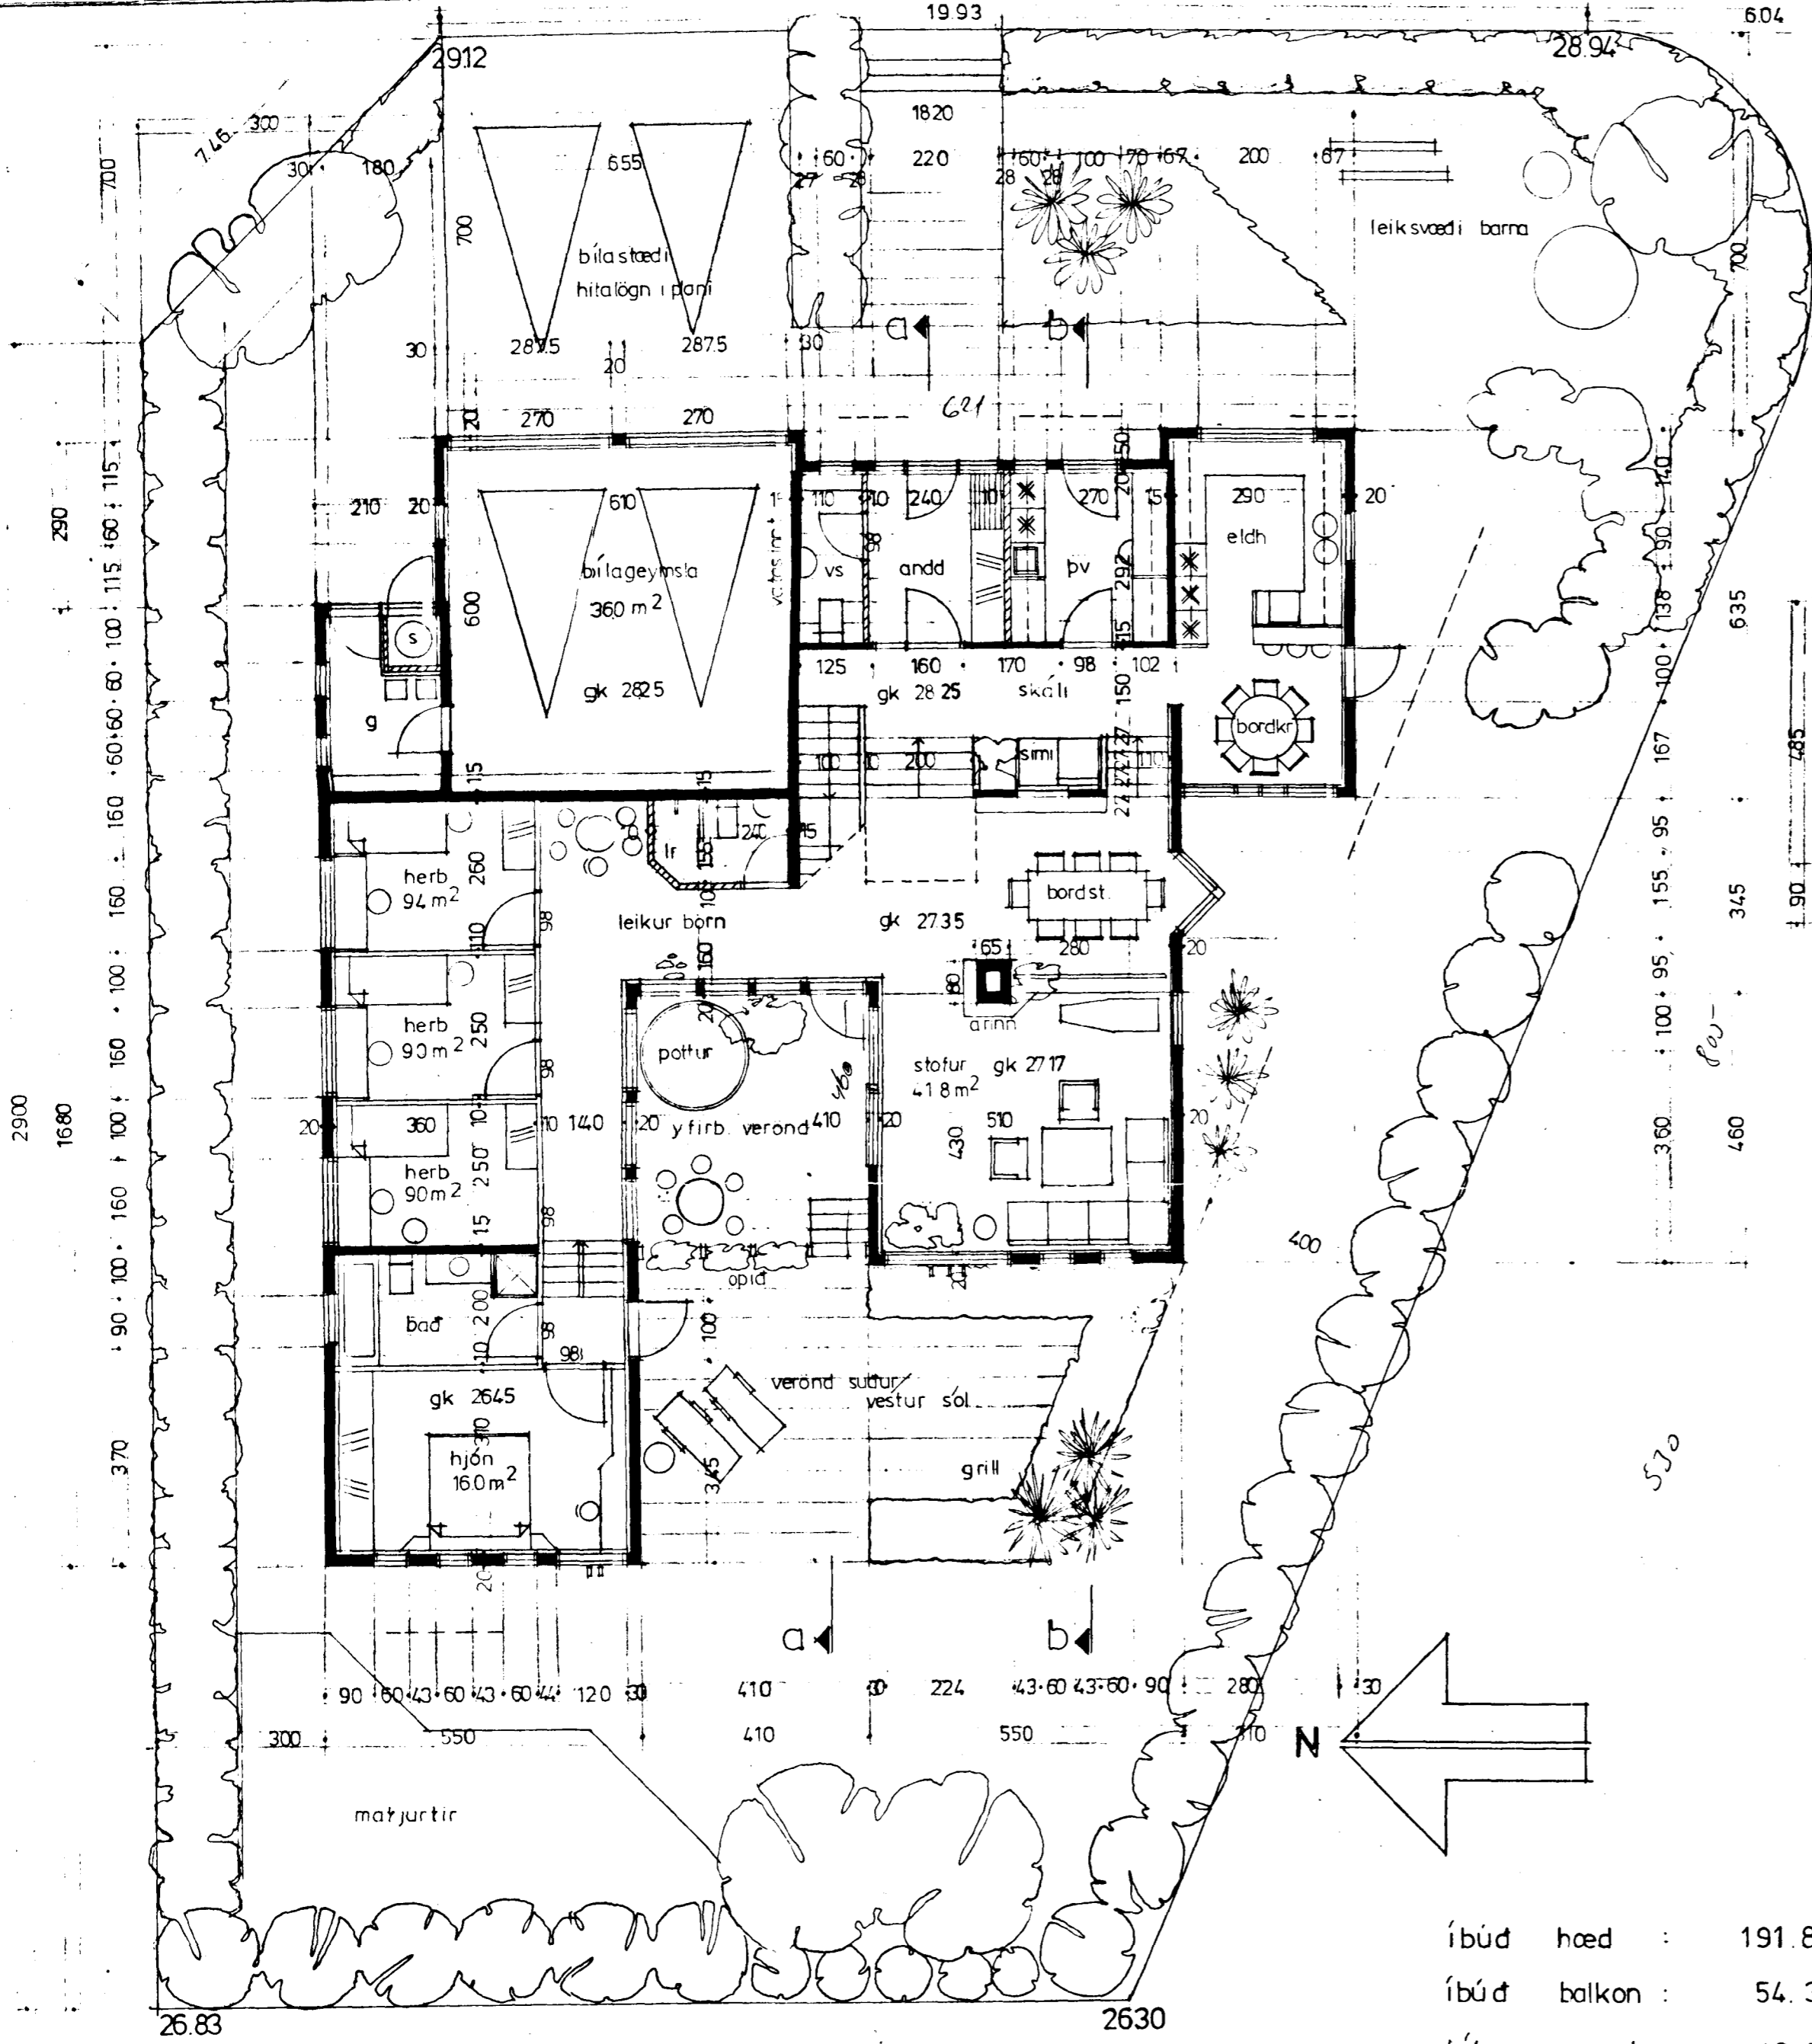

íbúð hæð	:	191.8 m	<sup>2</sup>	br.
íbúð balkon	:	54.3 m	<sup>2</sup>	br.
bílg og geymsla	:	46.1 m	<sup>2</sup>	br.
alls	:	292.2 m	<sup>2</sup>	br.
brúttórúmmál	:	935.0 m	<sup>3</sup>	br.

5750-0480.01

ljósaberg 48 hafnarfirdi  
grunnmynd

1 : 100  
15. 12. '84

02 gudmundur gunnlaugsson arkitekt fai  
teiknist. barónsstíg 5 s 29640  
*Gudm. Gunnlaugsson*