



Samþykkt á fundi bygginga-
nefndar þ. 19.12.1984
BYGGINGAFULLTRÖÐIN
Í HAFNARFIRDI

Gangan skal frá eðru
eldsteði í samvæði við
slökkviliðsljóra


Leggja þarf fram sérupplýtt af
heite paltinum.
Torggröðumyrberg
Óheimill Fr. Sig.

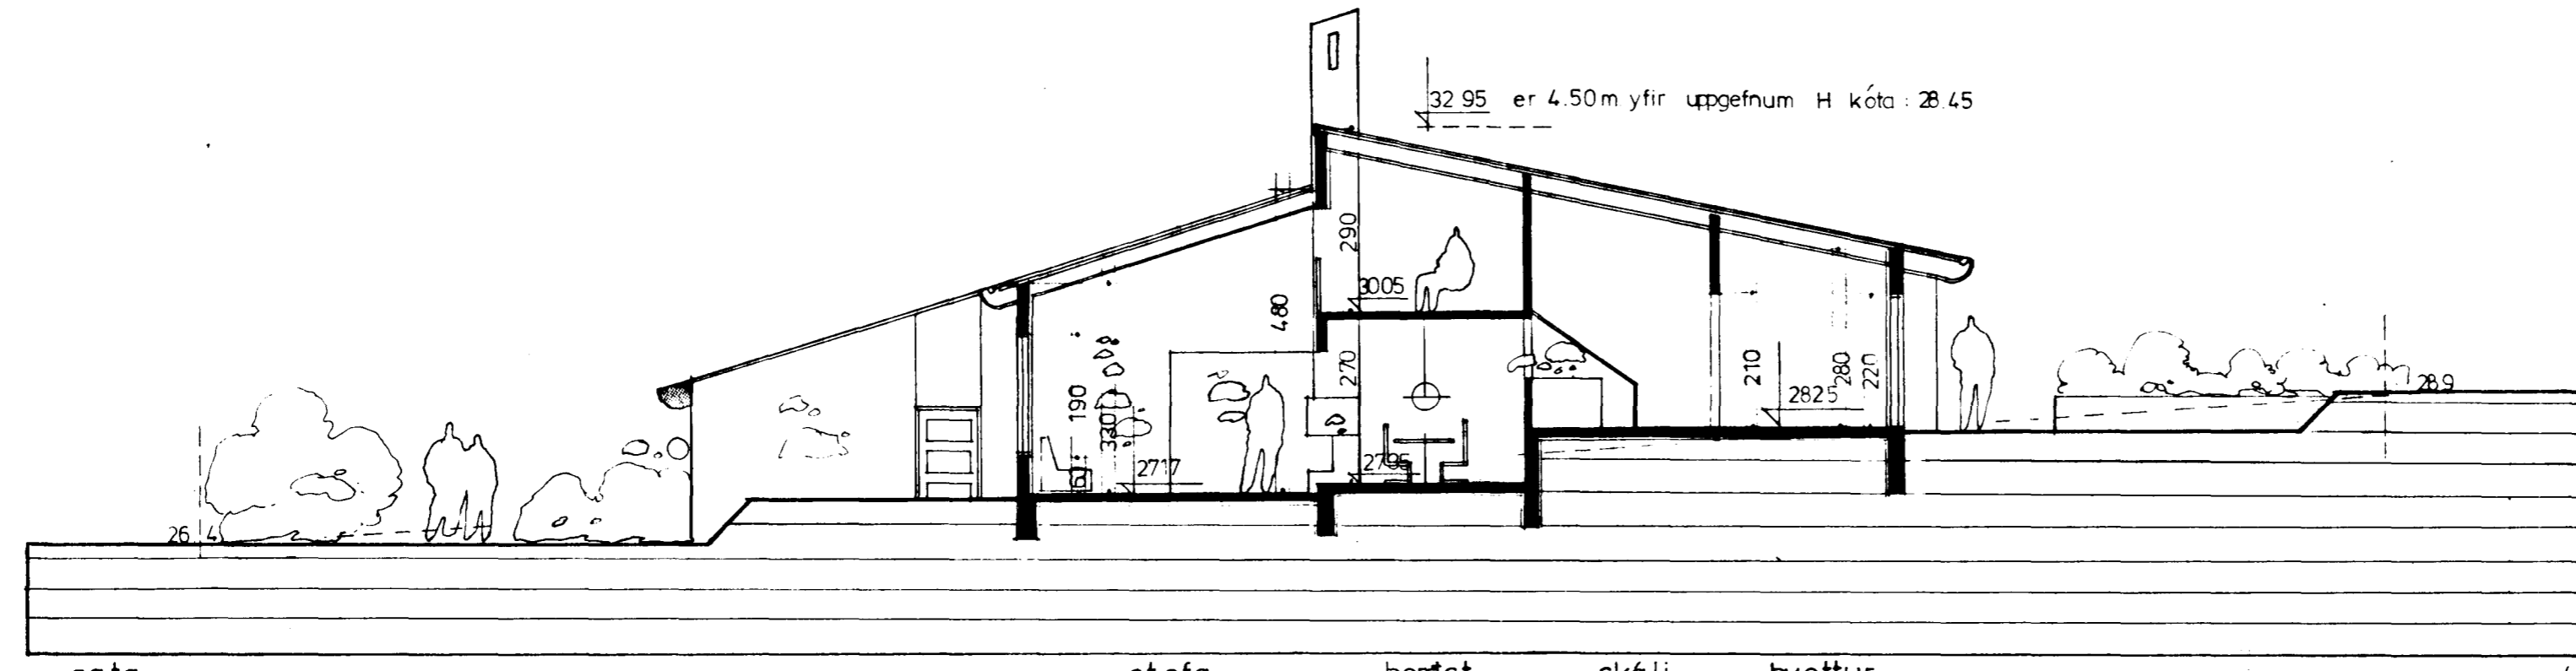

sneiding a-a

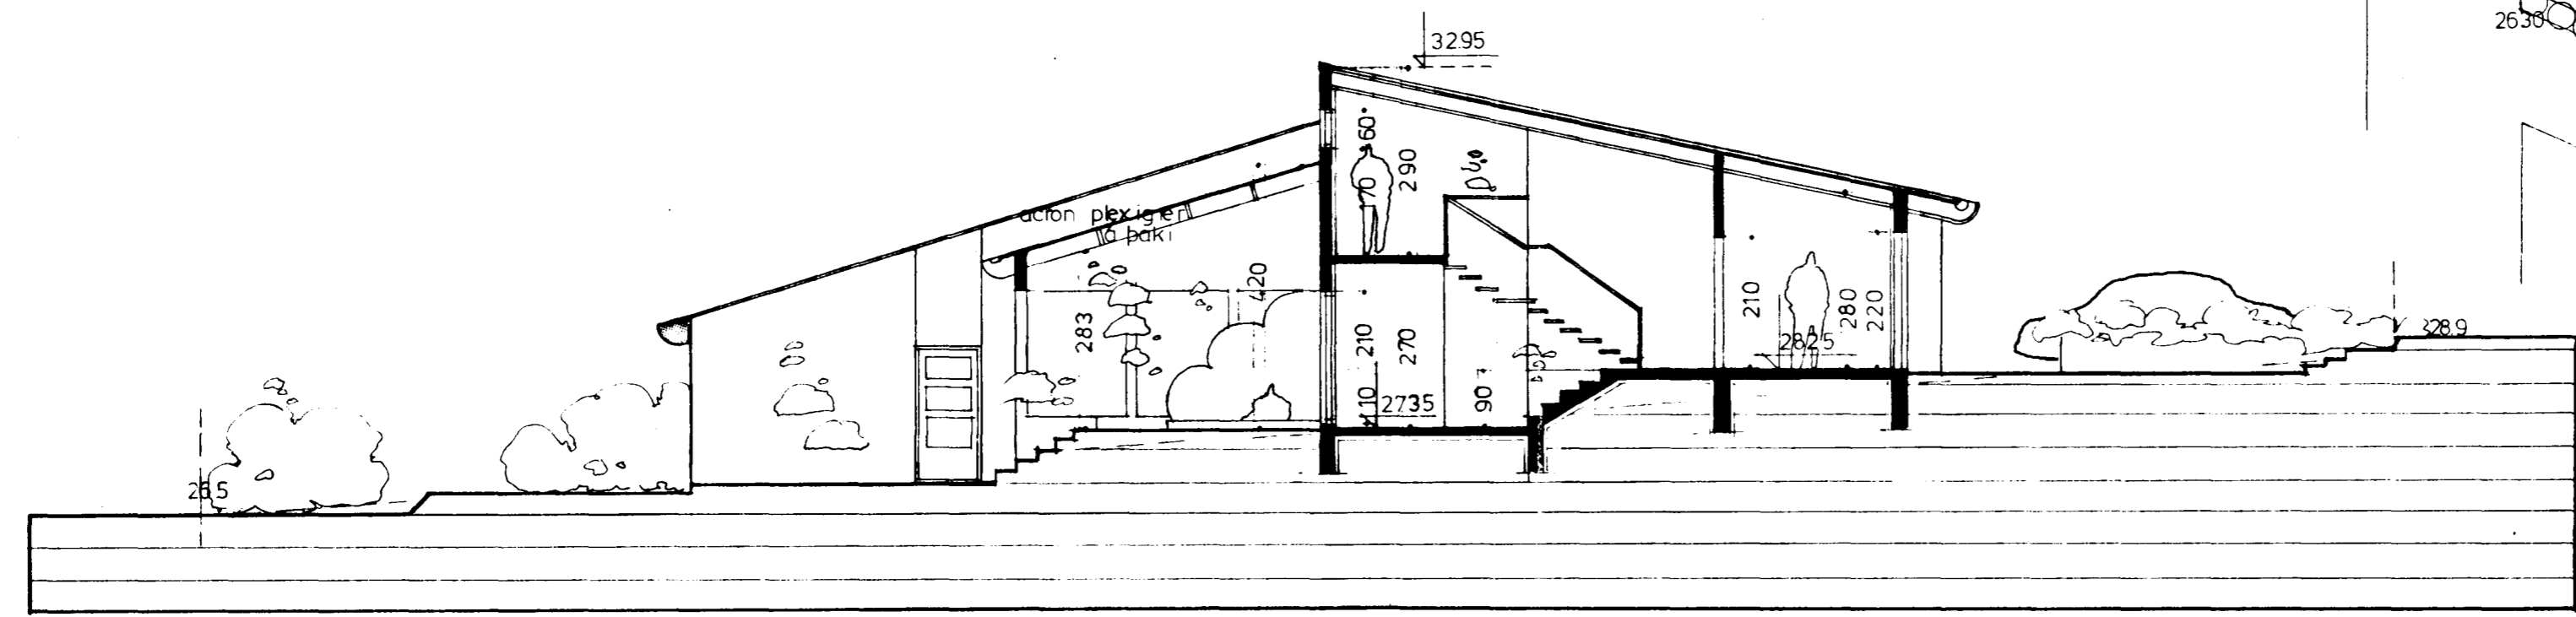

sneiding b-b

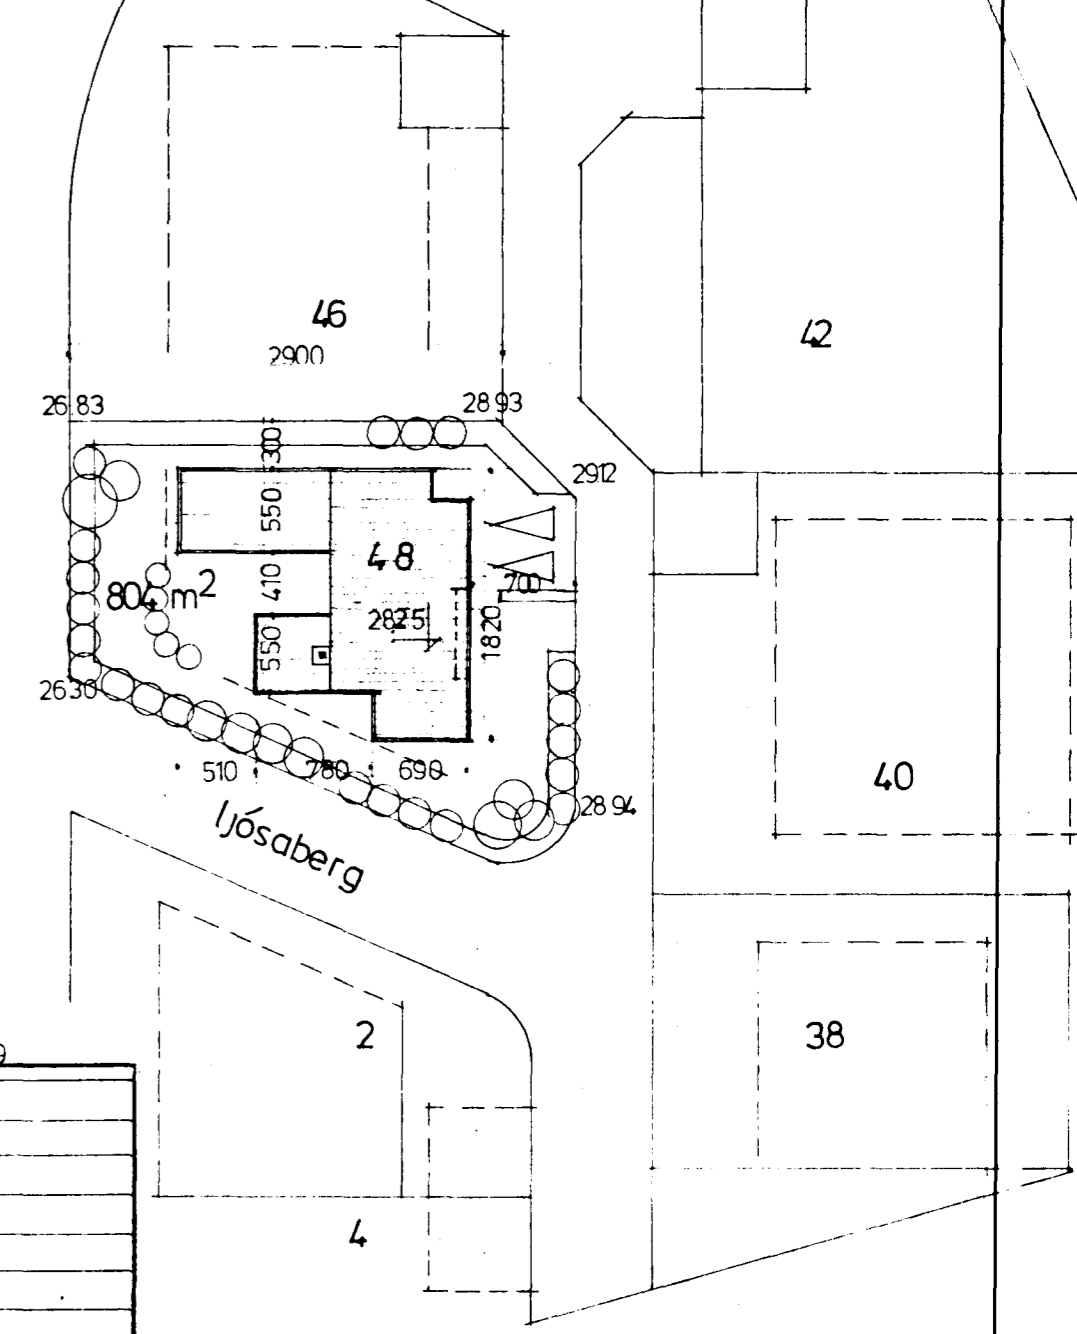

afst. m. 1:500

5750-0480-01

Ljósaberg 48 hafnarfirdi
sneidingar afstöðumynd

1:100
15. 12. 84

01

gudmundur gunnlaugsson arkitekt f.a.
teiknist. barónsstíg 5 s: 29640
Gudm. Gunnlaugsson