



AFSTÖÐUMYND MKV.: 1:500

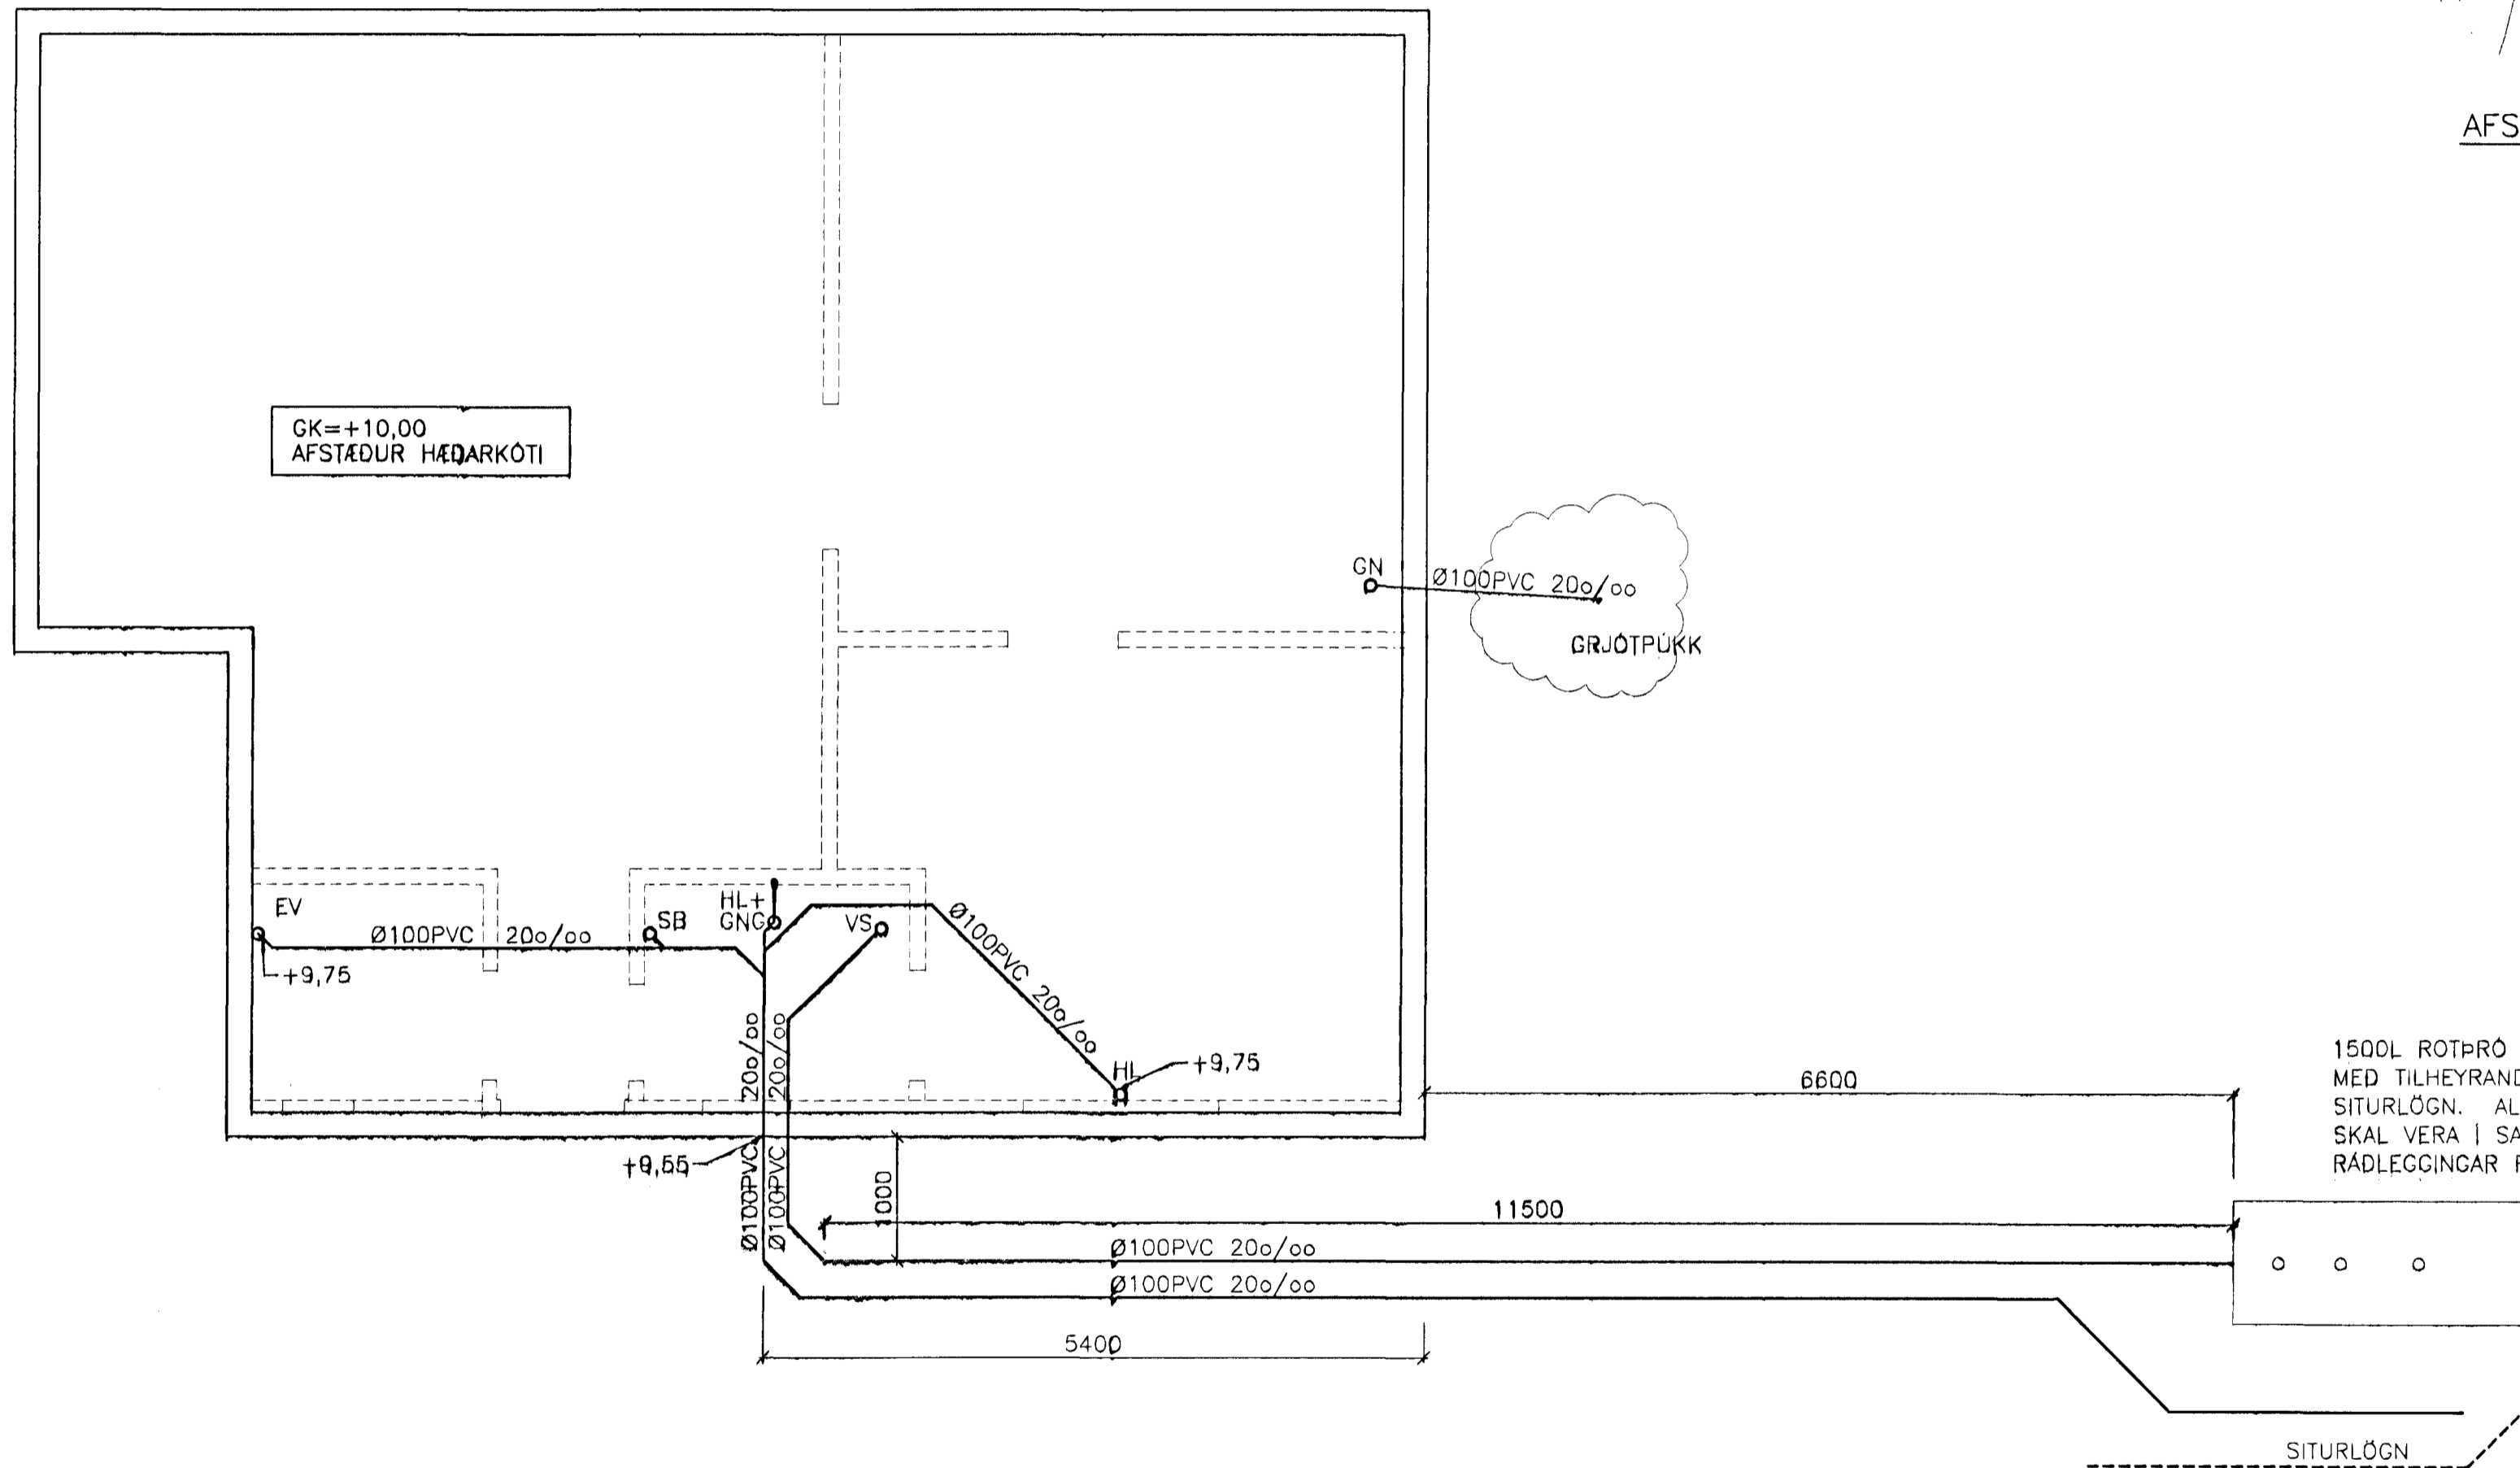

GRUNNMYND LAGNA Í GRUNNI MKV.: 1:50

Byggingafulltrúi Hafnarfjarðar
 Afgreitt þann
 15 AUG. 2000
AS

REYNDARTEIKNINGAR.
 TEIKNING ÞESSI ER TEIKNUÐ EFTIR AÐ OFNAR OG LAGNIR HÖFÐU
 VERIÐ ÚTFÆRÐAR OG LAGÐAR AF PÍPULAGNINGAMEISTARA.

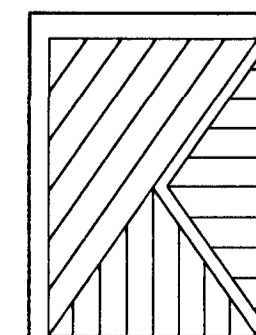

LJÓSAKLIF, HAFNARFIRÐI
 FRÁRENNISLAGNIR Í GRUNNI
 GRUNNMYND OG AFSTÖÐUMYND
VERKÞJÓNUSTA KRISTJÁNS EHF
 Reykjavíkurvegur 68, 220 Hafnarfjörður Sími 5652100 Fax 5654050

A	25.7.2000	ROTÞRÓ FÆRD INN F. LÖDARMÖRK	ASP	Hannað: ASP	Teiknað: ASP	Mælikv.: 1:500, 1:50	Verk nr.: 004
Nr.	Dags:	Breyting:	Af:	Samþ. <i>[Signature]</i>	Dags.: 5.5.2000	Flokkur: p	GU Blað nr.: 01A