


AFSTÖDUMYND MKV.: 1:500

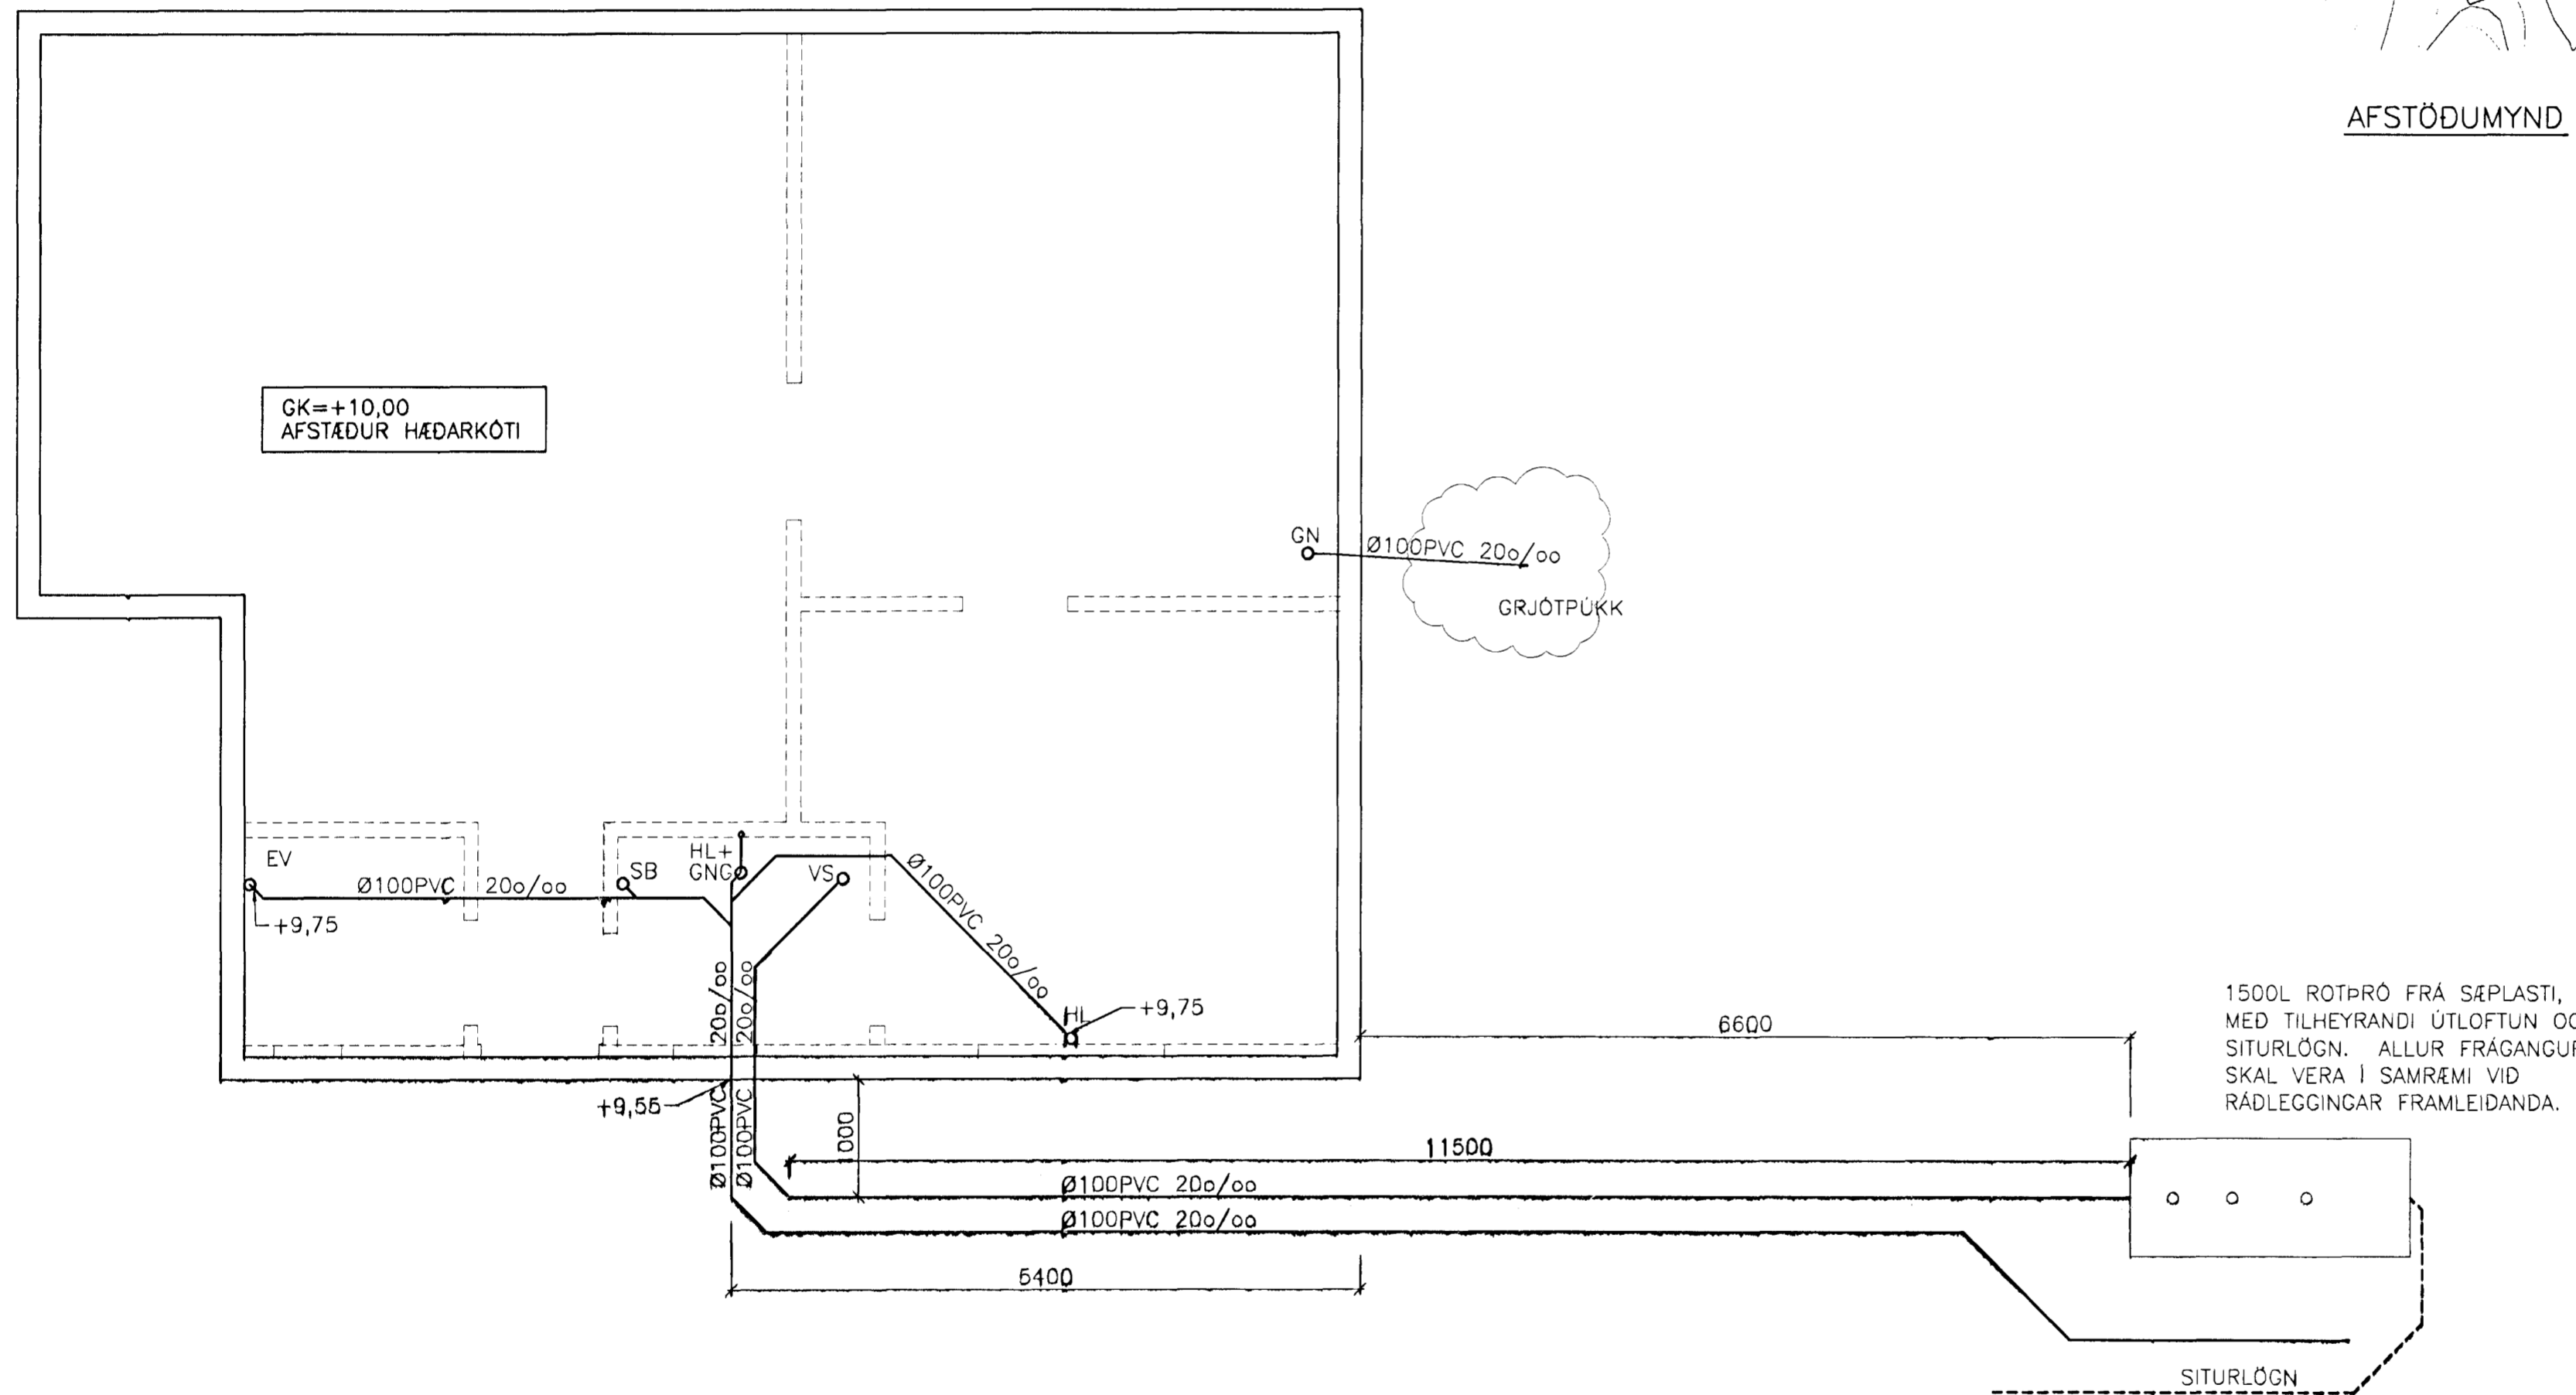


1500L ROTPRÓ FRÁ SÆPLASTI, MED TILHEYRANDI ÚTLOFTUN OG SITURLÖGN. ALLUR FRÁGANGUR SKAL VERA Í SAMRÆMI VID RÁDLEGGINGAR FRAMLEIDANDA.

SITURLÖGN

GRUNNMYND LAGNA Í GRUNNI MKV.: 1:50

REYNDARTEIKNINGAR.
TEIKNING ÞESSI ER TEIKNUÐ EFTIR AÐ OFNAR OG LAGNIR HÖFÐU VERIÐ ÚTFÆRÐAR OG LAGÐAR AF PÍPULAGNINGAMEISTARA.

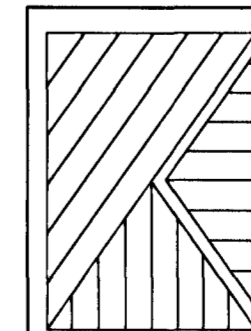

LJÓSAKLIF, HAFNARFIRÐI

FRÁRENNISLAGNIR Í GRUNNI
GRUNNMYND OG AFSTÖDUMYND

VERKÞJÓNUSTA KRISTJÁNS EHF

Reykjavíkurvegur 68, 220 Hafnarfjörður Sími 5652100 Fax 5654050

A	25.7.2000	ROTPRÓ FÆRD INN F. LÓDARMÖRK	ASP	Hannað: ASP	Teiknað: ASP	Málkv.: 1:500, 1:50	Verk nr.: 004
Nr.	Dags:	Breyting:	Af:	Samþ:	Dags: 5.5.2000	Flokkur: p	GU Blað nr.: 01A.