




12/5 89
B-U

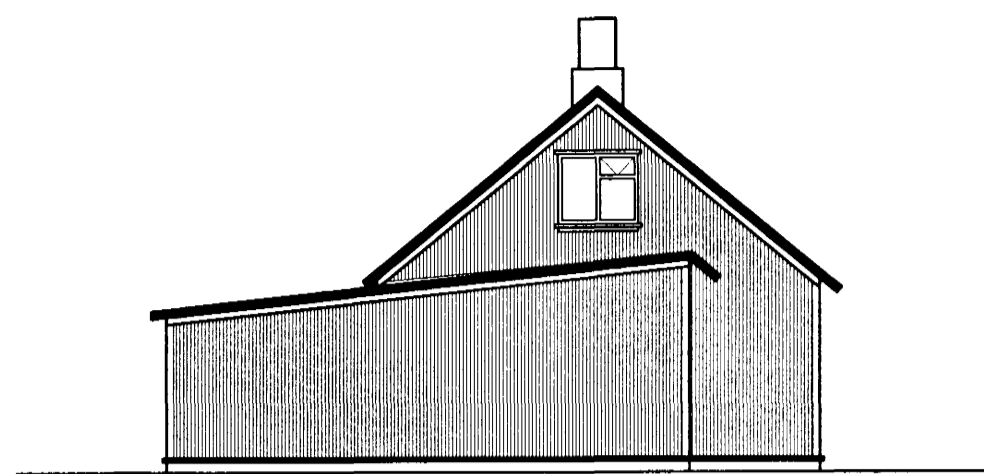


ÚTLIT - VESTUR
mkv. 1:100

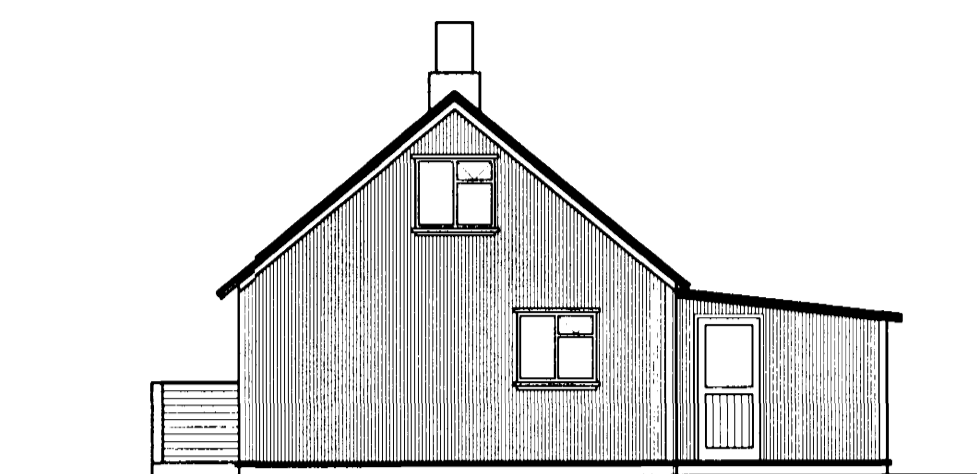


ÚTLIT - AUSTUR
mkv. 1:100

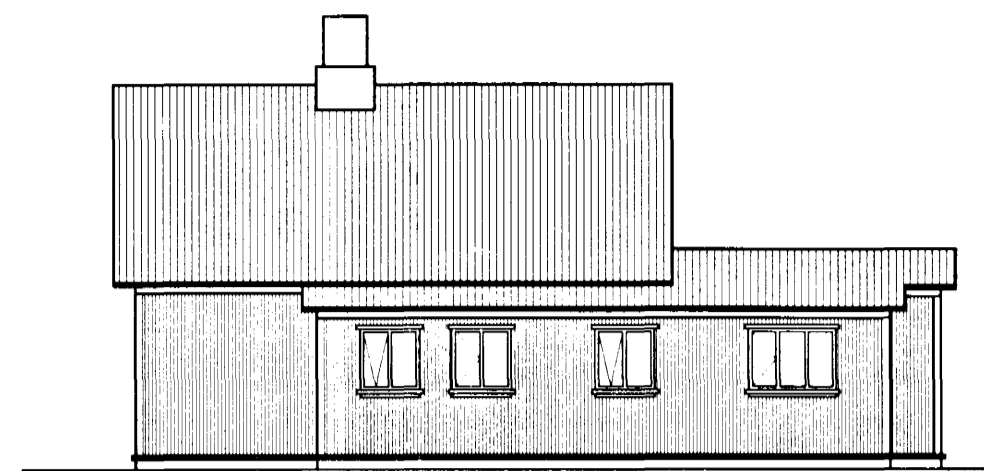


ÚTLIT - NORÐUR
mkv. 1:100

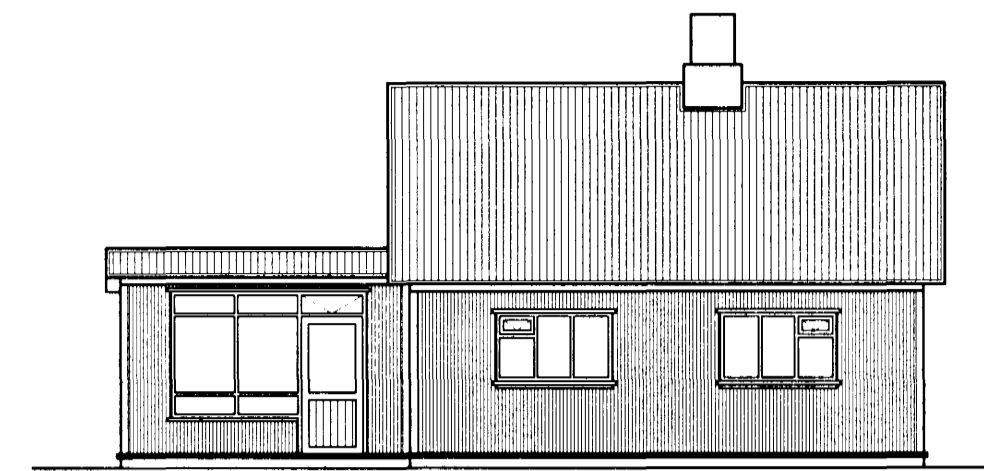


ÚTLIT - SUÐUR
mkv. 1:100

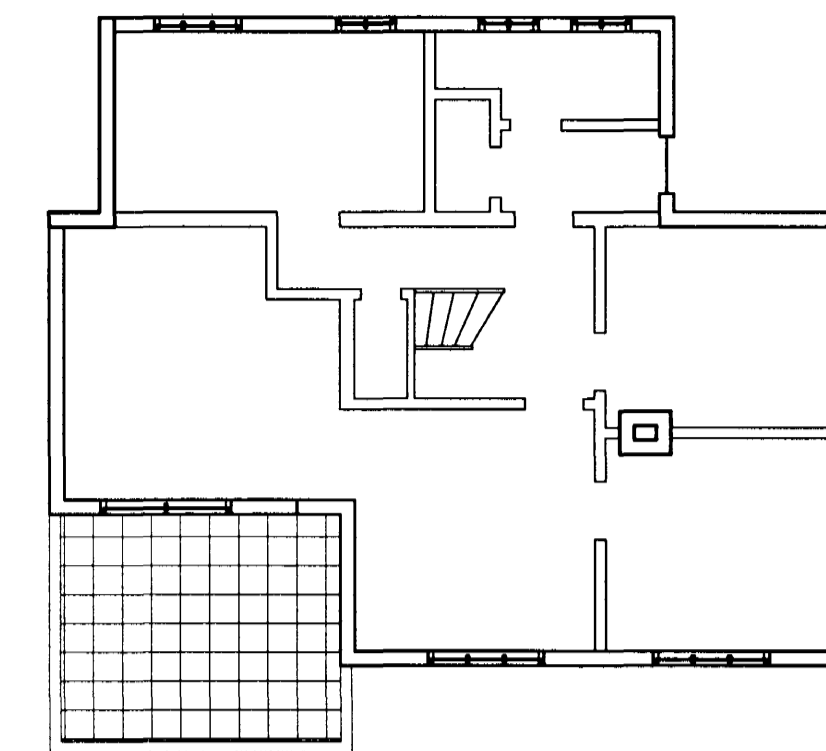


GRUNNMYND - 1. HÆÐ
mkv. 1:100

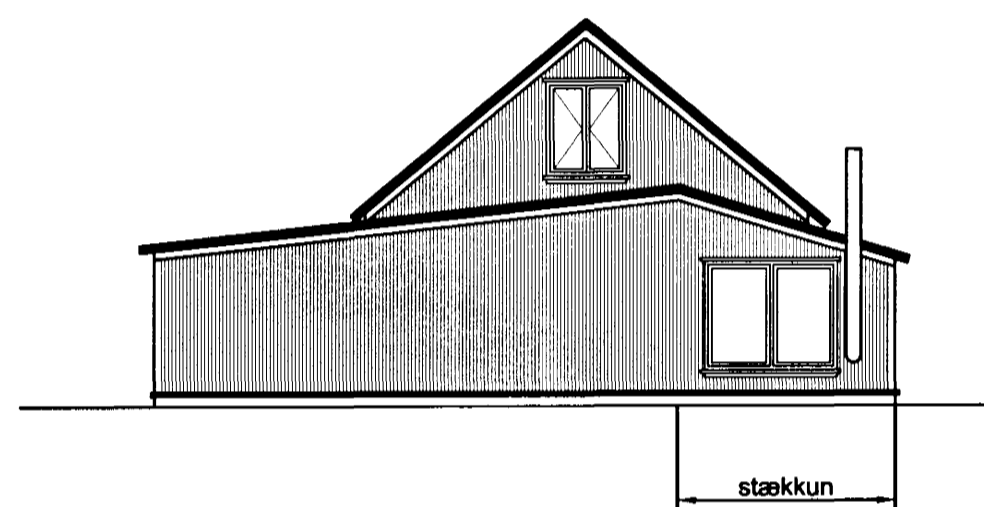


ÚTLIT - VESTUR
EFTIR BREYTINGU
mkv. 1:100

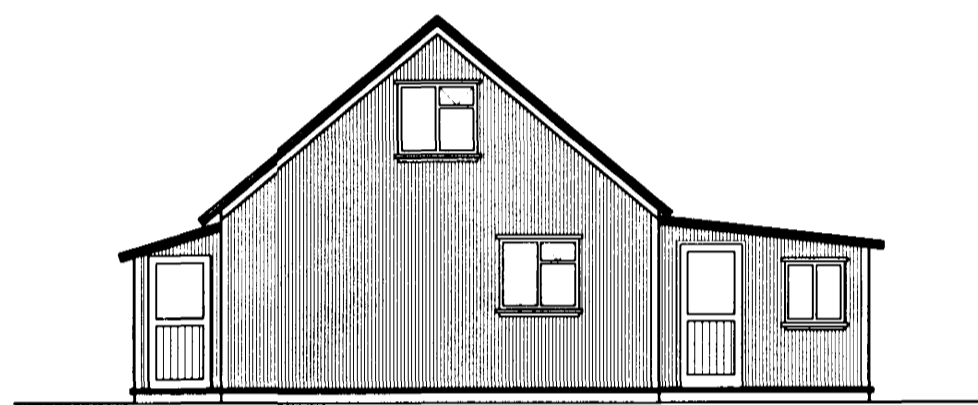


ÚTLIT - AUSTUR
EFTIR BREYTINGU
mkv. 1:100

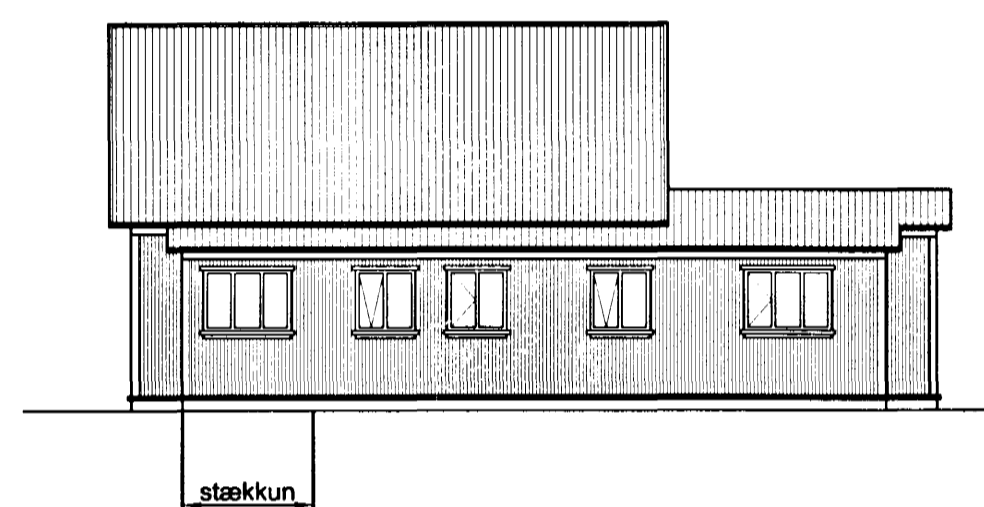


ÚTLIT - NORÐUR
EFTIR BREYTINGU
mkv. 1:100

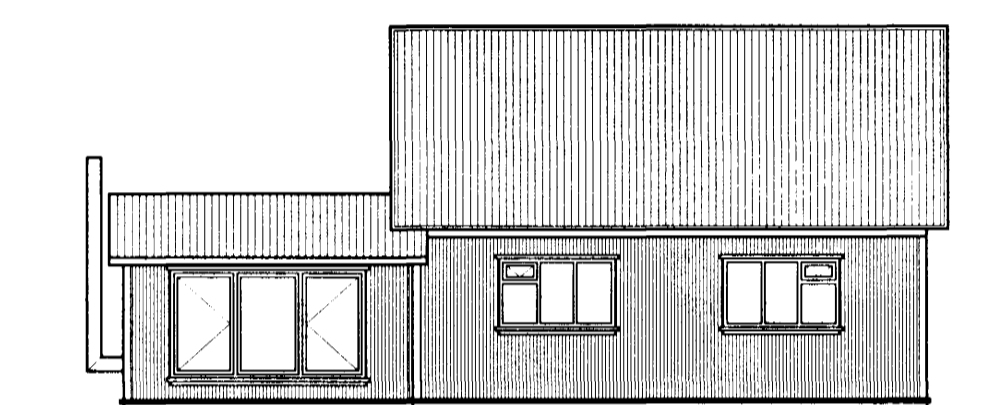

ÚTLIT - SUÐUR
EFTIR BREYTINGU
mkv. 1:100

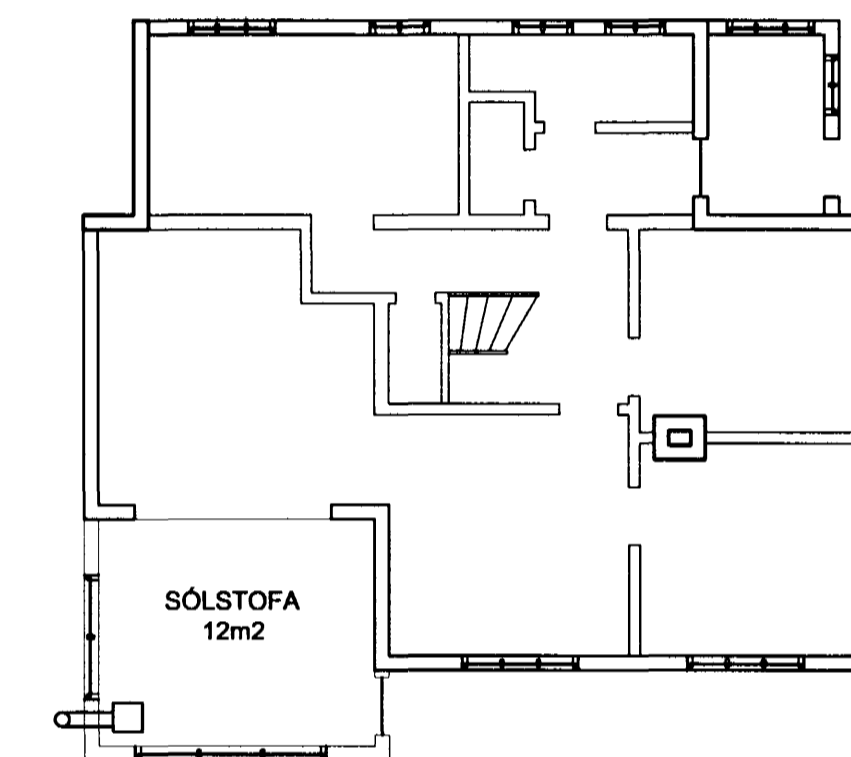

GRUNNMYND - 1. HÆÐ
EFTIR BREYTINGU
mkv. 1:100

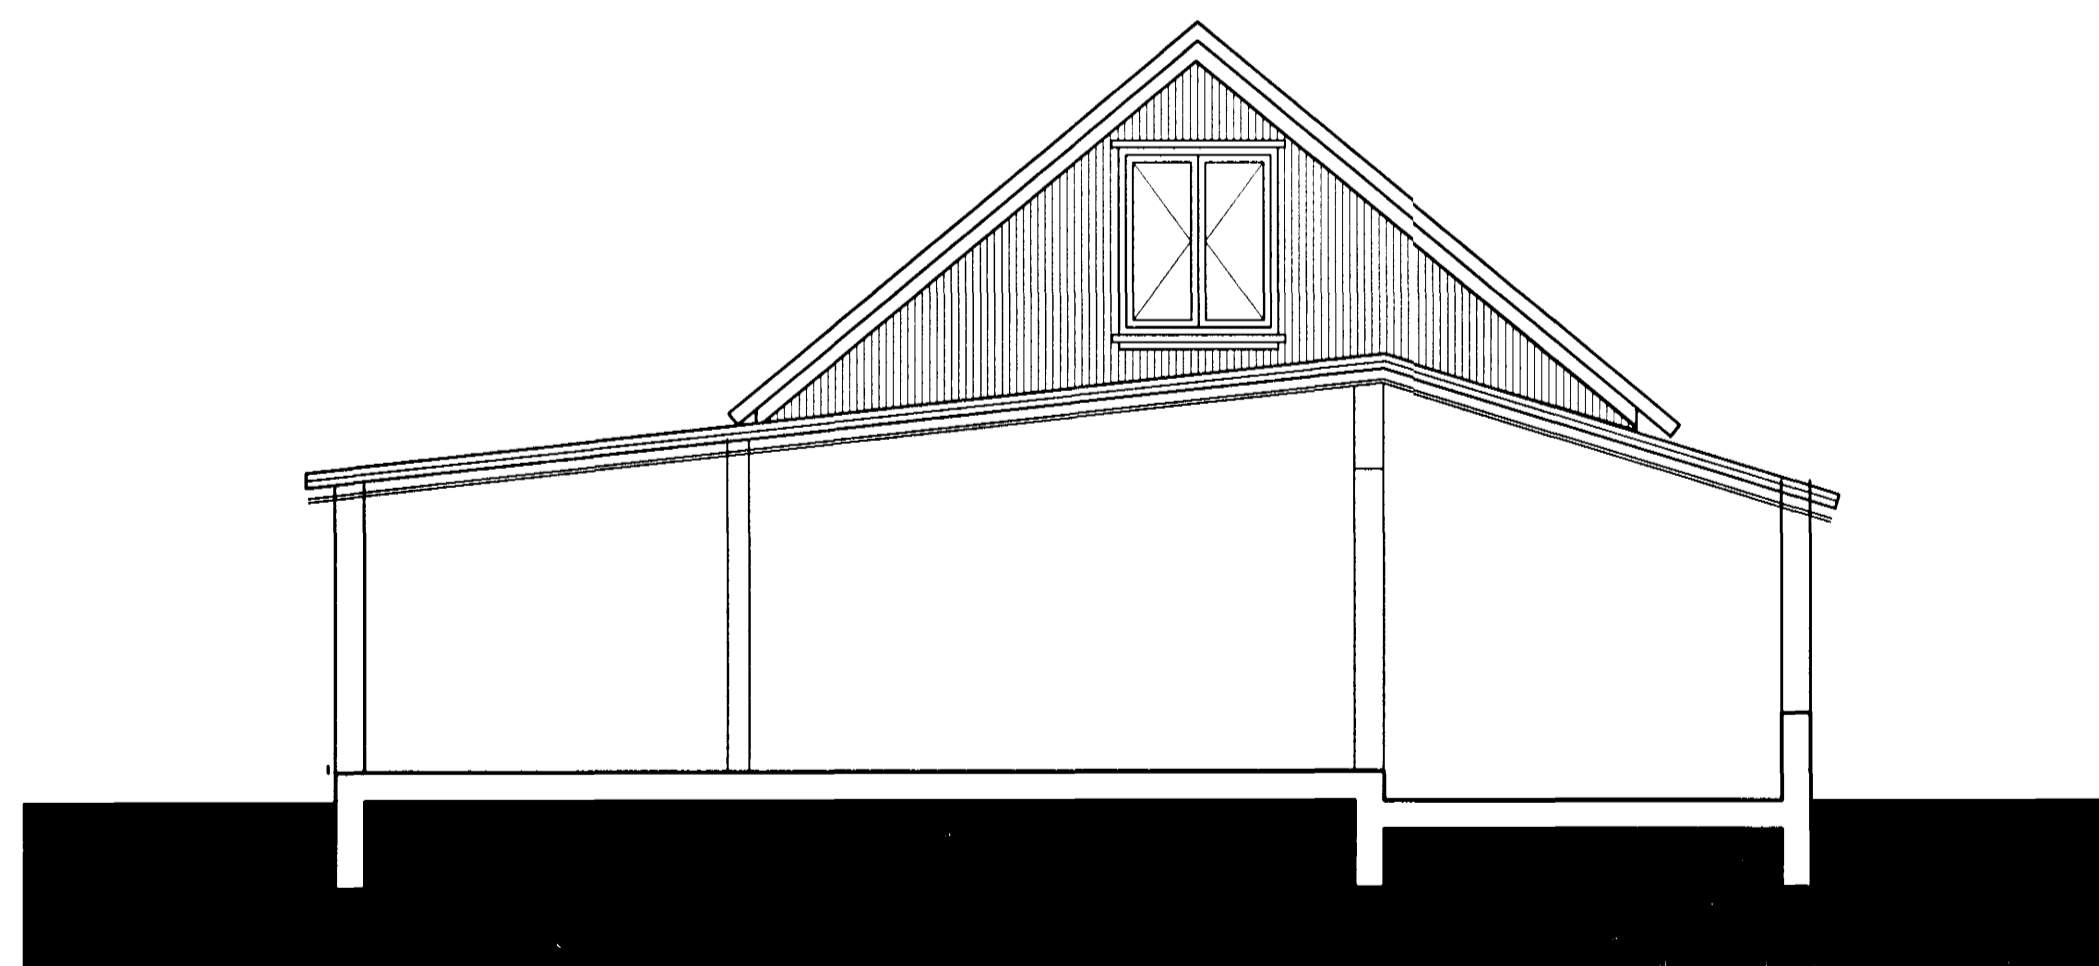

SKURÐUR - STOFA OG SÓLSTOFA
mkv. 1:50

LJÓSAKLIF - ÍBÚÐARHÚS

3. MAÍ 1999 - KYNNINGARUPPDRÁTTUR

ÝMSAR BREYTINGAR

1. SÓLSTOFU BÆTT VIÐ STOFU
2. ANDDYRI STÆKKAÐ
3. FLÓTTALEIÐ ÚR RISI BÆTT
4. SKORSTEINN FJARLÆGÐUR