




ÁSÝND VESTUR - FYRIR BREYTINGAR
mkv=1:100

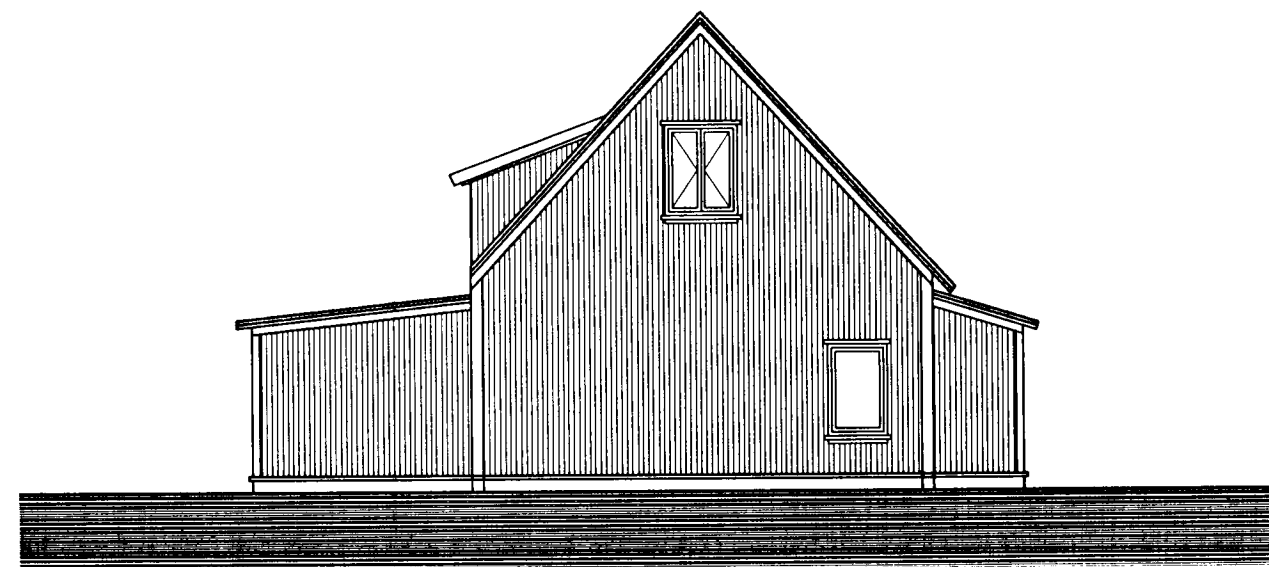


ÁSÝND VESTUR - EFTIR BREYTINGAR
mkv=1:100

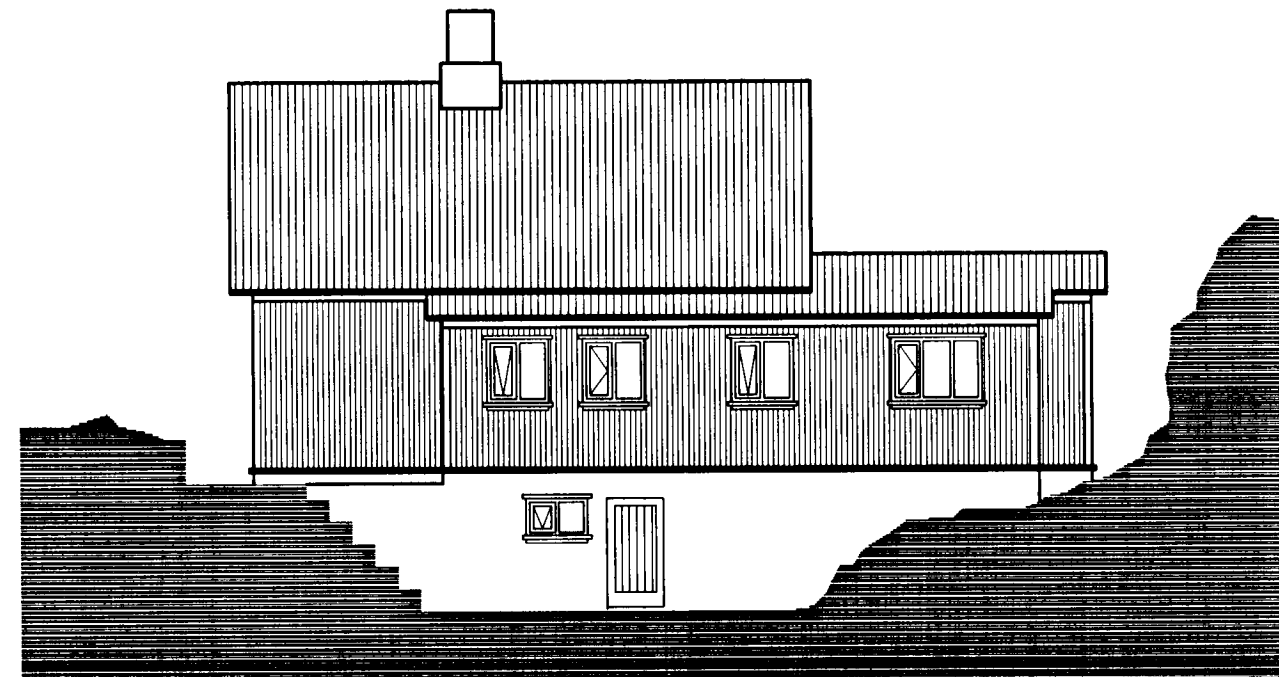


ÁSÝND NORÐUR - FYRIR BREYTINGAR
mkv=1:100

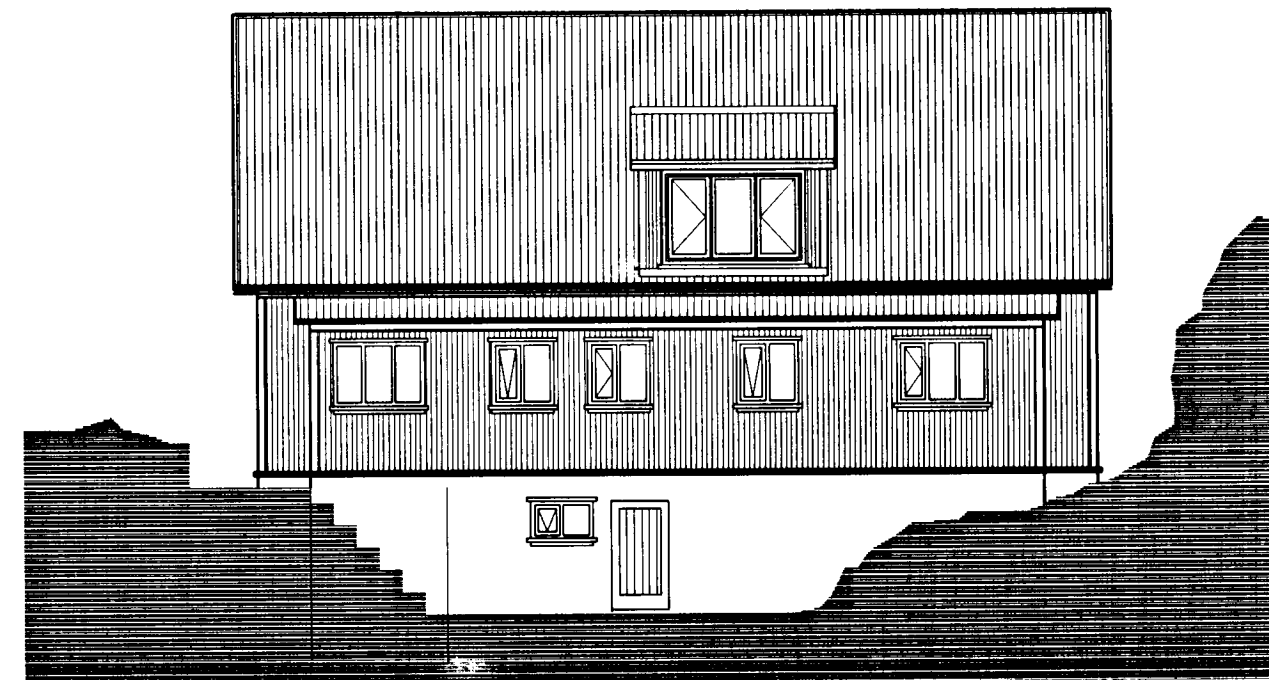


ÁSÝND NORÐUR - EFTIR BREYTINGAR
mkv=1:100

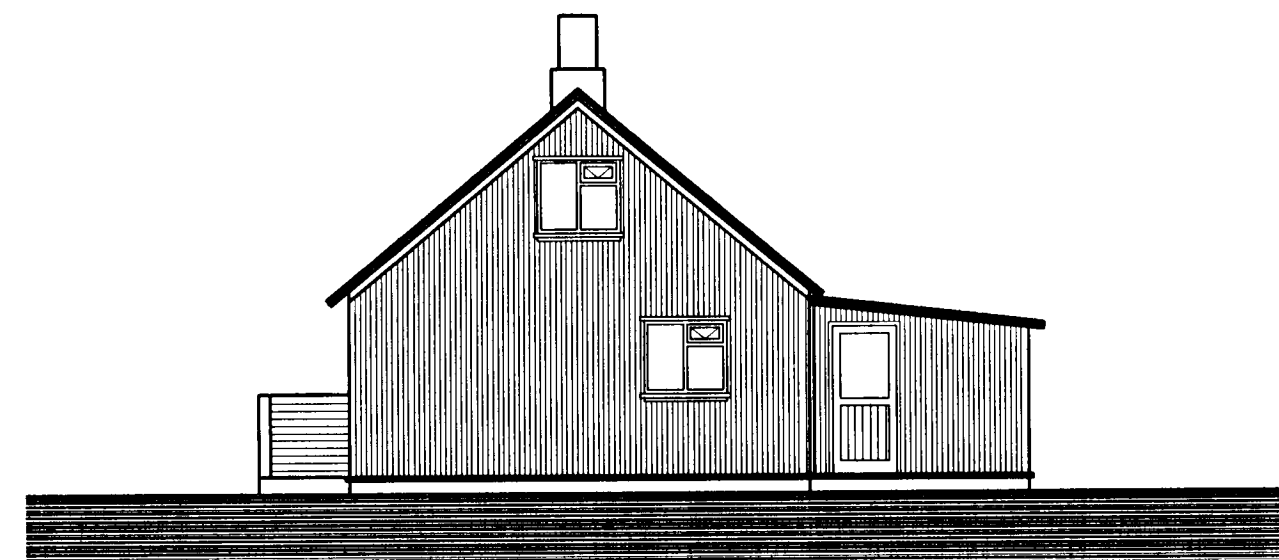


ÁSÝND AUSTUR - FYRIR BREYTINGAR
mkv=1:100

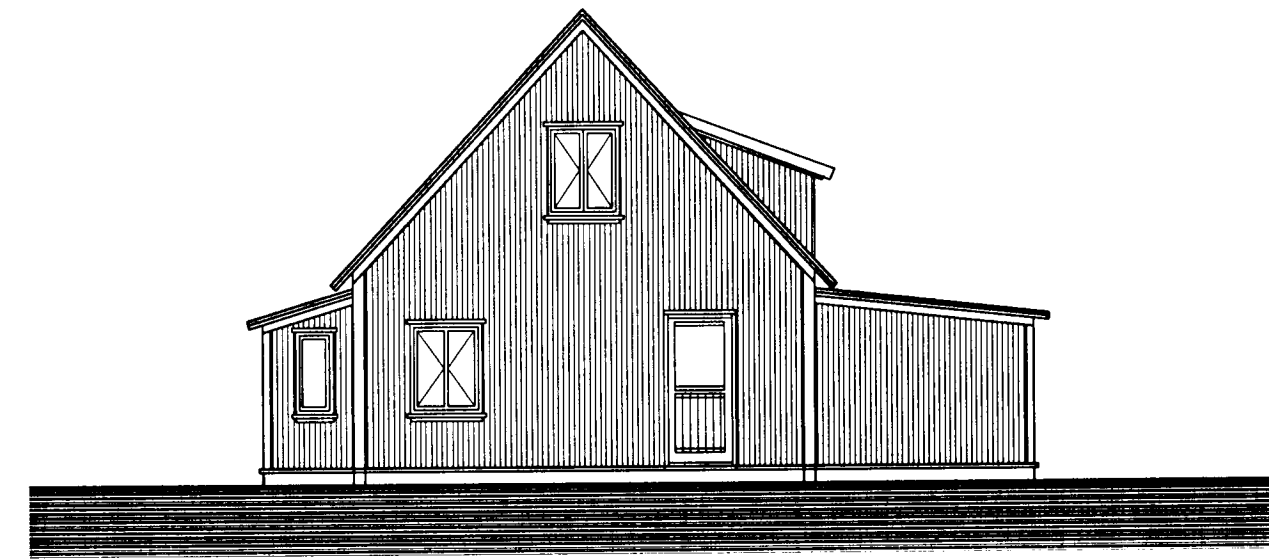

ÁSÝND AUSTUR - EFTIR BREYTINGAR
mkv=1:100

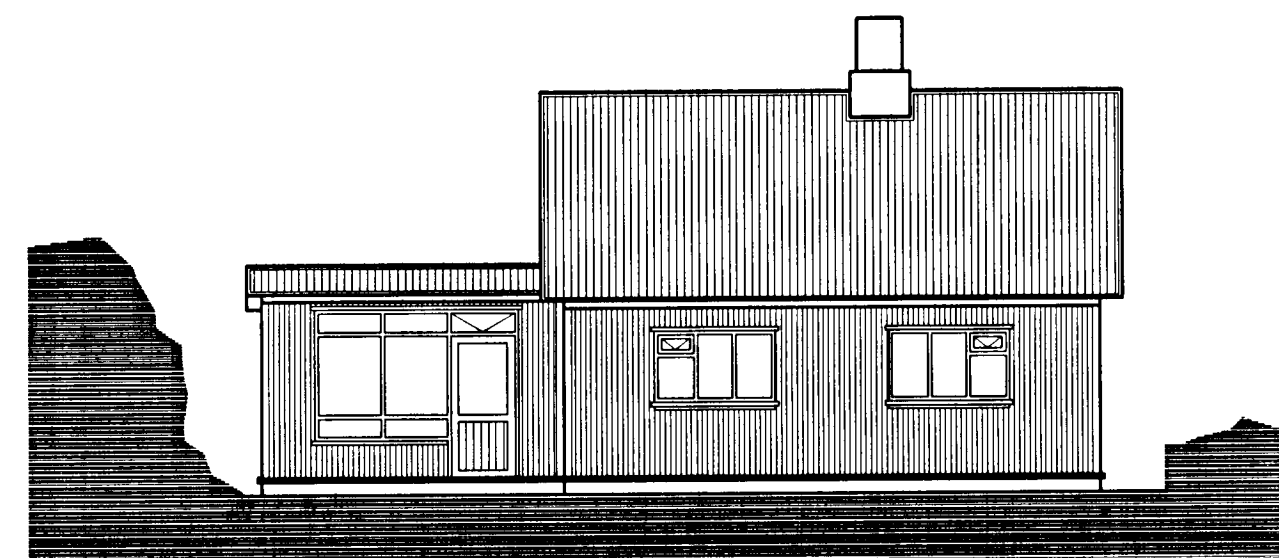


ÁSÝND SUÐUR - FYRIR BREYTINGAR
mkv=1:100

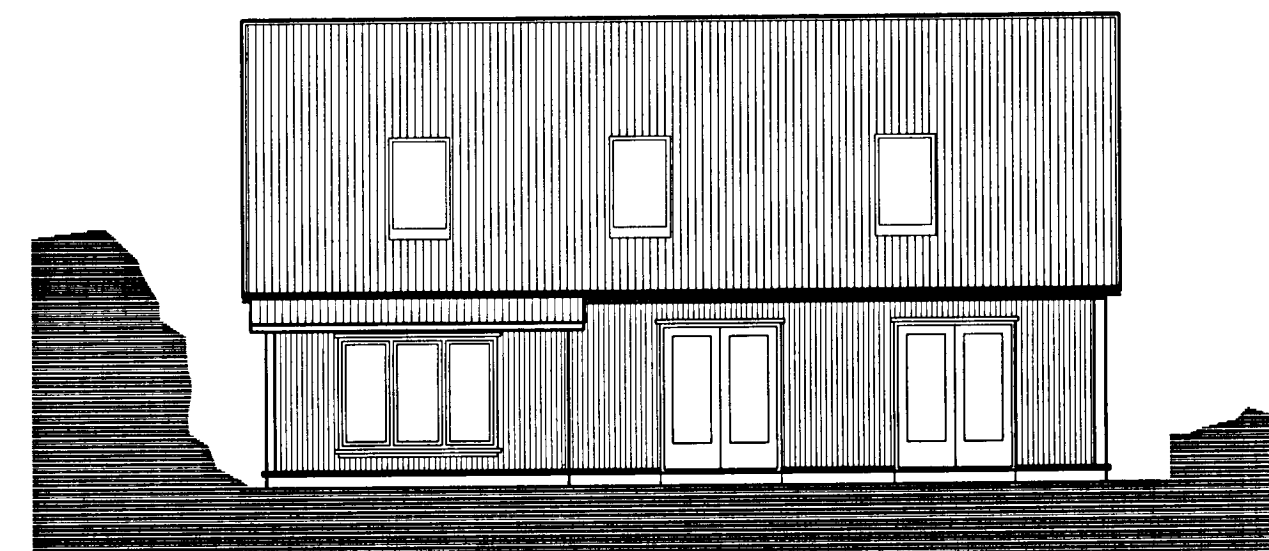

ÁSÝND SUÐUR - EFTIR BREYTINGAR
mkv=1:100

Samþykkt þann
07. JUNÍ 2005
Byggingafultrúinn í Hafnarfirði
F.h. Kristján Þórarinnsson

 KÁRI EIRÍKSSON arkitekt FAI



KE - tlf: 07036-4099
VERKSTÆÐI ARKITEKTA ehf. - tlf: 570800-2210 - Gunnarsund 8 - 220 HÍ.
Sími: 565 9779 - GSM: 699 0999 - Email: kari@eok.is - www.eok.is

verðkaup
Finnur Guðsteinsson
verk
BREYTINGAR Á ÍBÚÐARHÚSI AÐ LJÓSAKLIFI

| | | | |
|----------|----------------|--------------|------|
| teikning | Ásýndir | teikning nr. | 0424 |
| | fyrir og eftir | | 202 |

ADALUPPDRAÐTUR

| | | | | | |
|--------|-------|----------|--------------|------|------------|
| hannað | KE | teiknað | KE | daga | 18.04.2005 |
| mkv. | 1:100 | lövuakr. | 0424-202.dwg | | |

bláaáberb **A2** ath! Öll mál eru í millimetrum. Öll vafastríði skal bera undir hönnuð. Mælið ekkí af teikningum, Öll mál stíglst á staðnum. Ósamræmi í teikningum skal tilkynna hönnuði strax.