


Samþykkt á fundi bygginga-
nefndar þ. 16/3 - 1977
BYGGINGAUFULLTRUINN
I HAFNARFIRÐI
H. S. Þ.


*Styga skal ábendingum
byggingafulltrúa*

loftfresristar skulu vera úr sama efni og kasettur og í samræði við
arkitekt og loftfresihönnuð.

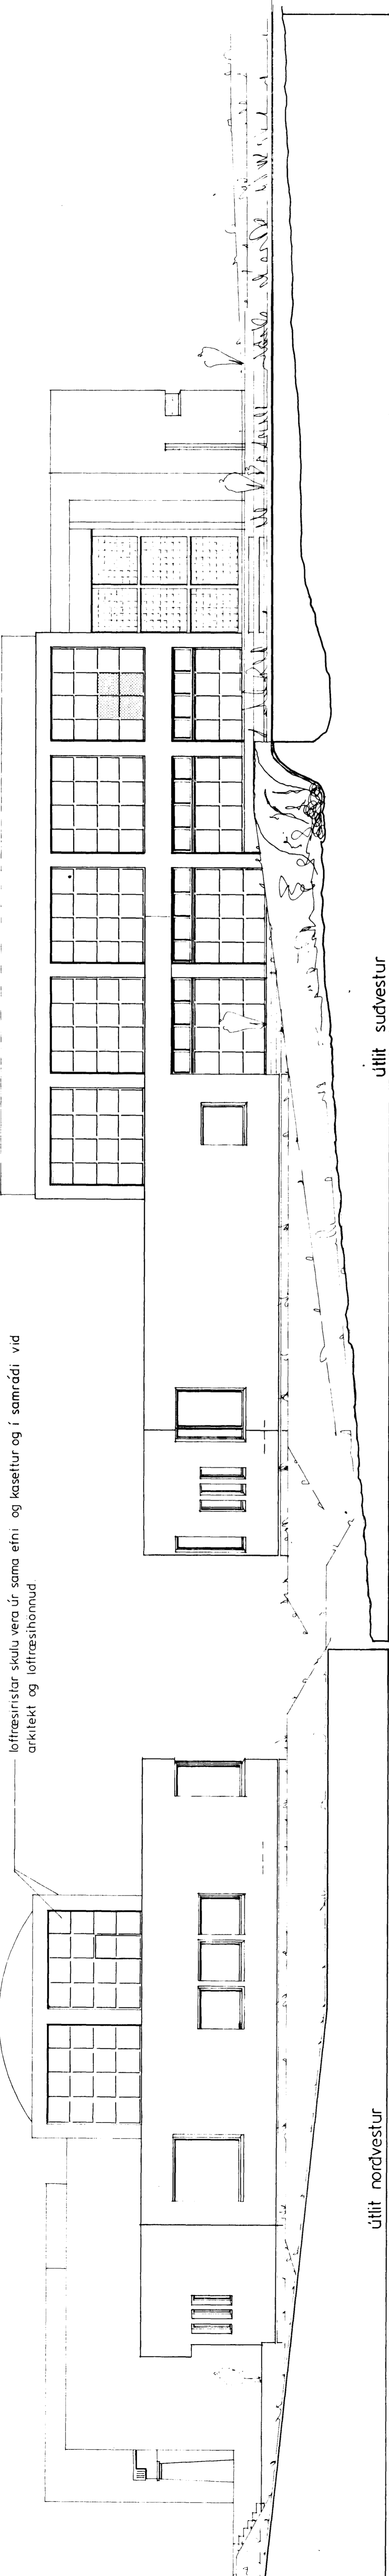


útlit norðvestur

útlit suðvestur

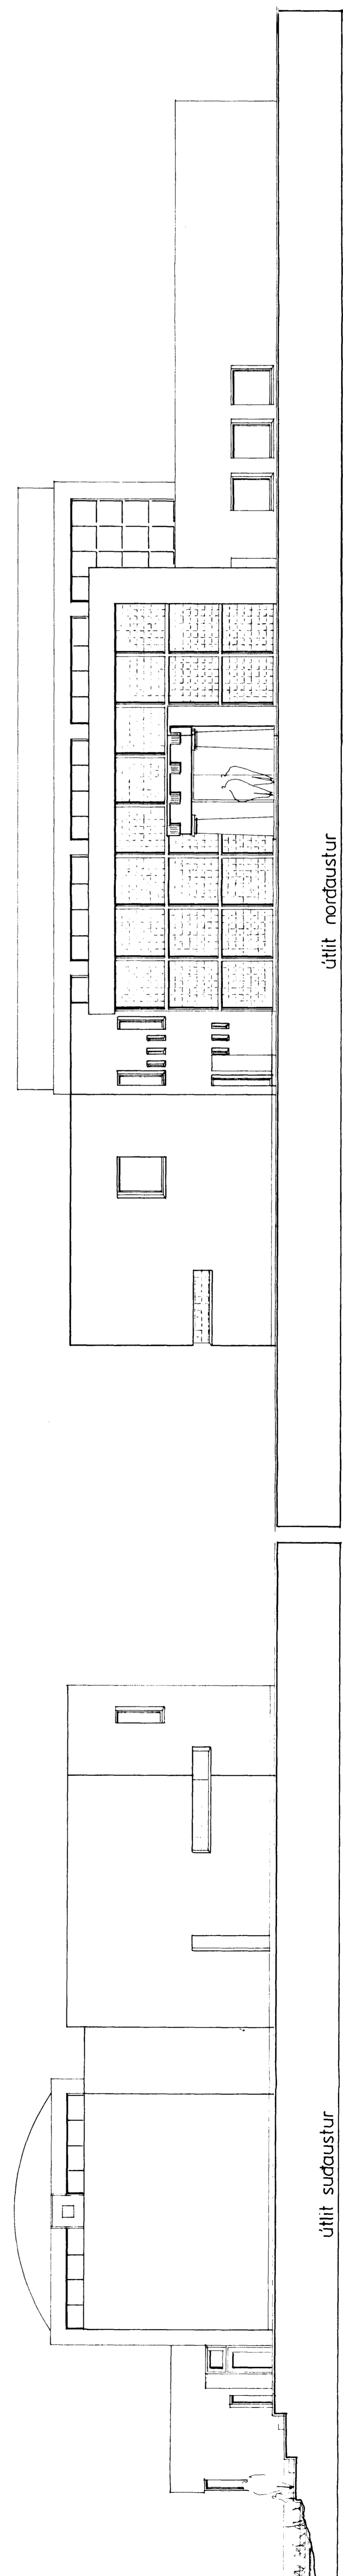

útlit suðaustur

útlit norðaustur

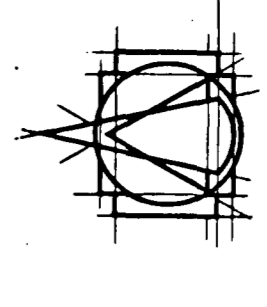

TEKNISTOFAN HF
AR M O L A G
GÍLLHALDSSON ARCHITECT F.A.
JÓSEF REYR ARCHITECT F.A.
LEIFUR GUDMUNDSSON ARCHITECT F.A.
HALDOR GUDMUNDSSON ARCHITECT F.A.

VERNEFNI	Félagsheimili Efri Hörduvöllum
VERK	útlit
SKAÐ.	
MÁL	1:100
NR.	A - 4
DAGA	12.01.94
BY.	

TEKNI. by. SÍÐR.