


Samþykkt á fundi bygginga-
ráðs 24.11.93
númer p. 1613 1993

BYGGINGAFULLTRÚNN
Í HAFNARFIRÐI

Jh. G.V.
Stytta skal ávundingum
byggingafulltrúa.

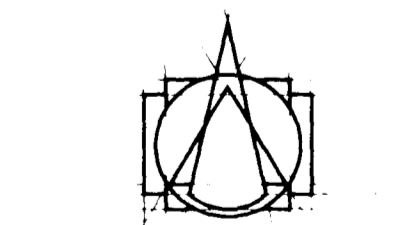

TEIKNISTOFAN HE
ARMULA
108 REYKJAVÍK 4 SÍMI 38750

GISLI HALLDÓRSSON ARKITEKT FAI
JOSEF REYNIS ARKITEKT FAI
LEIPIR GUÐJÓNSSON BYGGINGAFRÁÐINGUR FAI
VALDUR GUÐJÓNSSON ARKITEKT FAI

Hallgrímur Guðjónsson

Félagshemili á
Efri Hörduvöllum

grunnmyndir 1.og 2. hæð

VERK
SAMB.

MAF 1:100 NR A-2
DAGS 28.10.93

BR 21.02.94 TEIKN bj.snæ.

04.03.94