

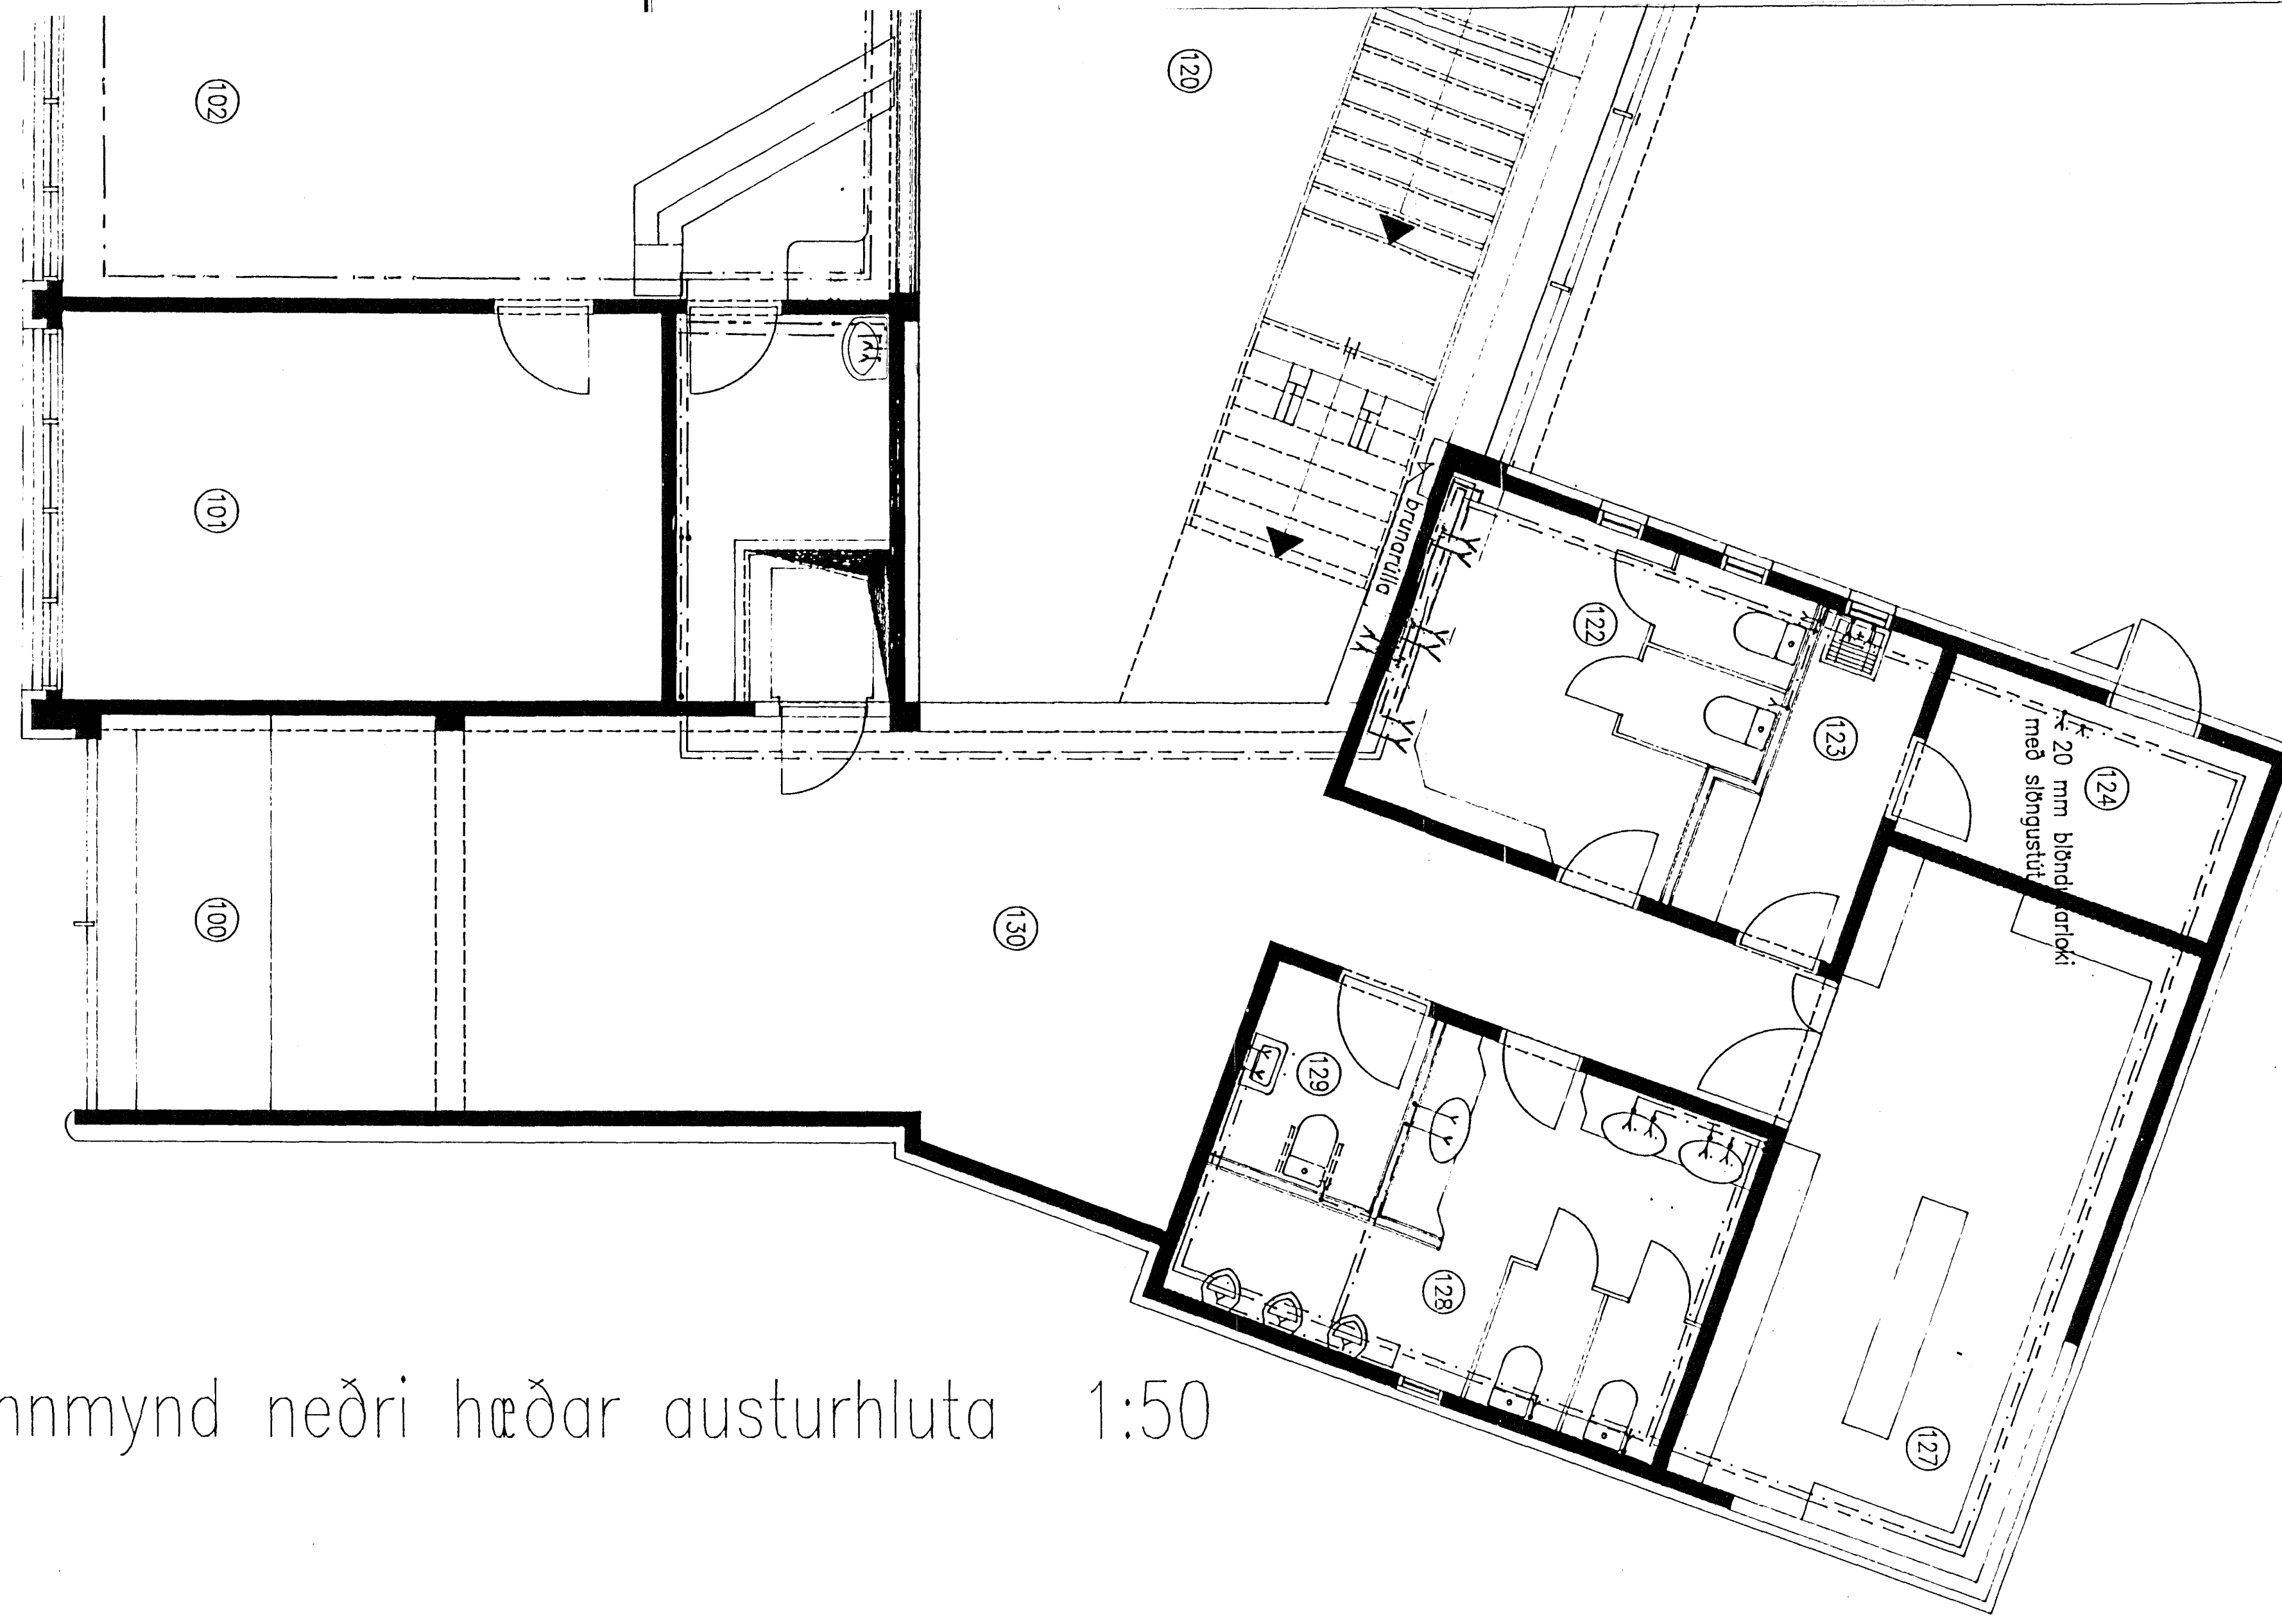


Afstöðumynd 1:500

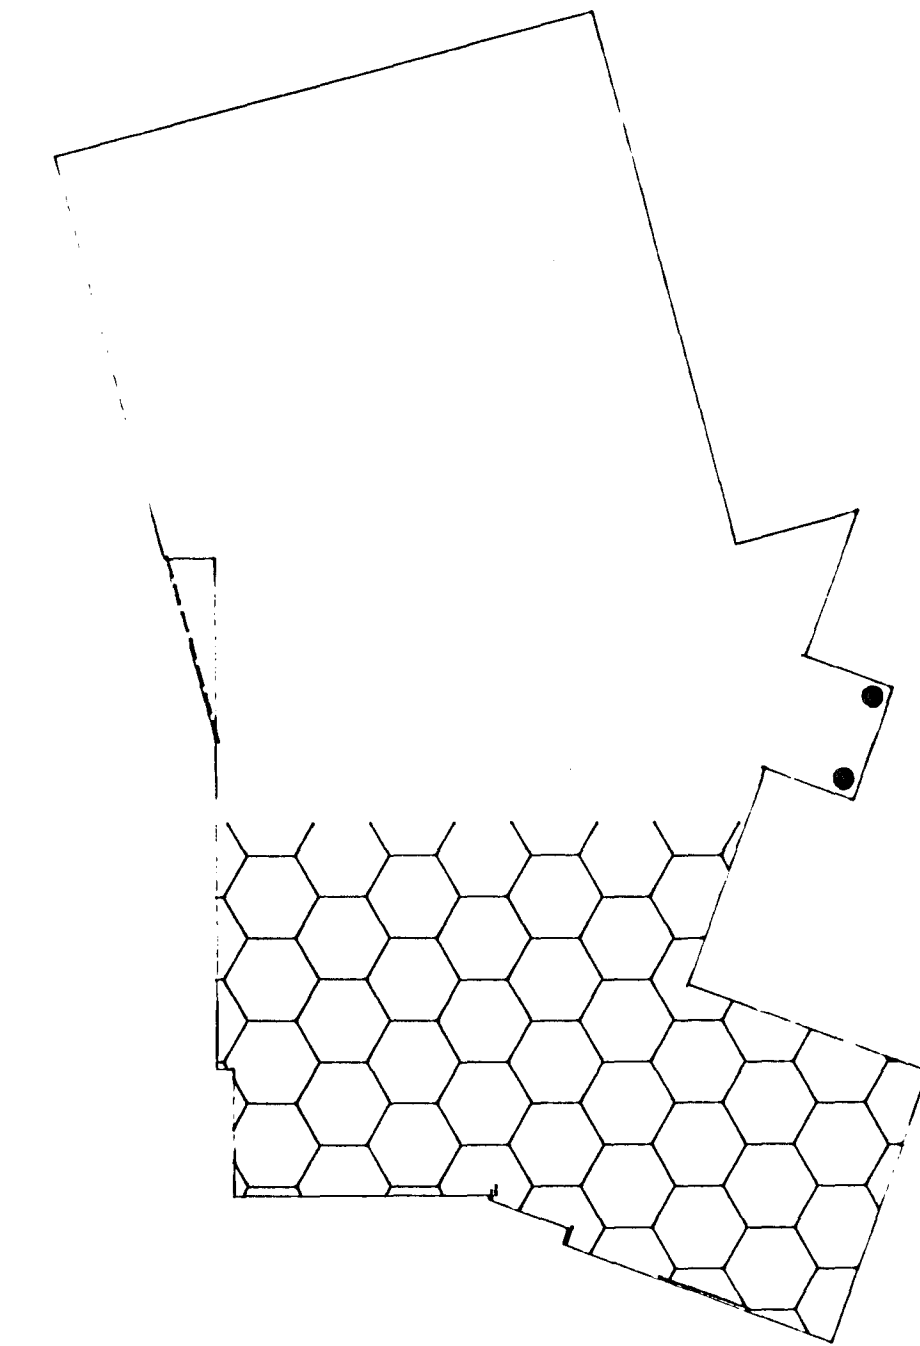

Vatnslögn: Grunnmynd neðri hæðar austurhluta 1:50

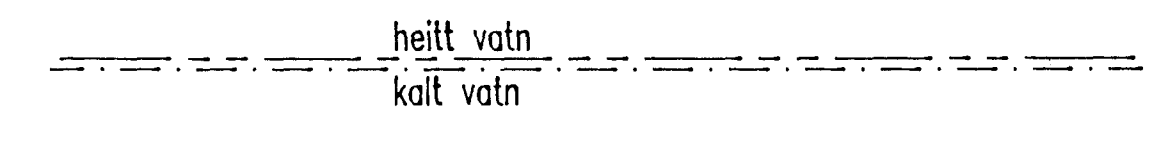

TEIKNING YFIRFARIN OG BÆYTT SAMKVÆMT
ATHUNDUM Á STAÐNUM JAN. 96

Sig. H. Eðlun

Byggingaulltrúi Hafnarjarðar
Atgrett þann
05 FEB. 1996
Sigurbjartur Halldórsson

Pípur: Zínkúðaðar stál pípur
Einangrun: 15-20 mm glerullareinangrunarhólkar,
vafðir plastdúk
Þrýstiprófun: 6 bar í 12 stundir með köldu vatni

Sveinn Torfi Sveinsson verkfræðistofa Hraungördum, 210 Garðabæ	Verk Teikn	9500 3-02
Ljósatröð 2, Hafnarfirði		
Vatnslögn Grunnmynd neðri hæðar, austurhluta		1:50