Vatnslögn: Rúmmynd 1:50

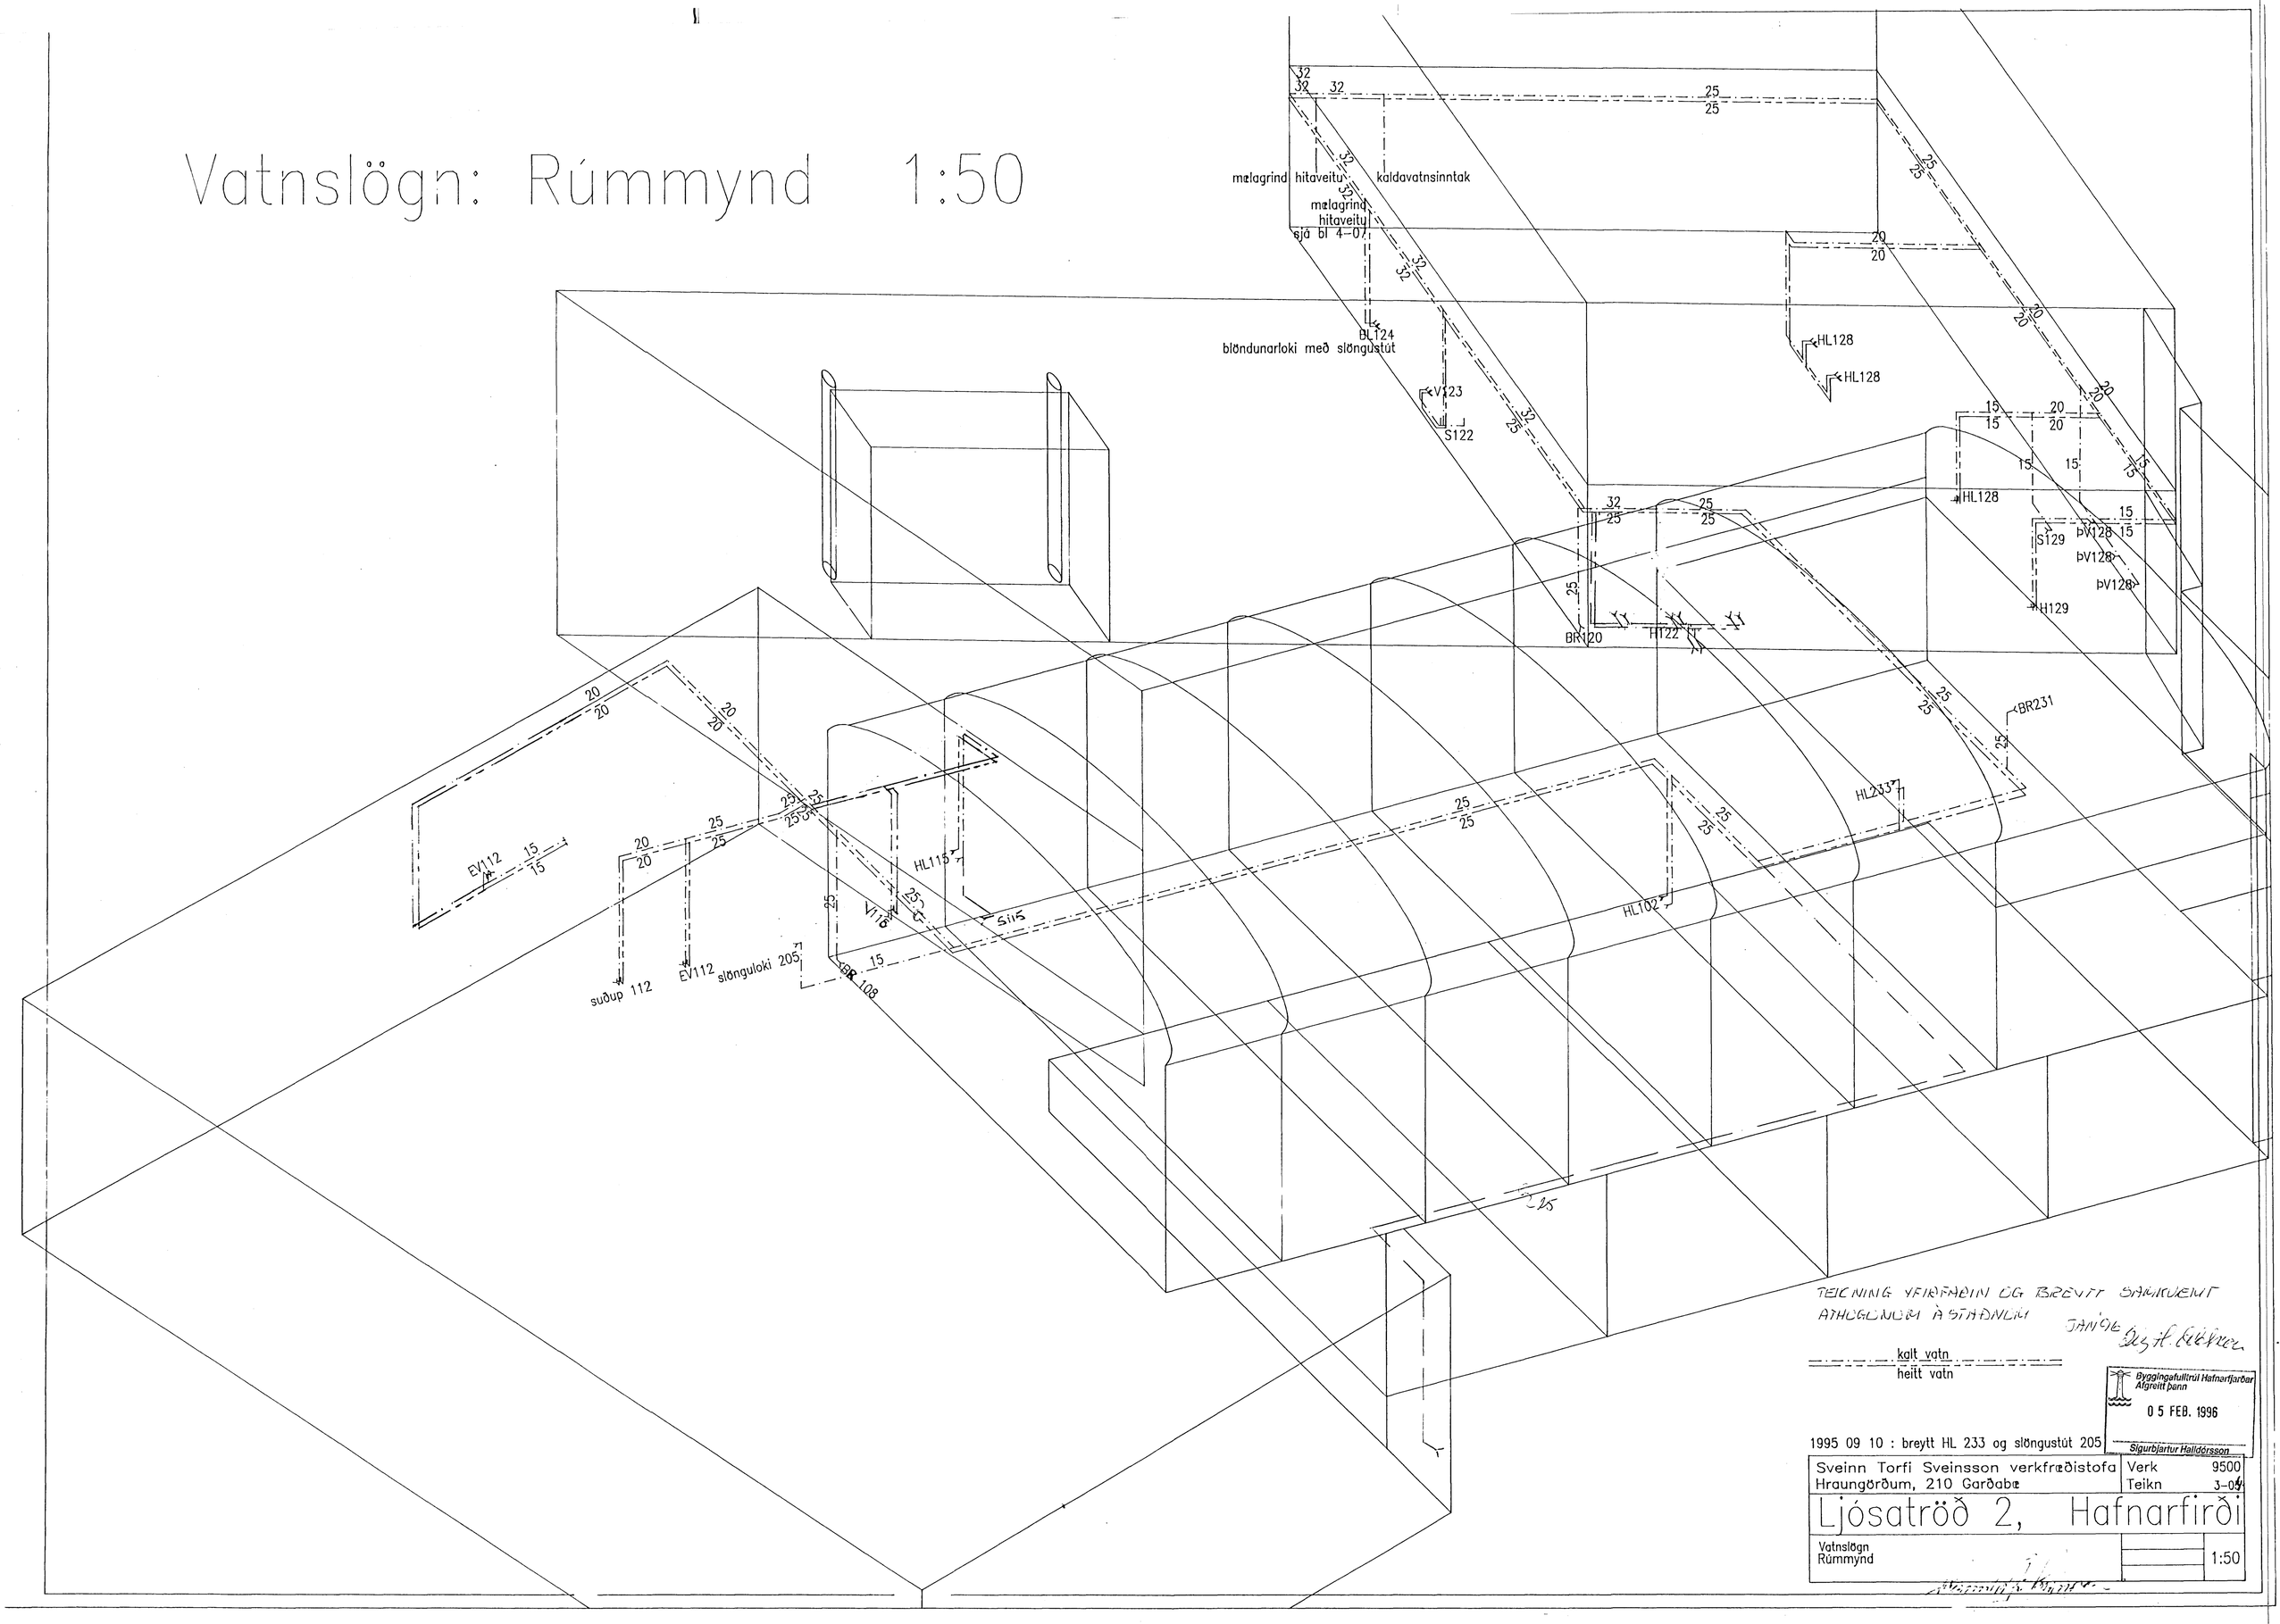

TEIKNING YFIRFARIN OG BREYTT SAMKVÆMT ATHUGUNUM Á STAÐNUM
JANÚAR Sig H. Gíslason

kalt vatn
heitt vatn

Byggingafulltrúi Hafnarfjarðar
Afgreitt þann
05 FEB. 1996
Sigurbjartur Halldórsson

1995 09 10 : breytt HL 233 og slöngustút 205

Sveinn Torfi Sveinsson verkfræðistofa Hraungörðum, 210 Garðabæ	Verk 9500 Teikn 3-05

Ljósatröð 2, Hafnarfirði

Vatnslögn Rúmmynd	1:50