


Hitalögn: Tengimynd mælagrindar, enginn kvarði

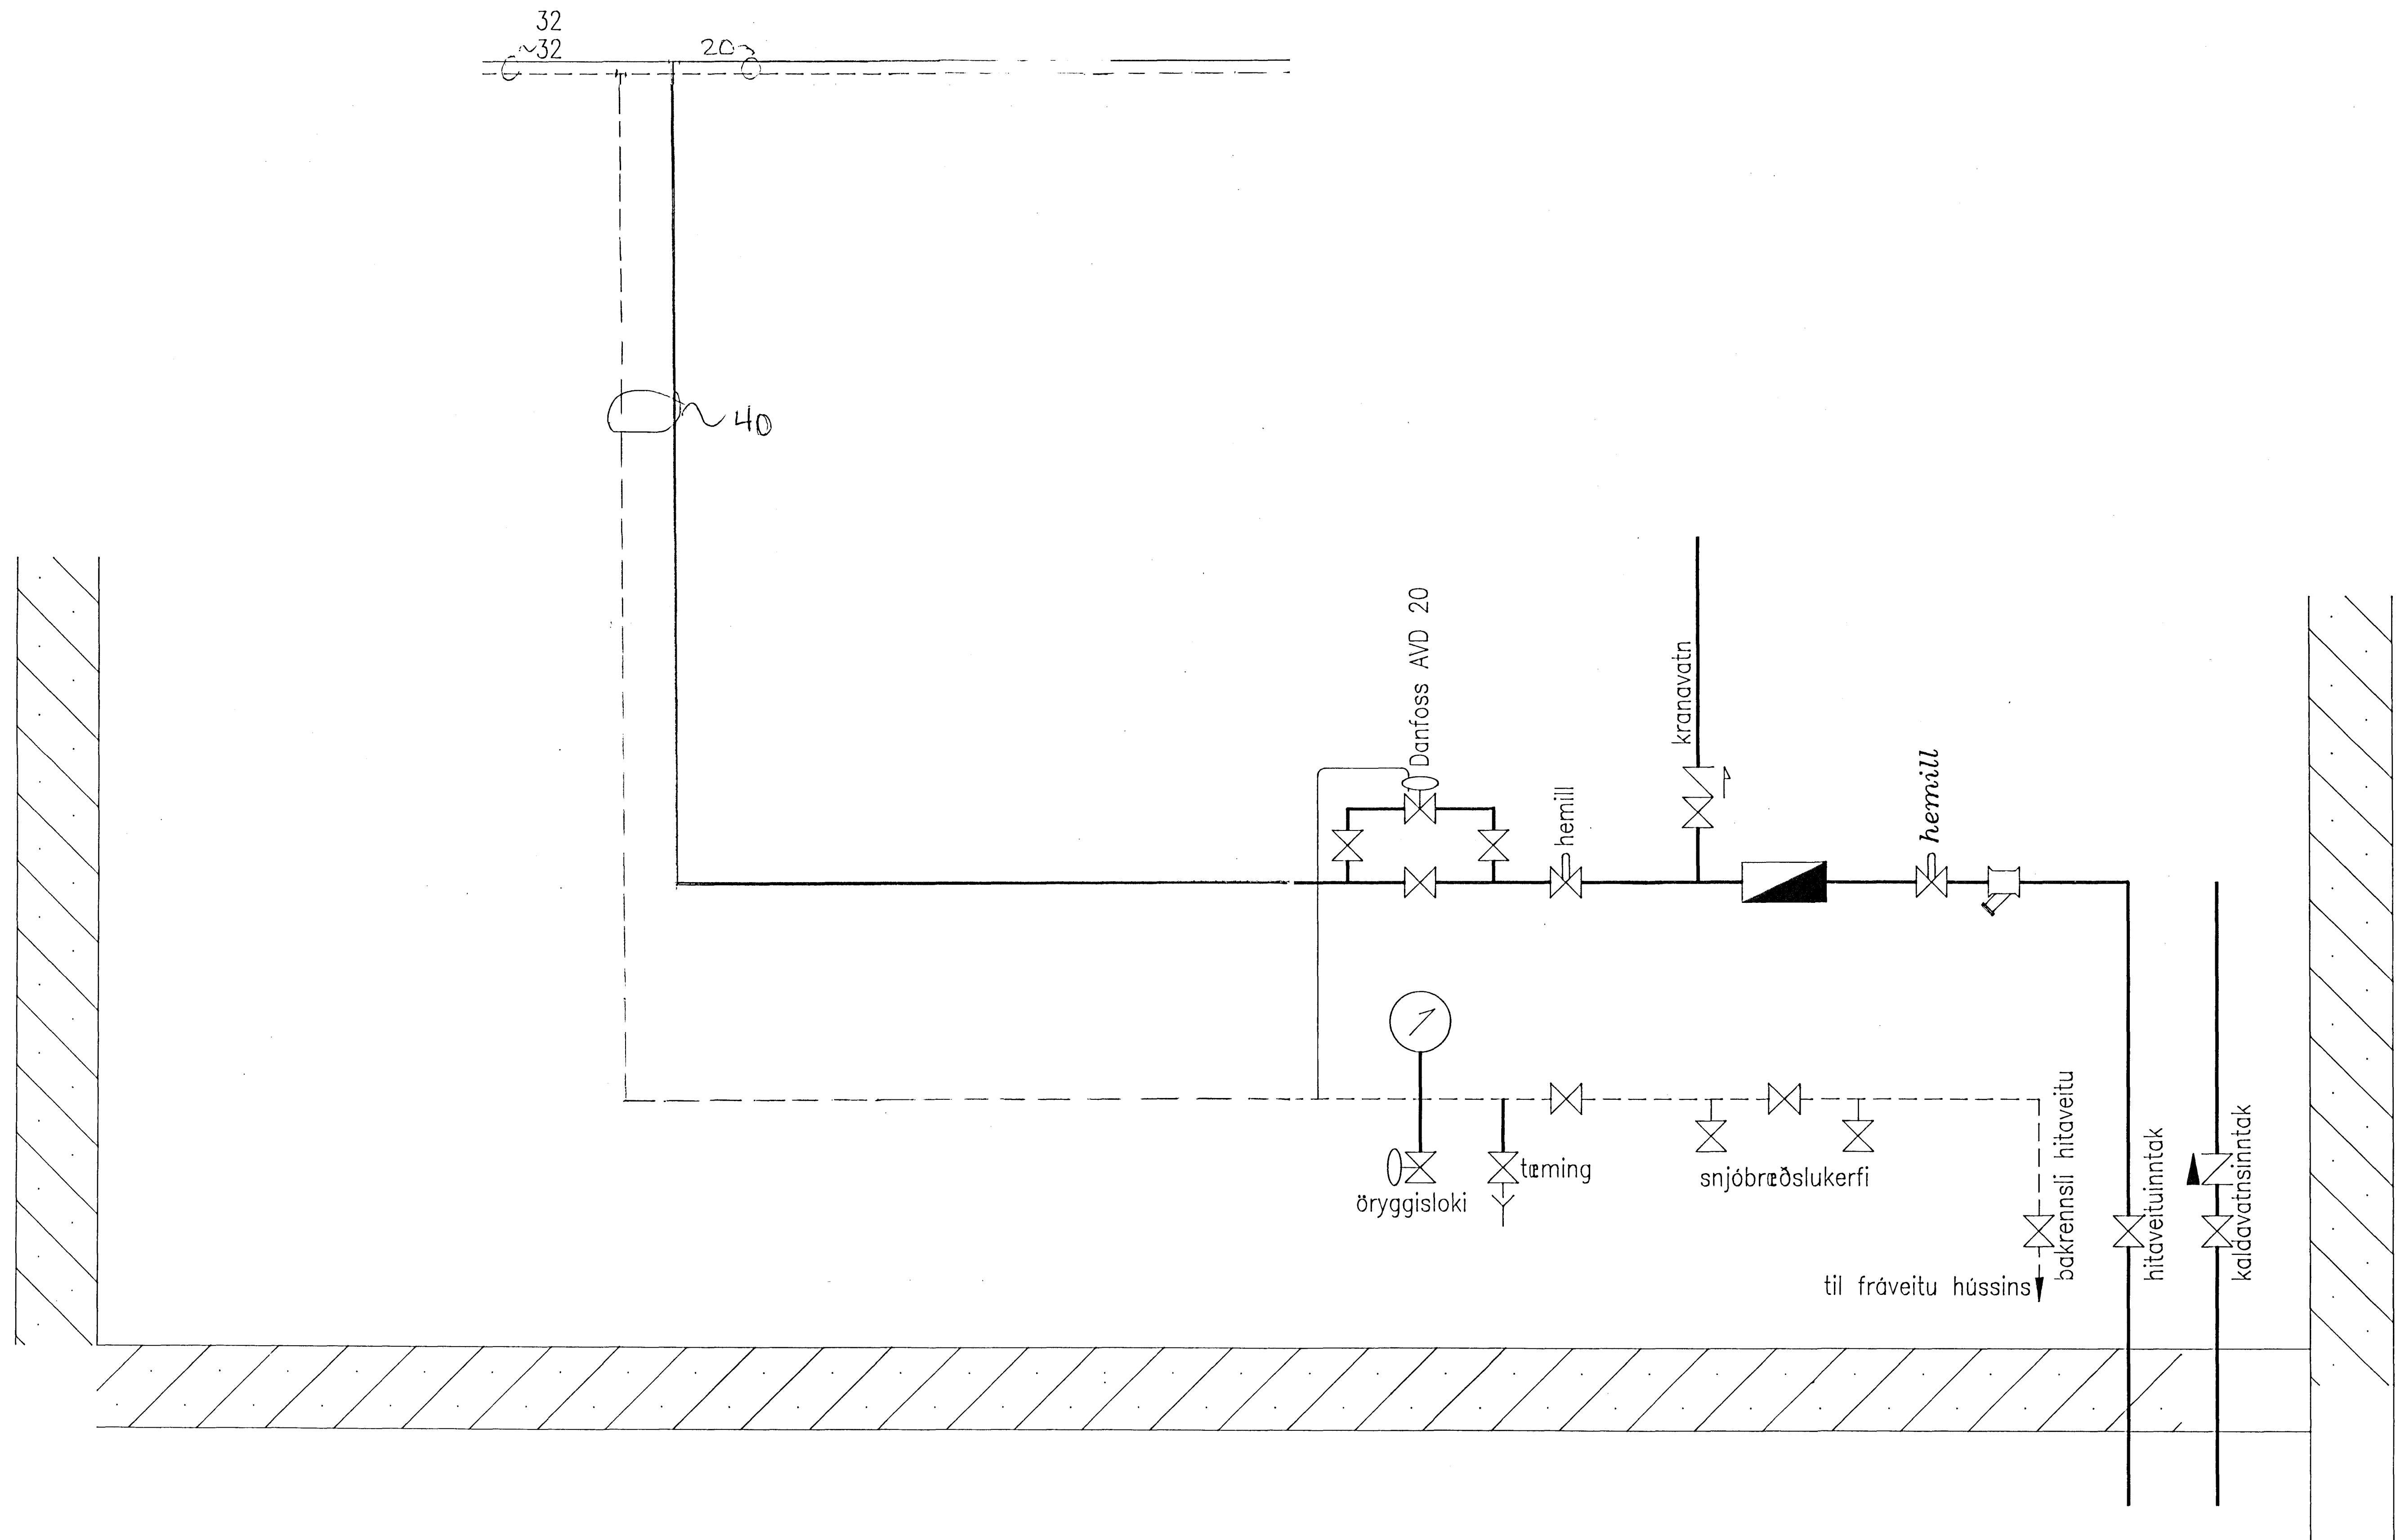

Byggingatulltrúi Hafnarfjarðar
Algreitt þann
05 FEB. 1996
Sigurbjartur Halldórsson

TEIKNING YFIRFARIN OG BÆYRT SAMMANT
ÁTBUÐIN Á STAÐNUM
SÁM 96
Sveinn Torfi Sveinsson

| | | |
|---|---------------|--------------|
| Sveinn Torfi Sveinsson verkfræðistofa Hraungörðum, 210 Garðabæ | Verk Teikn | 9500 4-07 |
| Ljósatröð 2, Hafnarfirði | | |
| Hitalögn Inntaksklefi | | 0:0 |