


Hitalögn: Rúmmynd 1:50

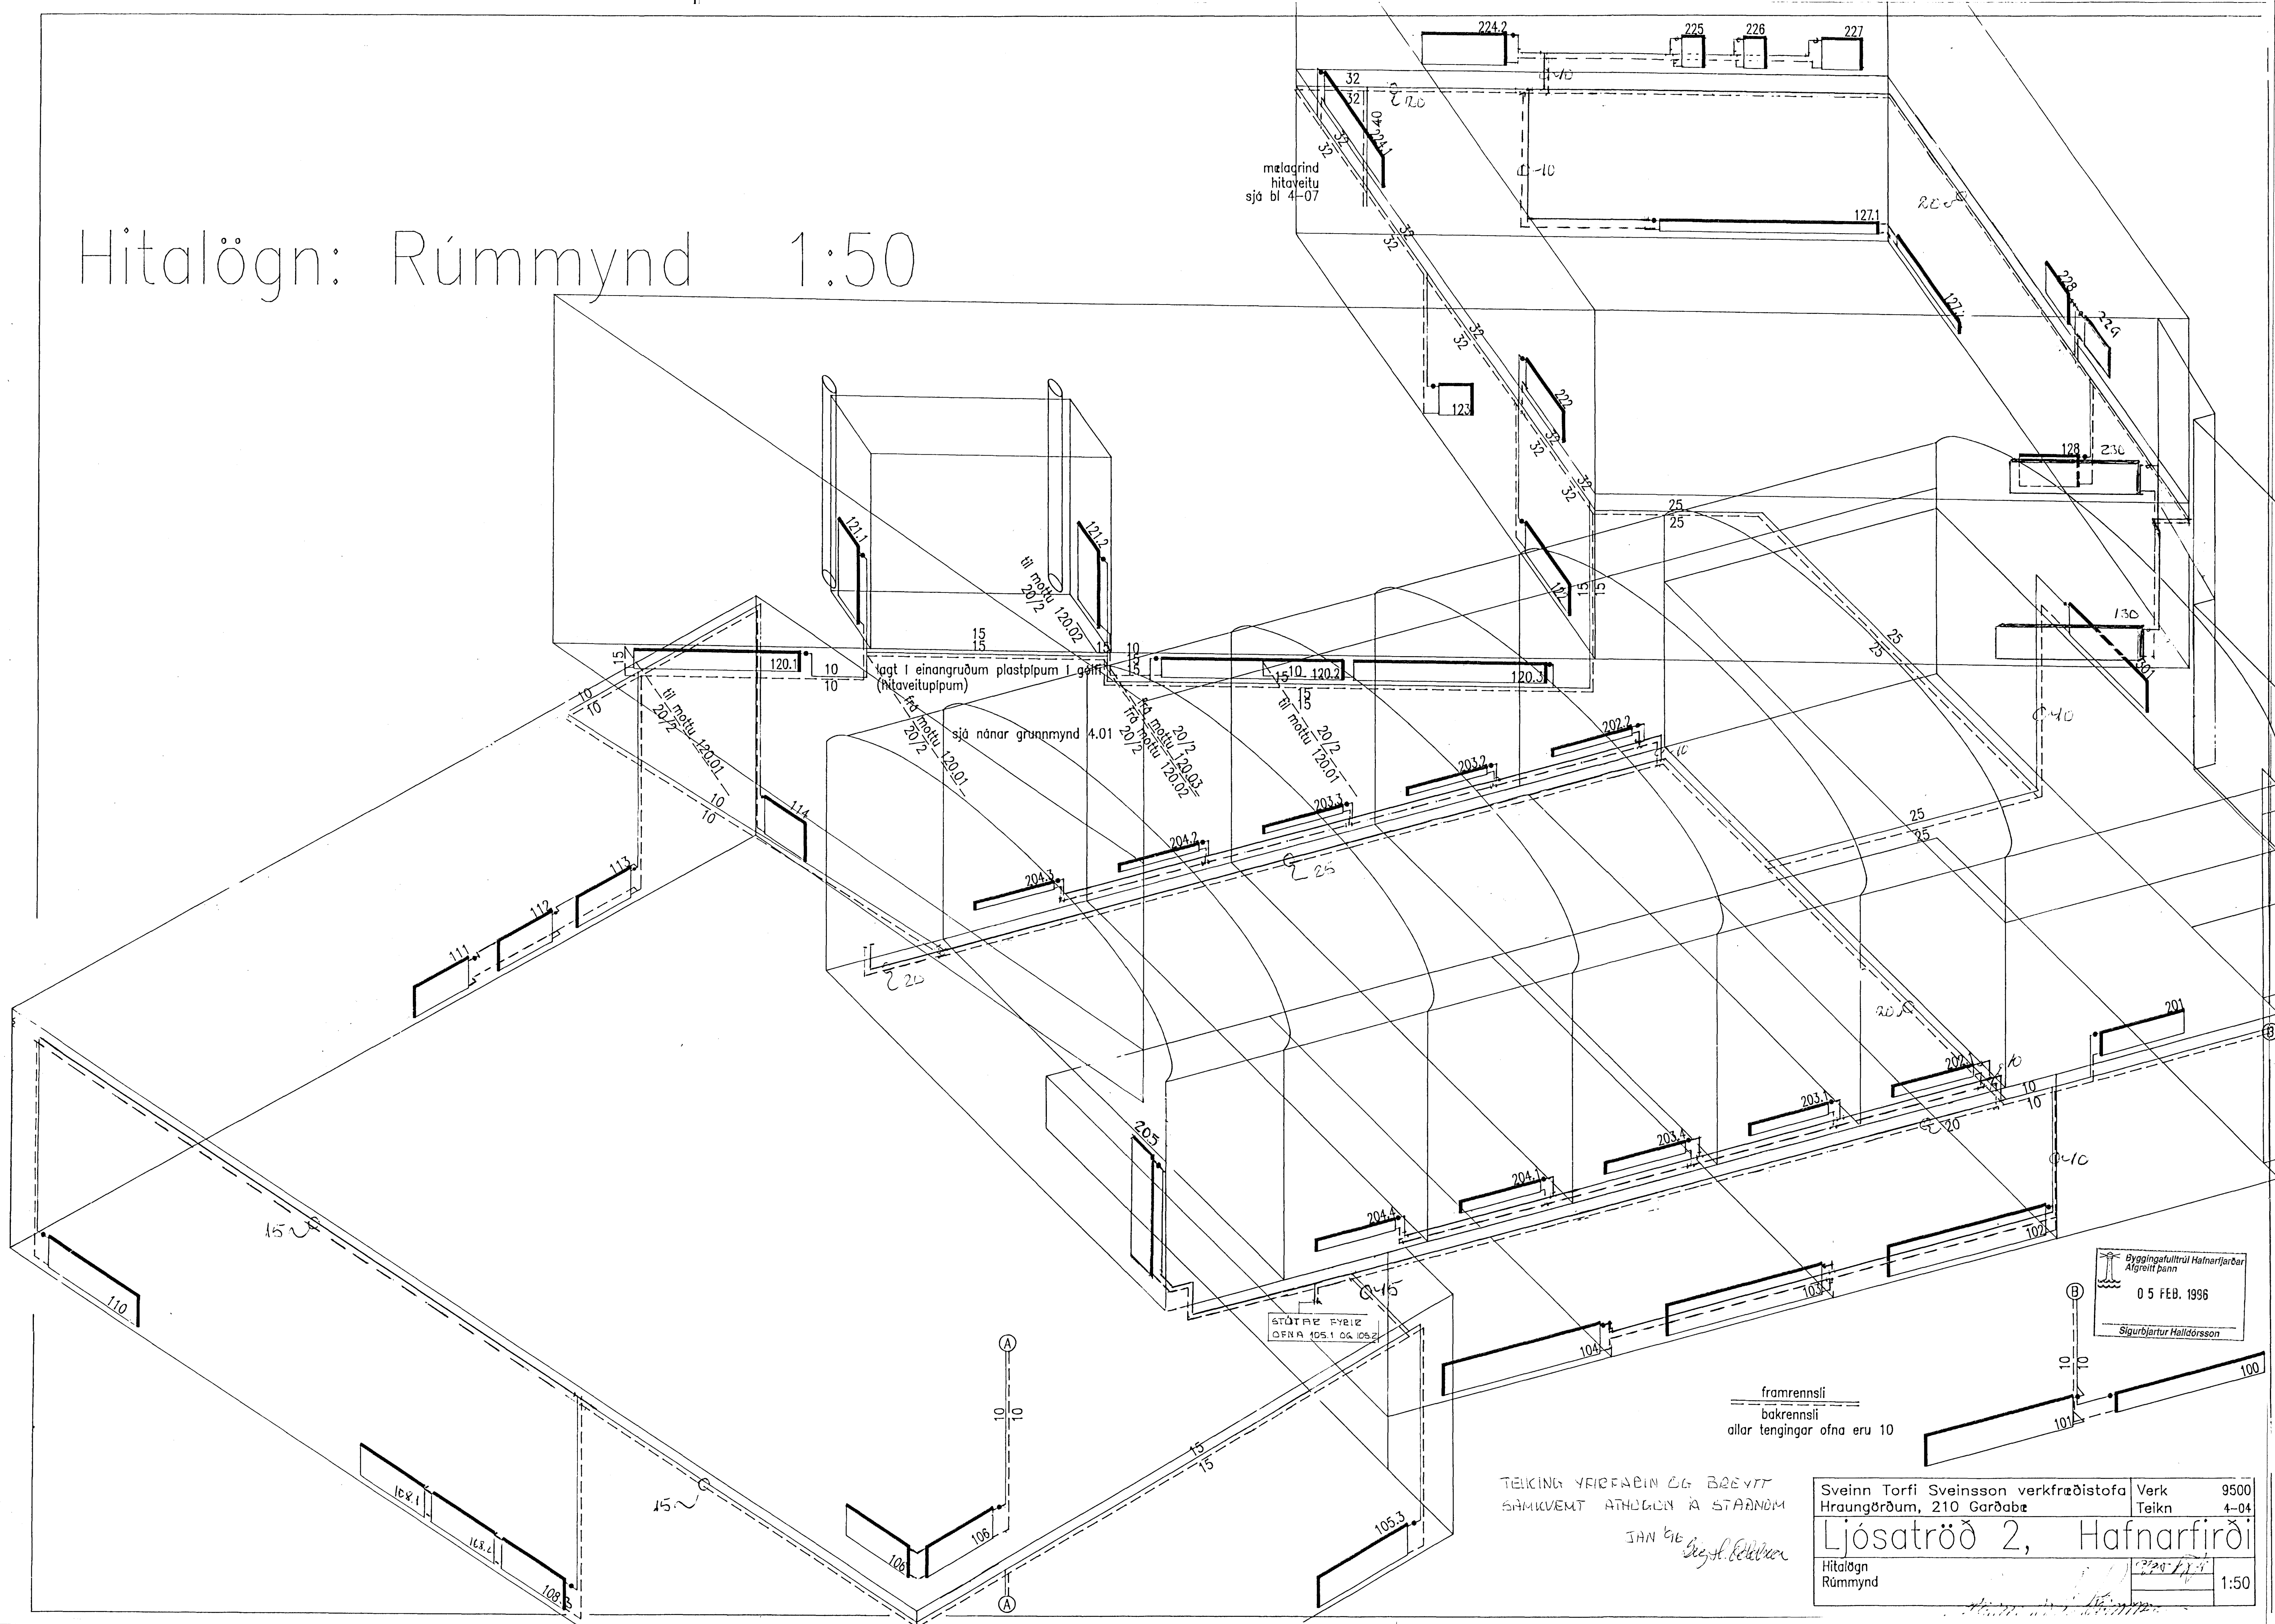

Byggingafulltrúi Hafnarjarðar
Alfgreitt Þann
05 FEB. 1996
Sigurbjartur Halldórsson

framrennsli
bakrennsli
allar tengingar ofna eru 10

TEIKNING YFIRFABIN OG BÆVITT
SÁMKEMPT AÐHÆÐUN Á STAÐNUM

JAN 96
Sveinn Torfi Sveinsson

Sveinn Torfi Sveinsson verkfræðistofa Hraungöllum, 210 Garðabæ	Verk Teikn	9500 4-04
Ljósatröð 2, Hafnarfirði		
Hitalögn Rúmmynd		1:50