
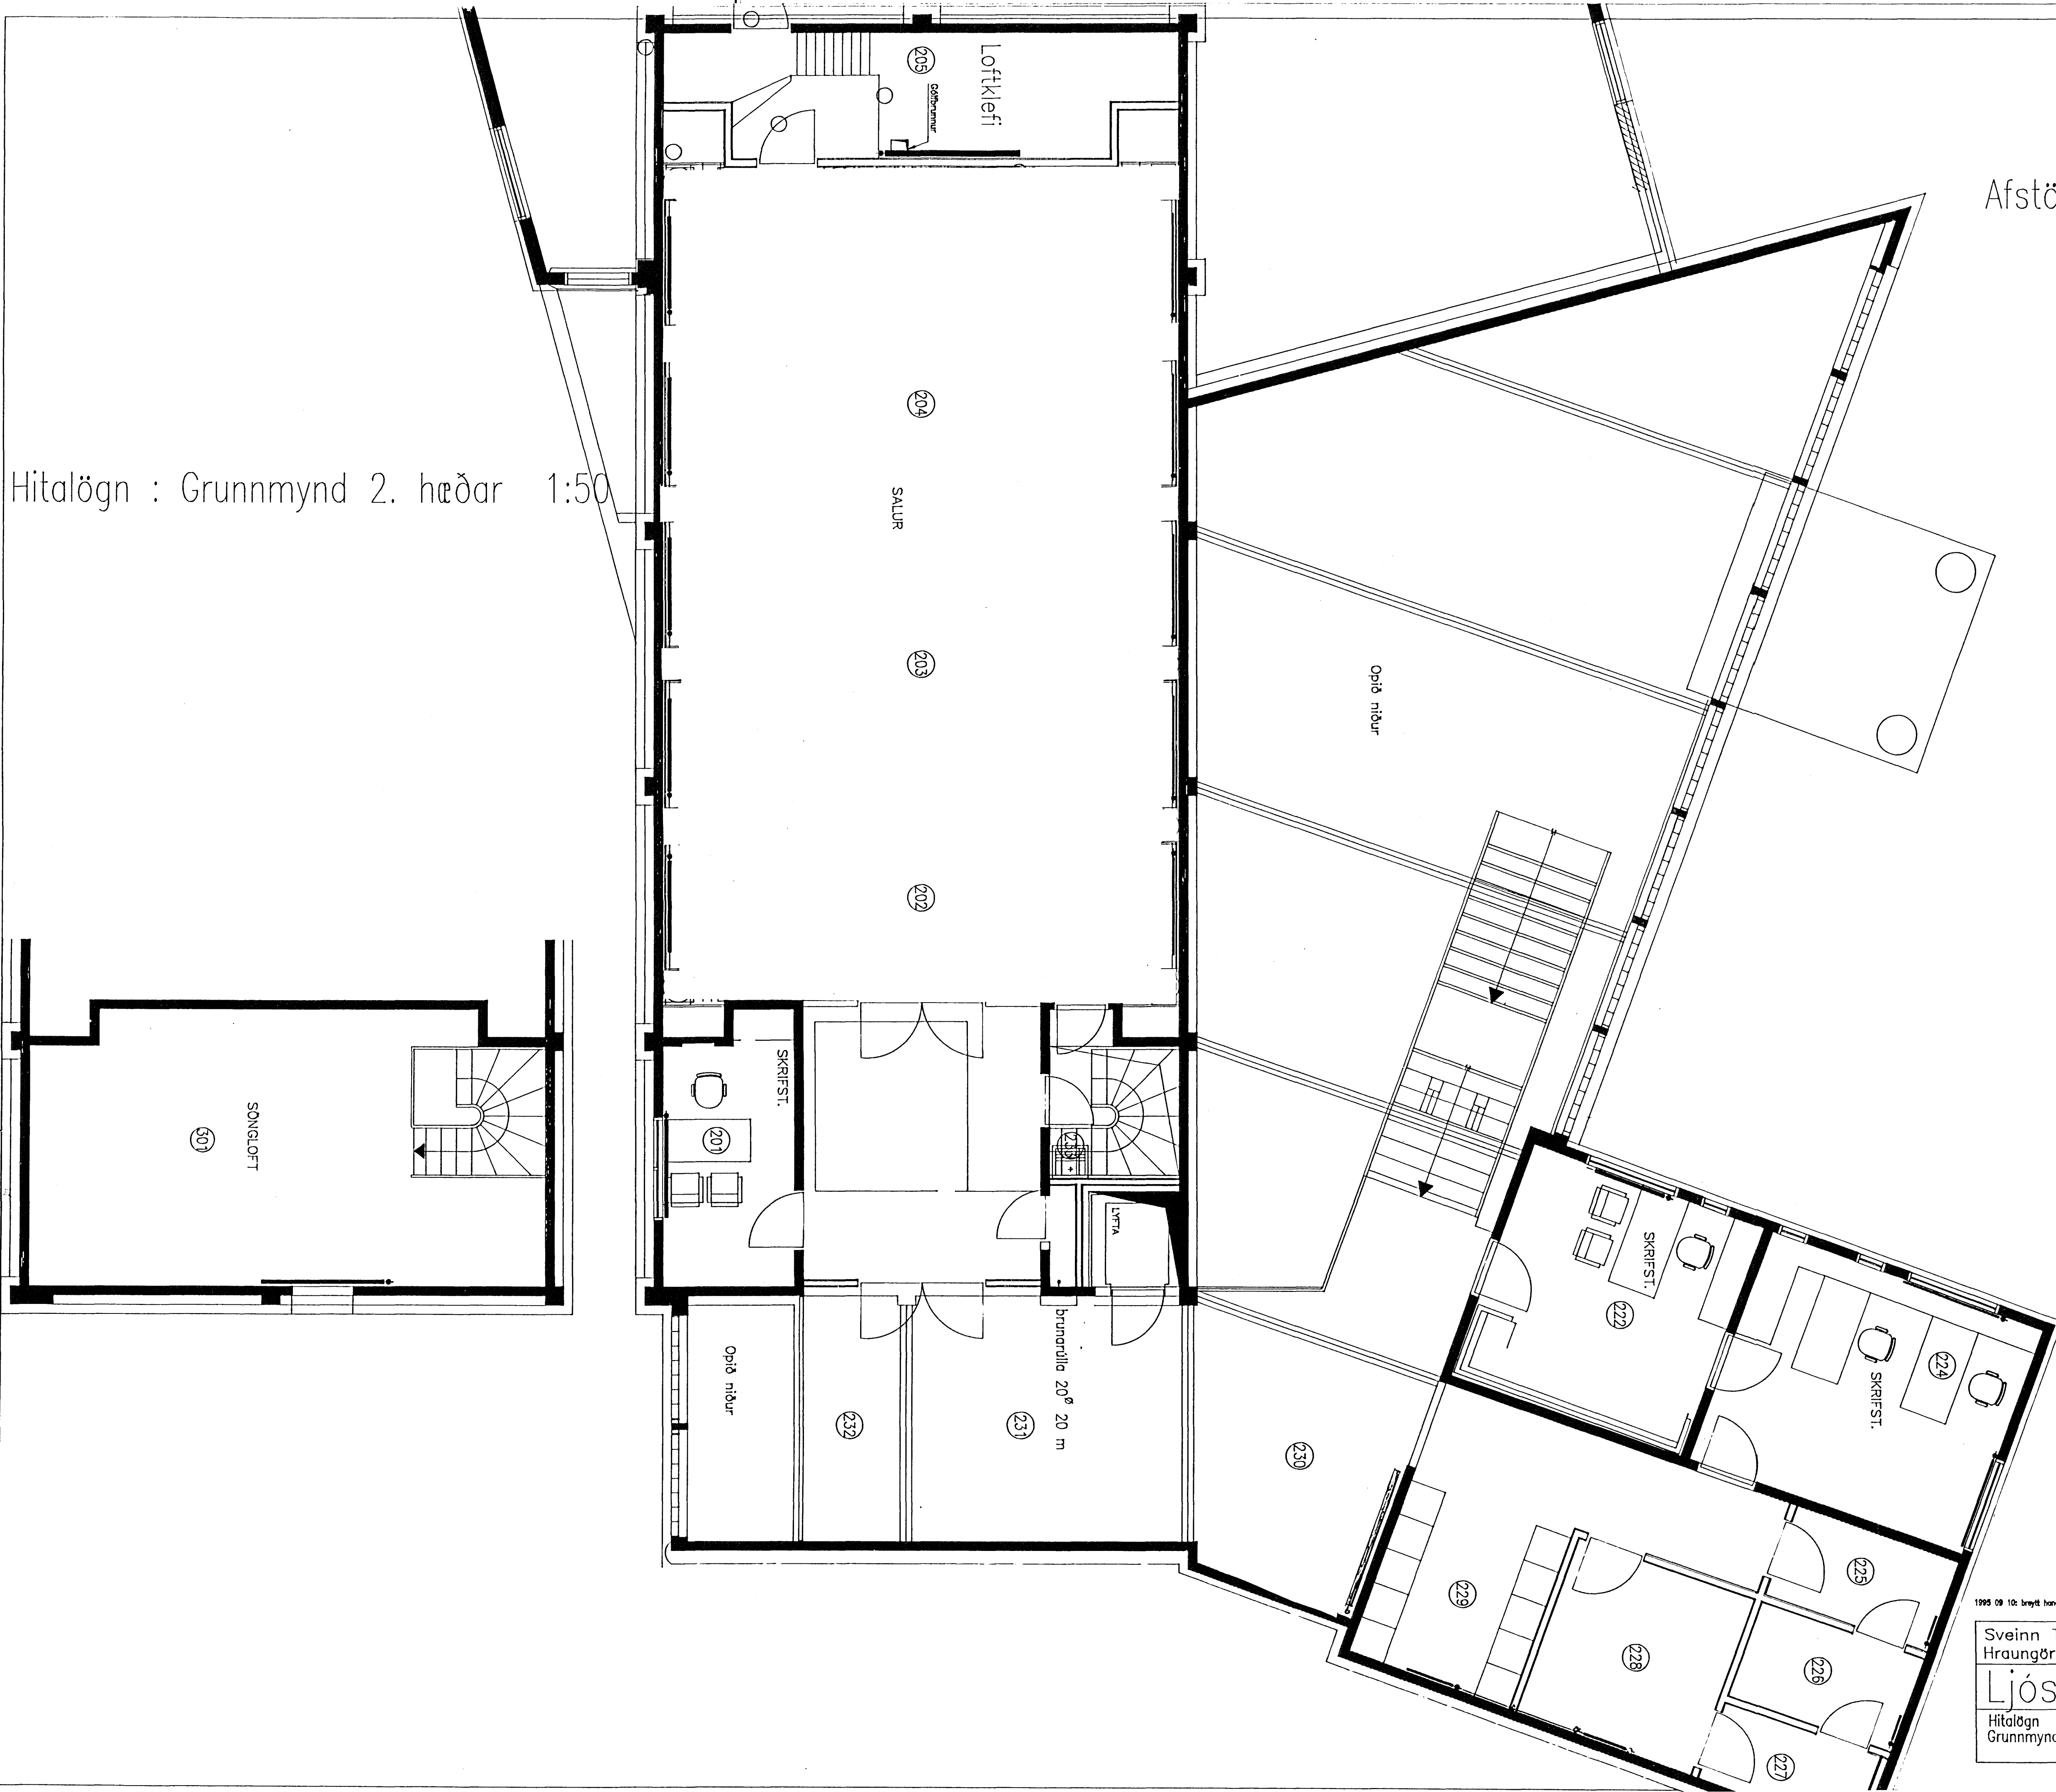


Hitalögn : Grunnmynd 2. hæðar 1:50

Afstöðumynd 1:500

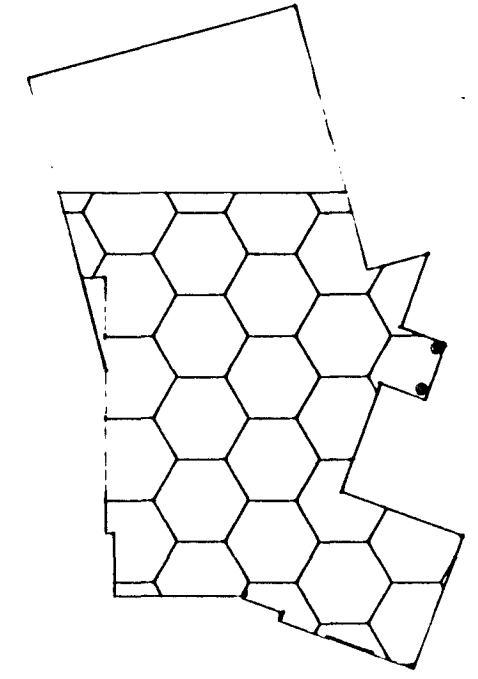

Byggingufultrúð Hafnarfjarðar
Algreitt þann
05 FEB. 1996
Sigurbjartur Halldórsson

TEIENING YFIRFARIN OG Breytt
SÁMDEIÐIÐ ATNEMDI Í STADNEM
JAN '96
Sig. Halldórsson

1995 09 10: breytt handöug 1 233

Sveinn Torfi Sveinsson verkfræðistofa Hraungördum, 210 Garðabæ	Verk Teikn	9500 4-03
Ljósatröð 2, Hafnarfirði		
Hitalögn Grunnmynd efri hæðar		1:50

Sveinn Torfi Sveinsson