

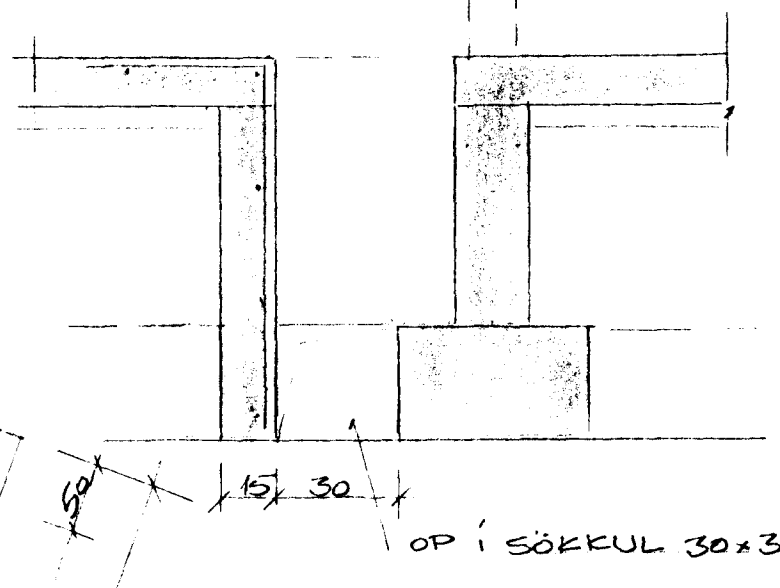
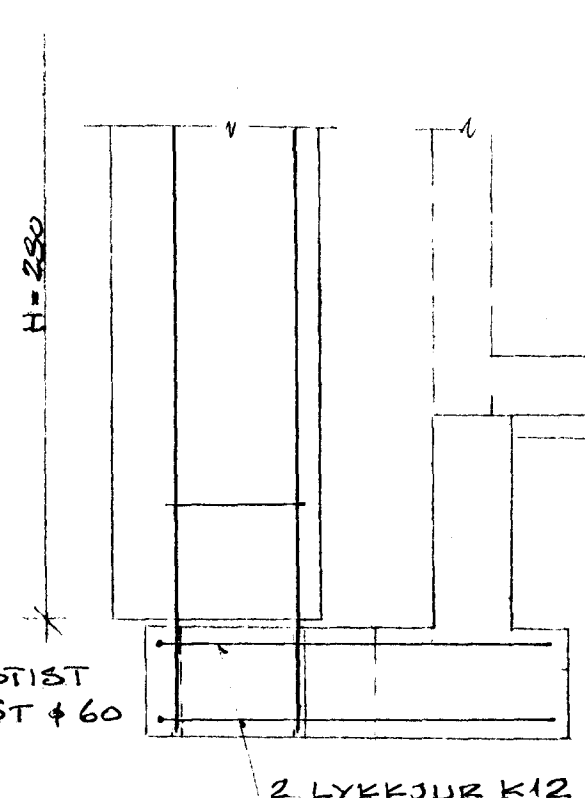
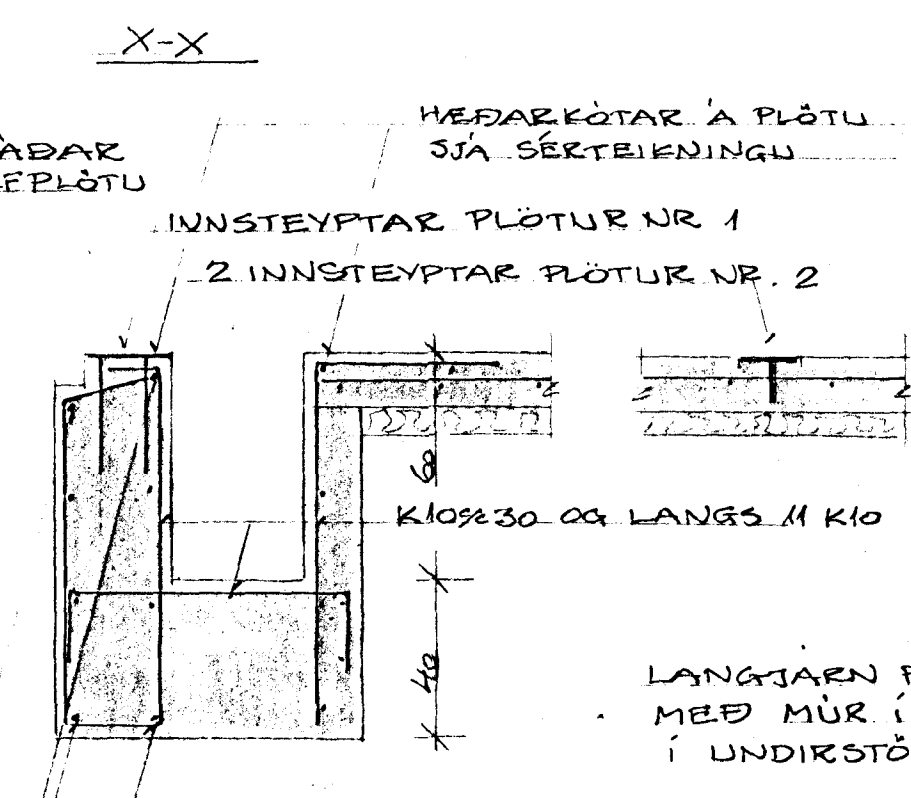
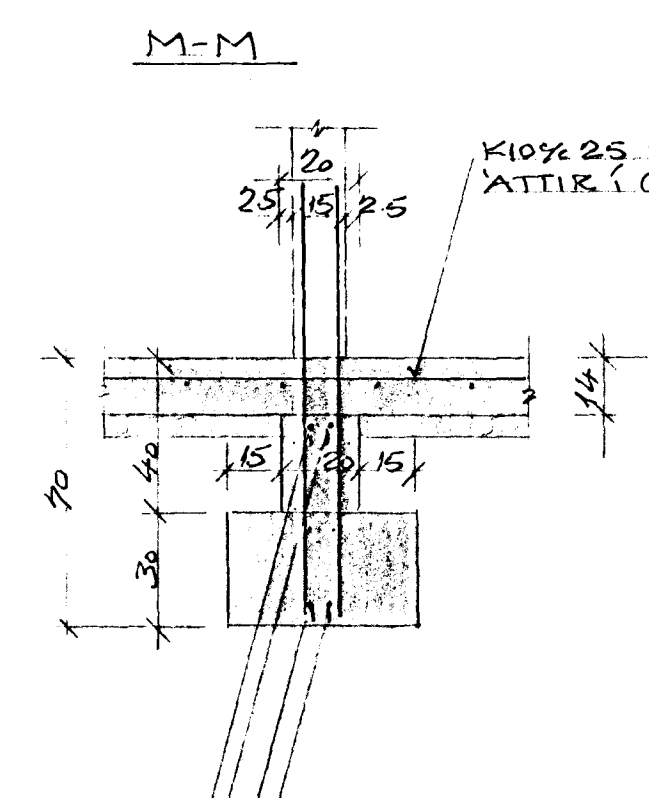



Z-Z INNTAKSGRYFJA

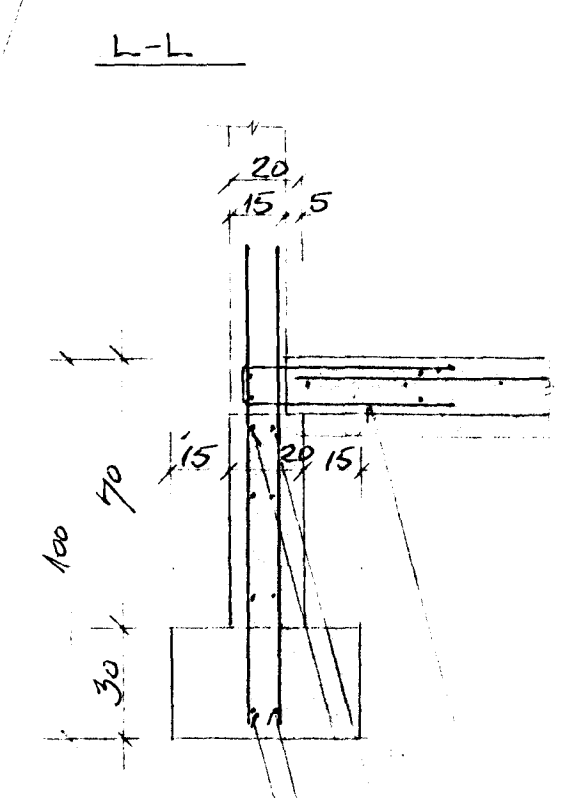


FORSTEYPT EINIÐ  
LÖDR 3 KÍG, L=300  
LYKKJUR + B% 20

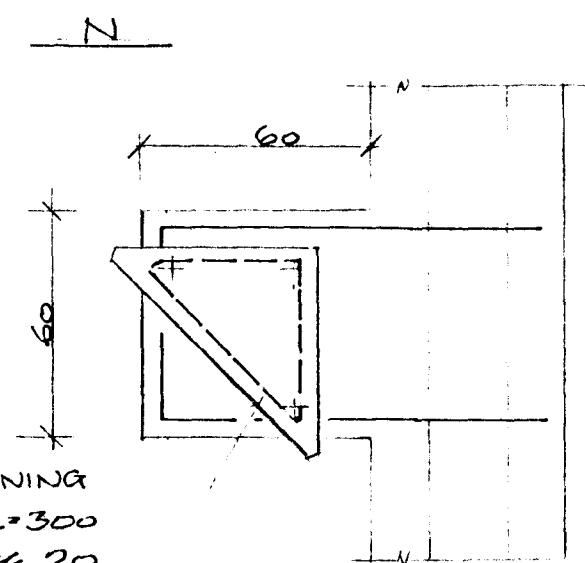

2 KÍZ Í NEÐRI OG  
EÐRI BRÚN SÖKKLA  
LYKKJUR KÍO% 30; L=55+8+55 x 116 cm; LANGS 4 KÍO

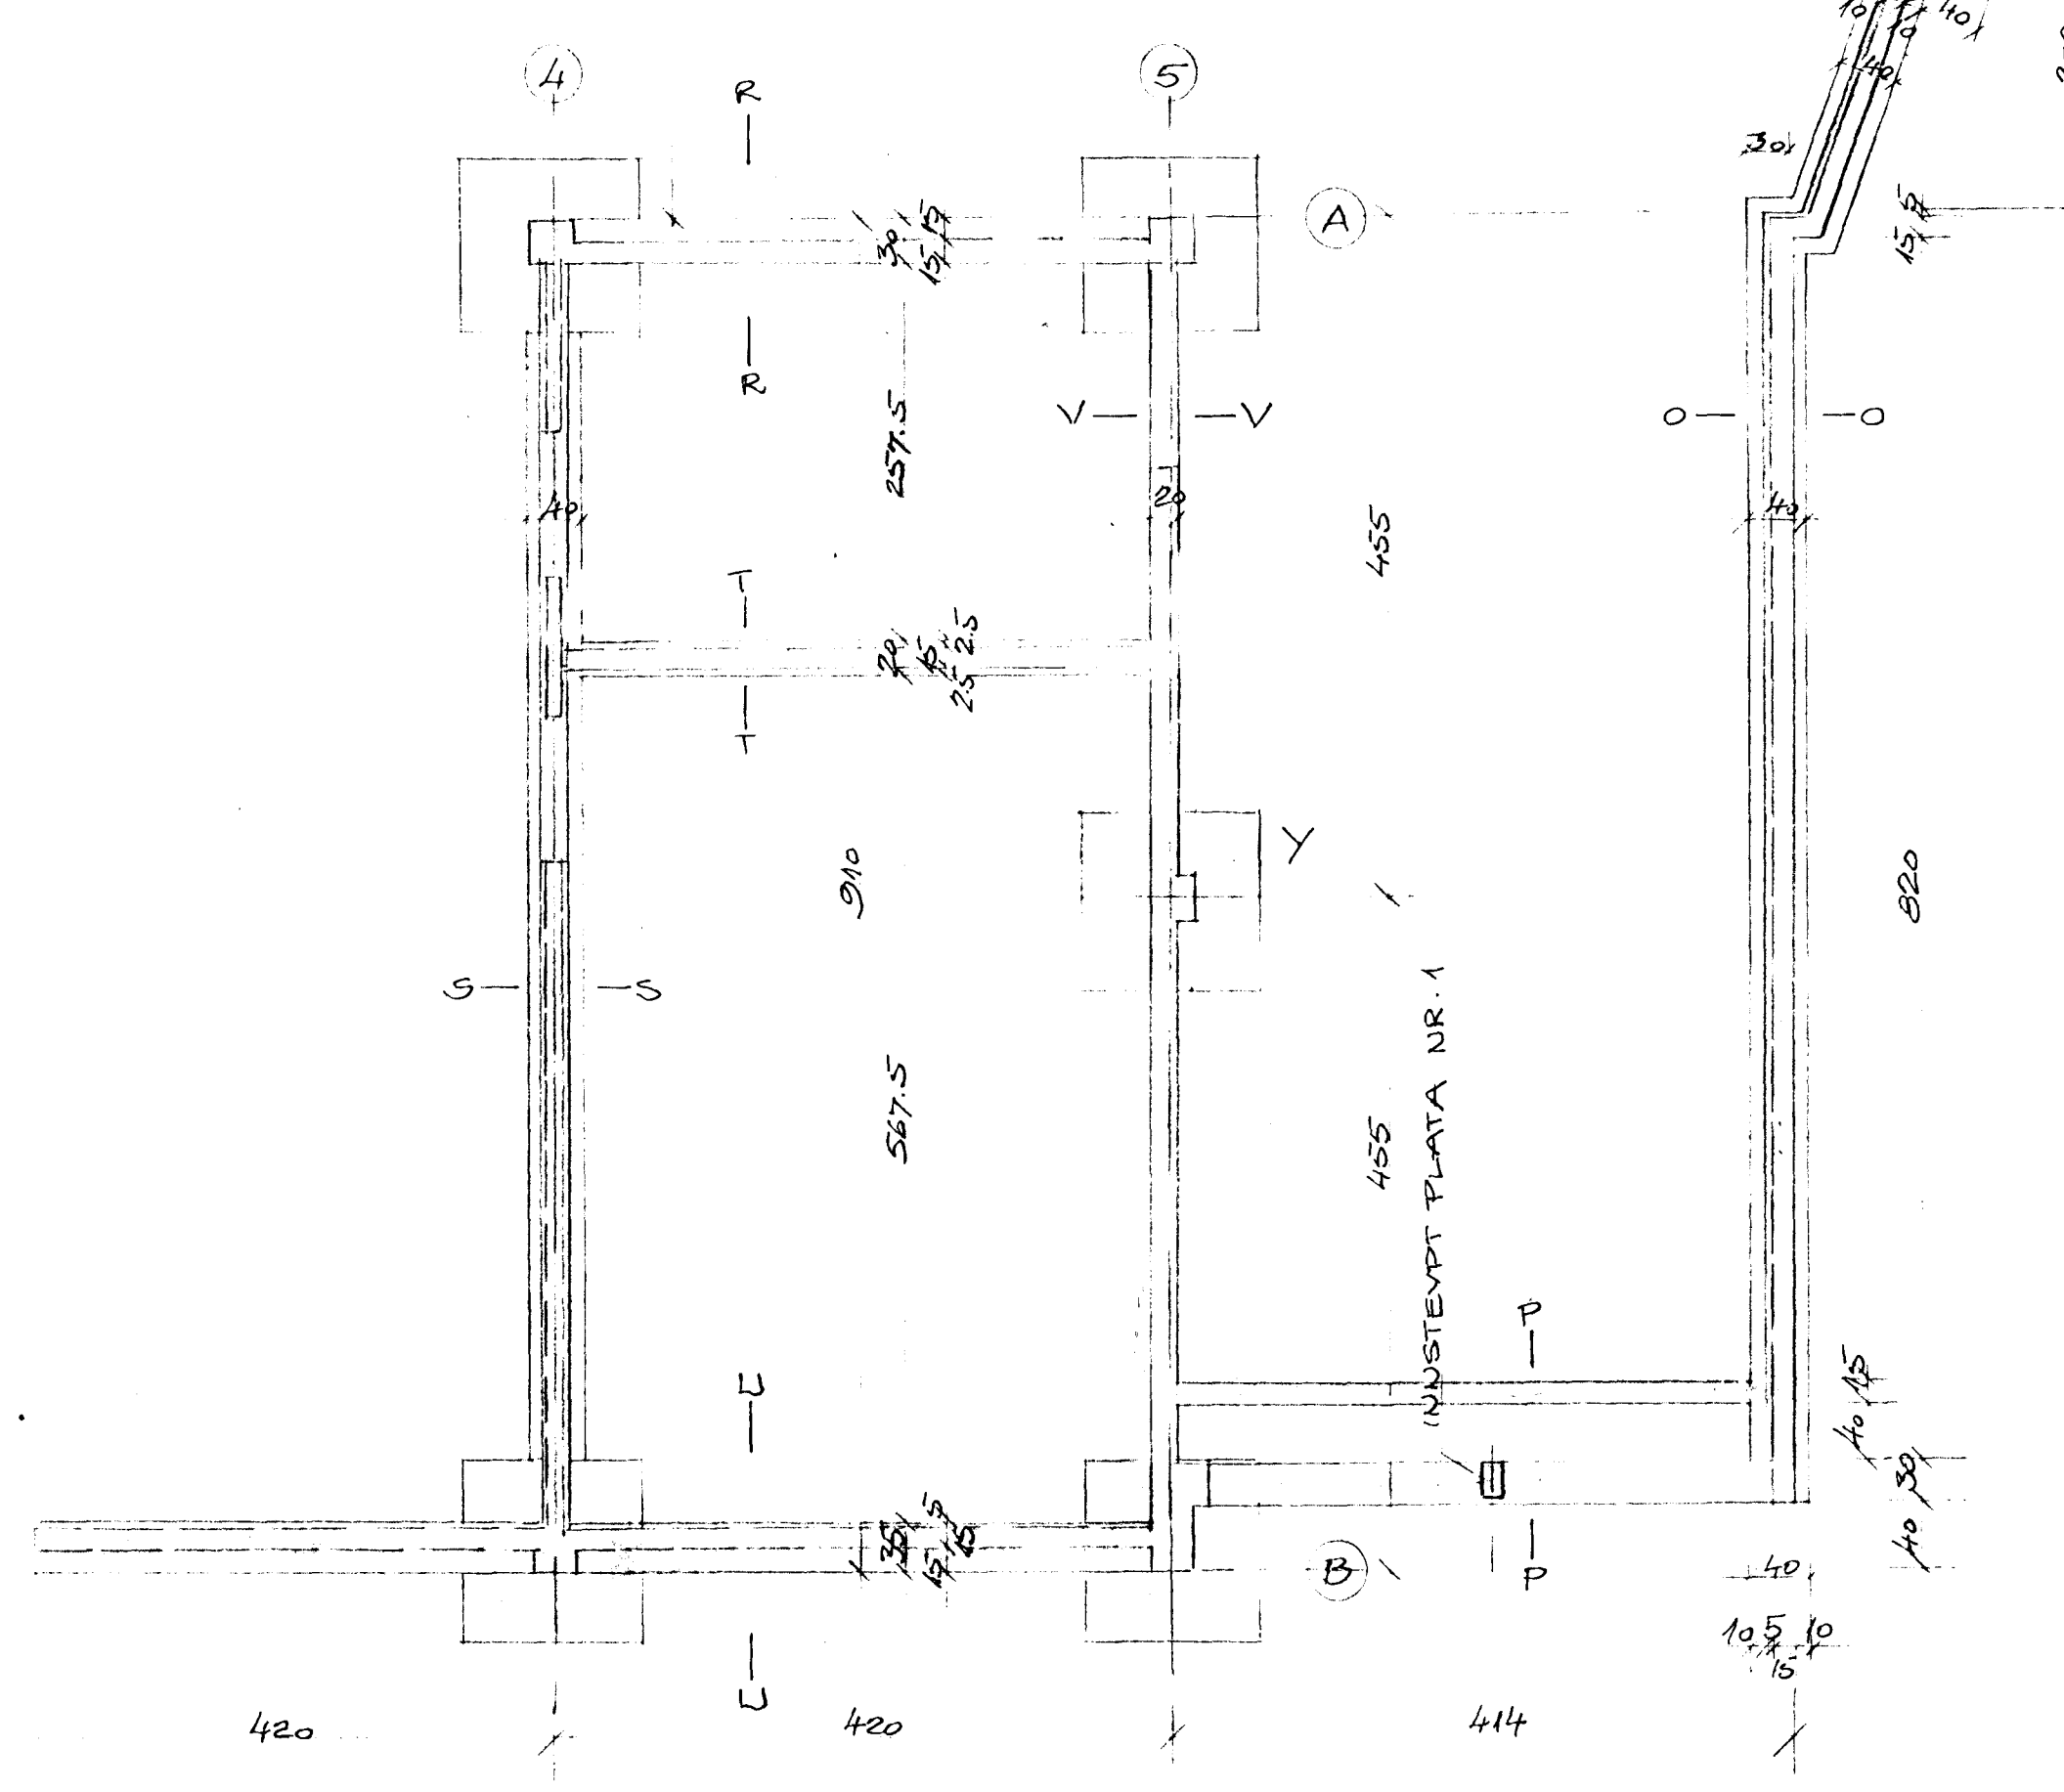


P-P

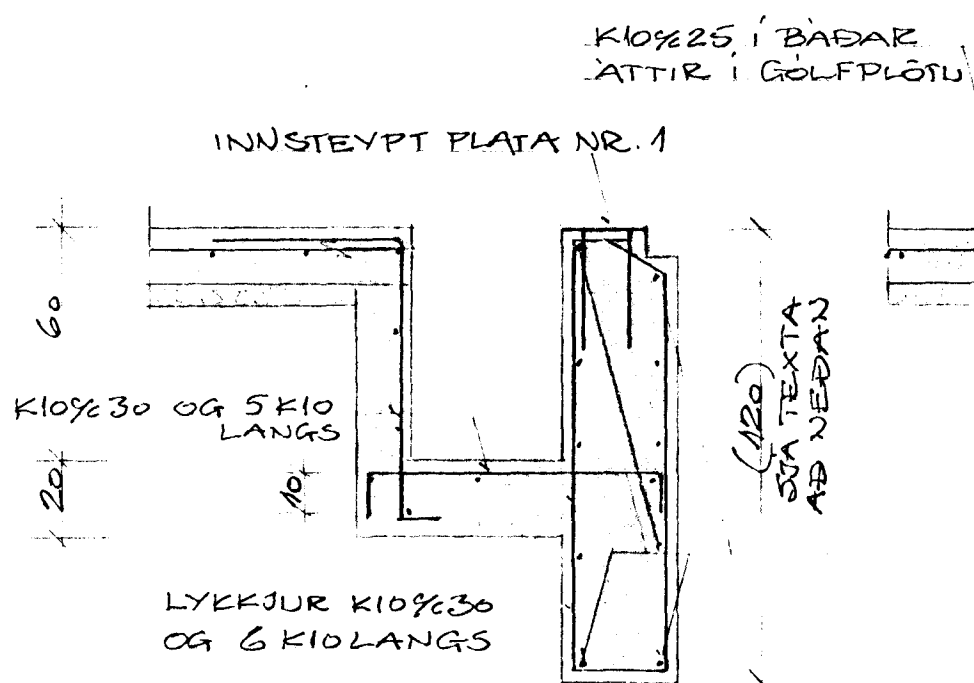


UNDIRSTÖÐUR A-2,3,4


R-R

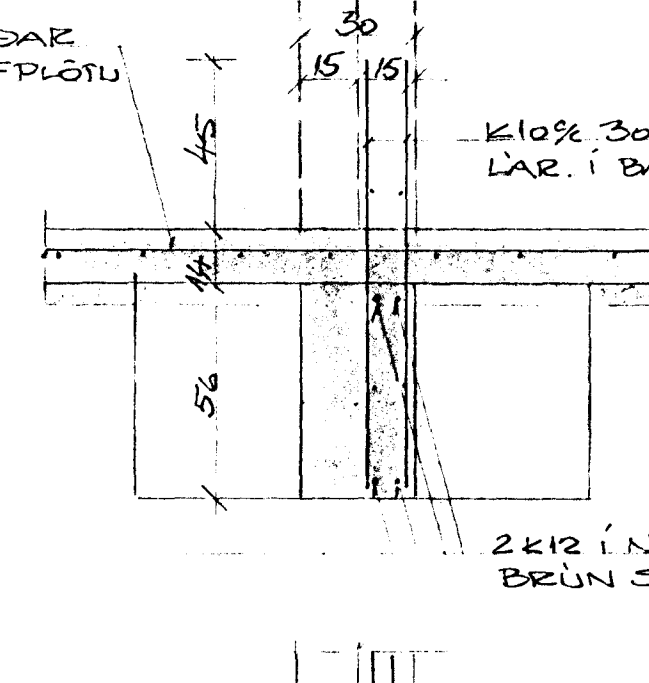


S-S

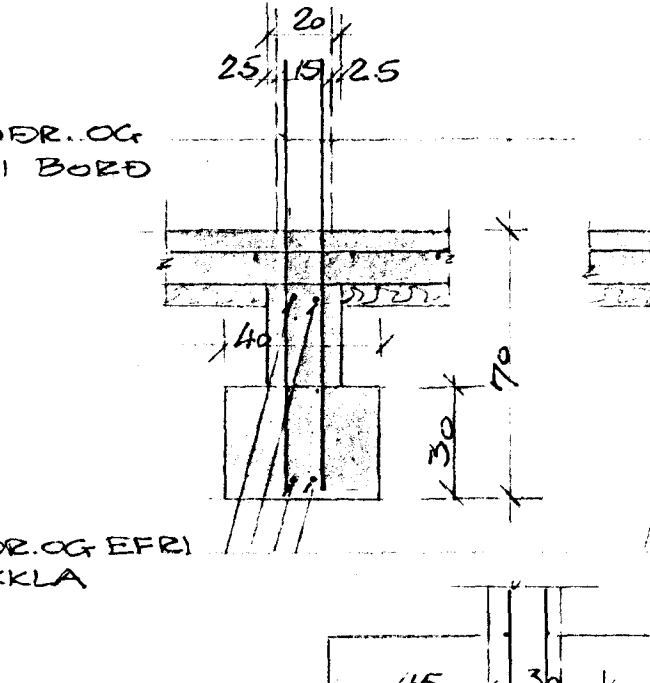


T-T

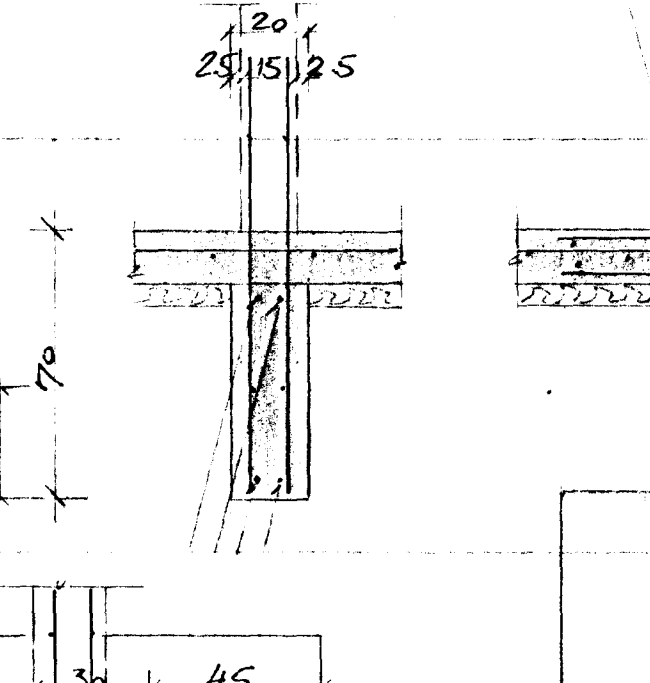


U-U

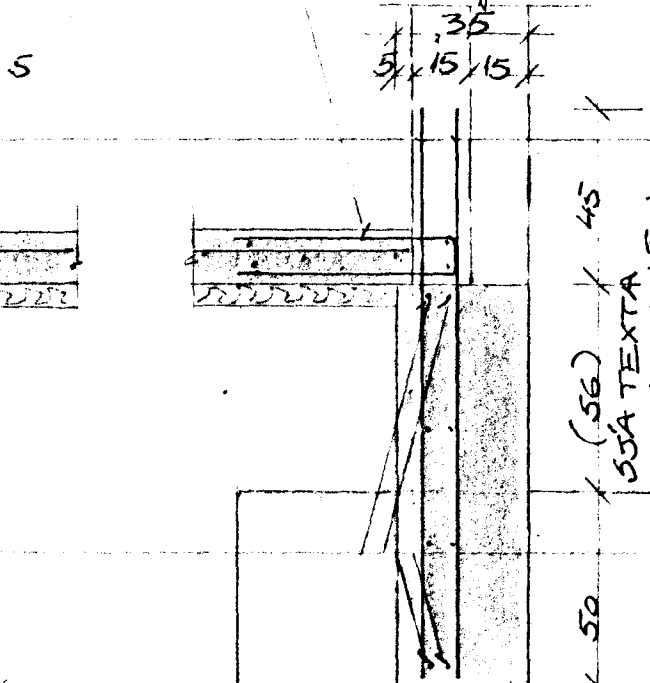

V-V

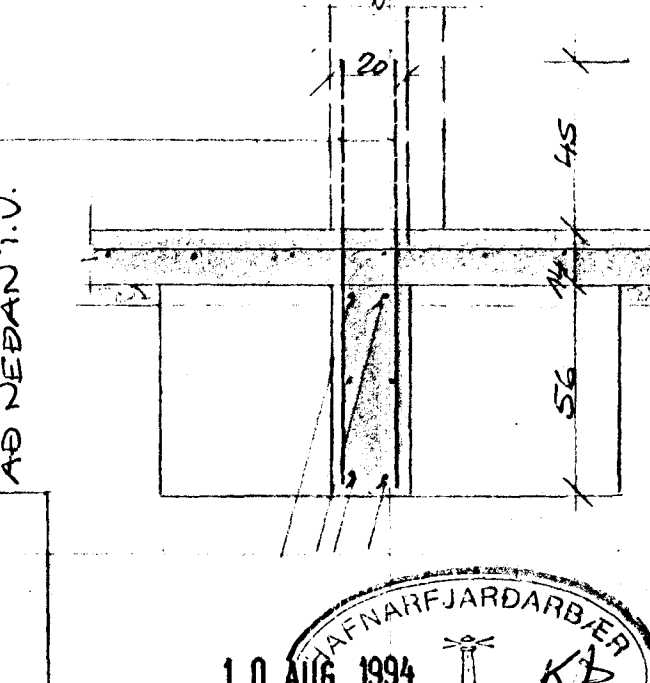

BR. 1, 20-7-94  
HÉÐIR Á UNDIRSTÖÐUM Í LÍNU B ÁS 3-5 OG  
SNÍÐ P-P VERÐA LÆKKAFAR ÚR 120 cm Í 100 cm  
PAR SEM HEILLEG KLÖPP ER Á ÞESSU SVÆÐI

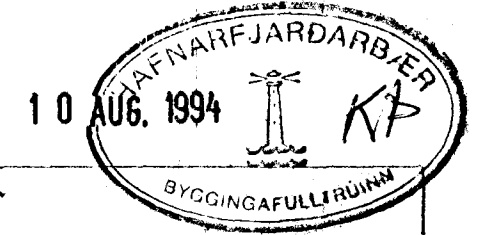

FÉLAGSHEIMILI Á EÐRI HÖRÐUVÖLLUM HAFNARFIRÐI UNDIRSTÖÐUR OG GÖLF- PLATA, AUSTURHLUTI	
1 20-7-94 SJÁ TEXTA T.V.	
BR. DAGS.	BRÝTING
TÆKNIÞJÓNUSTAN SF LÁGMÚLAS - 108 REYKJAVÍK - SÍMI 581884 - FAX 5814740	HANNAÐ <i>Op</i> KVARDI 150, 1:20
<i>E. Hjalmarsson, Jóna Þorvaldsson</i>	TEIKNAD <i>Op</i> DAGS 30-6-94
	YFIRFARIÐ BR. 3403 RÍ. 3