



GRUNNMYND 1. HÆÐ KVARÐI 1:200 FYRIR BREYTINGU

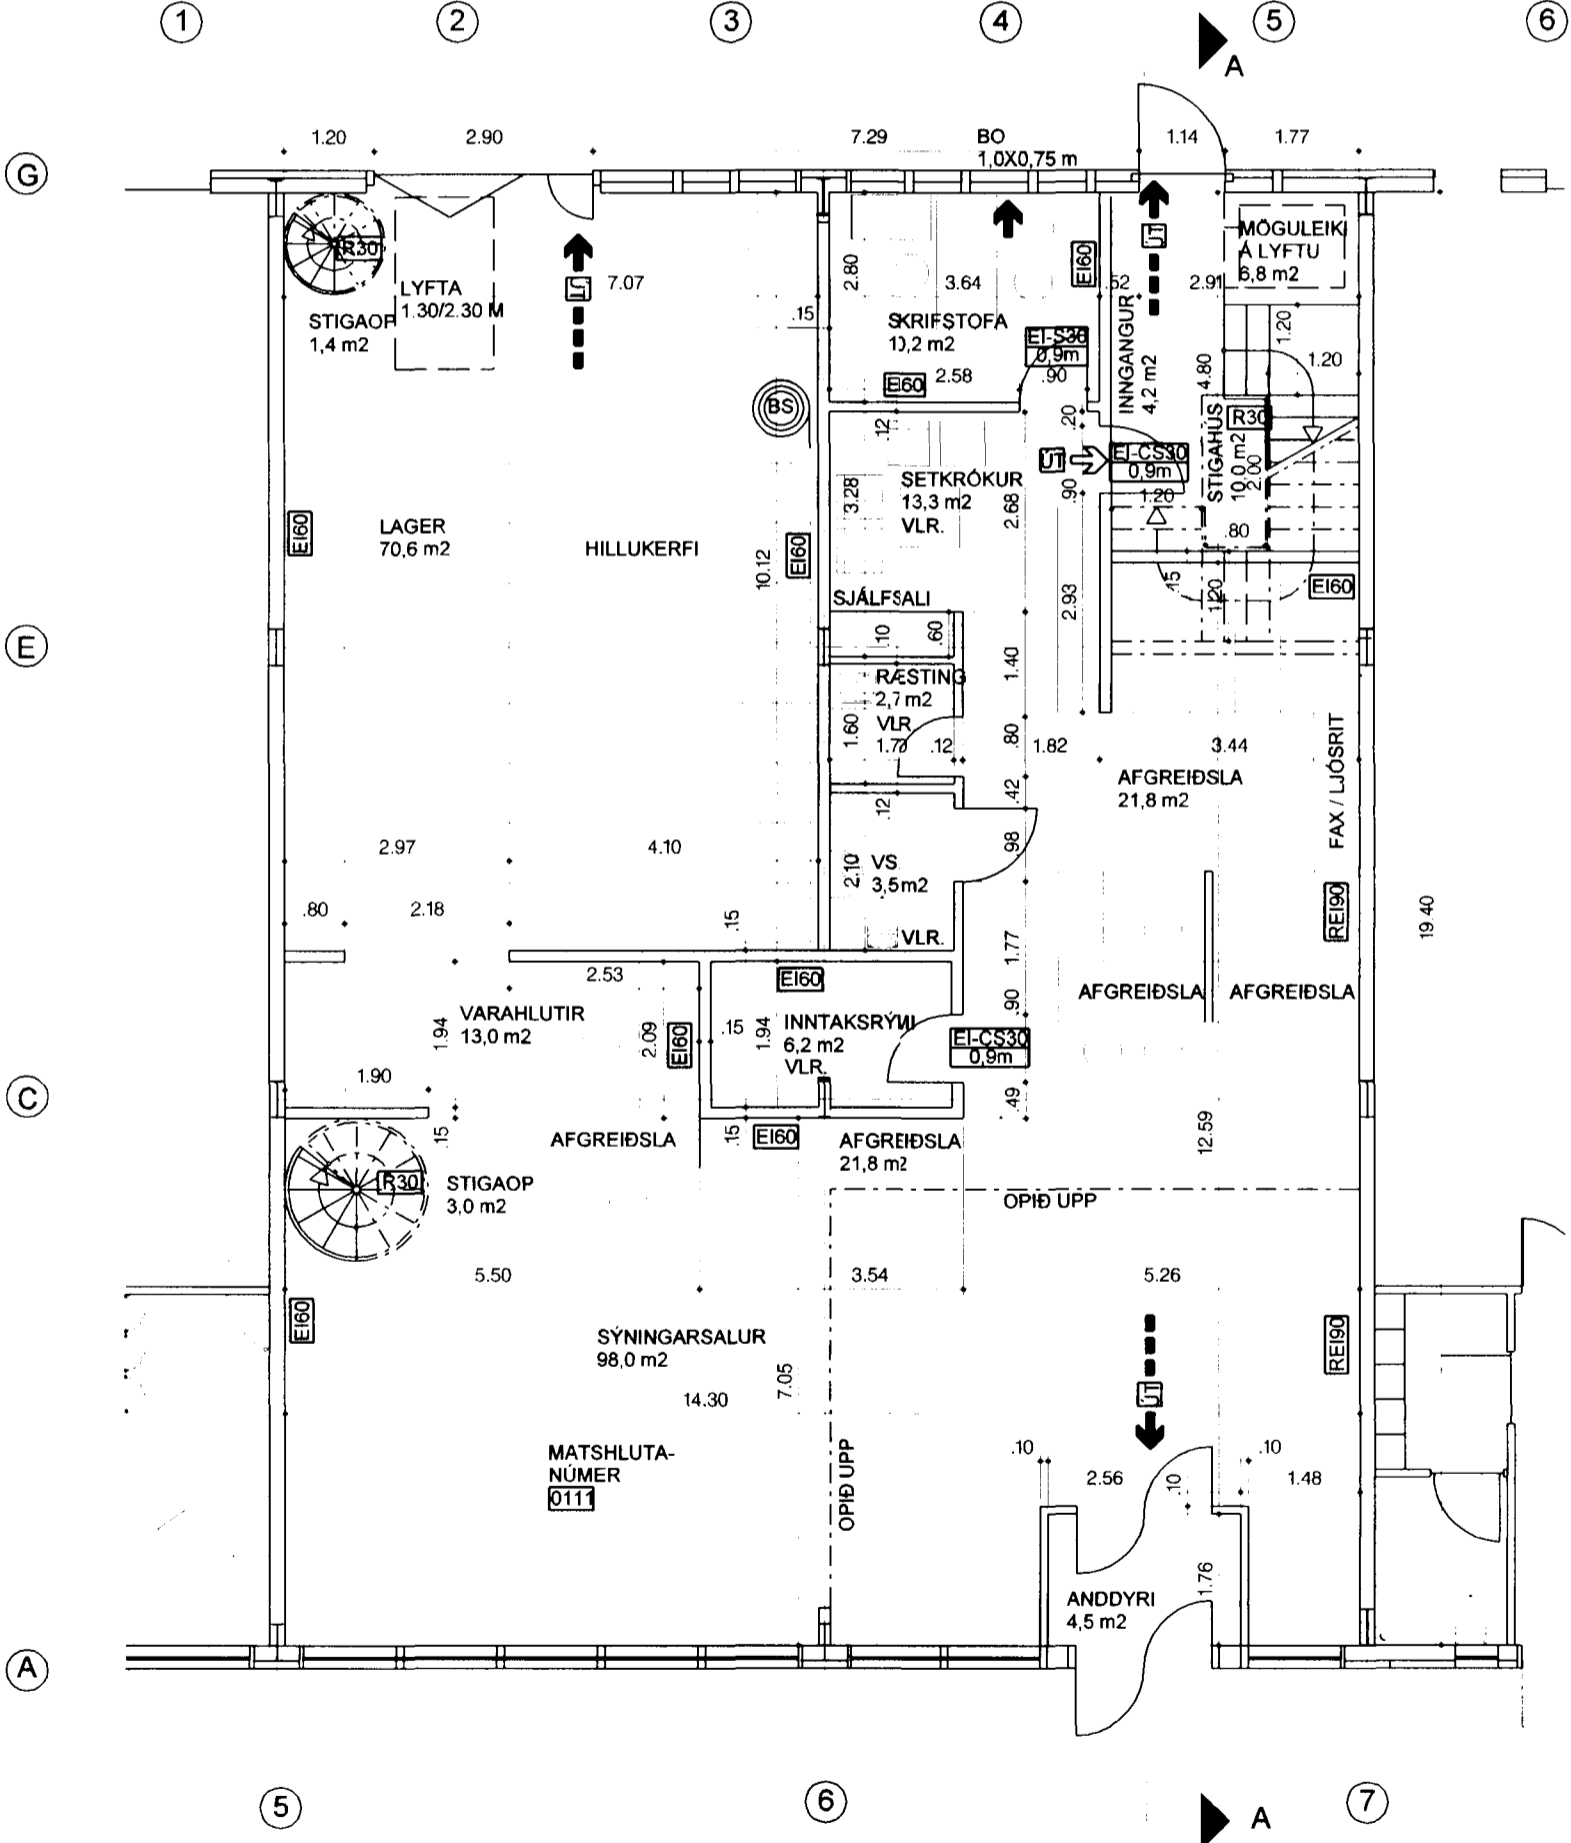

GRUNNMYND 1. HÆÐ KVARÐI 1:100 EFTIR BREYTINGU

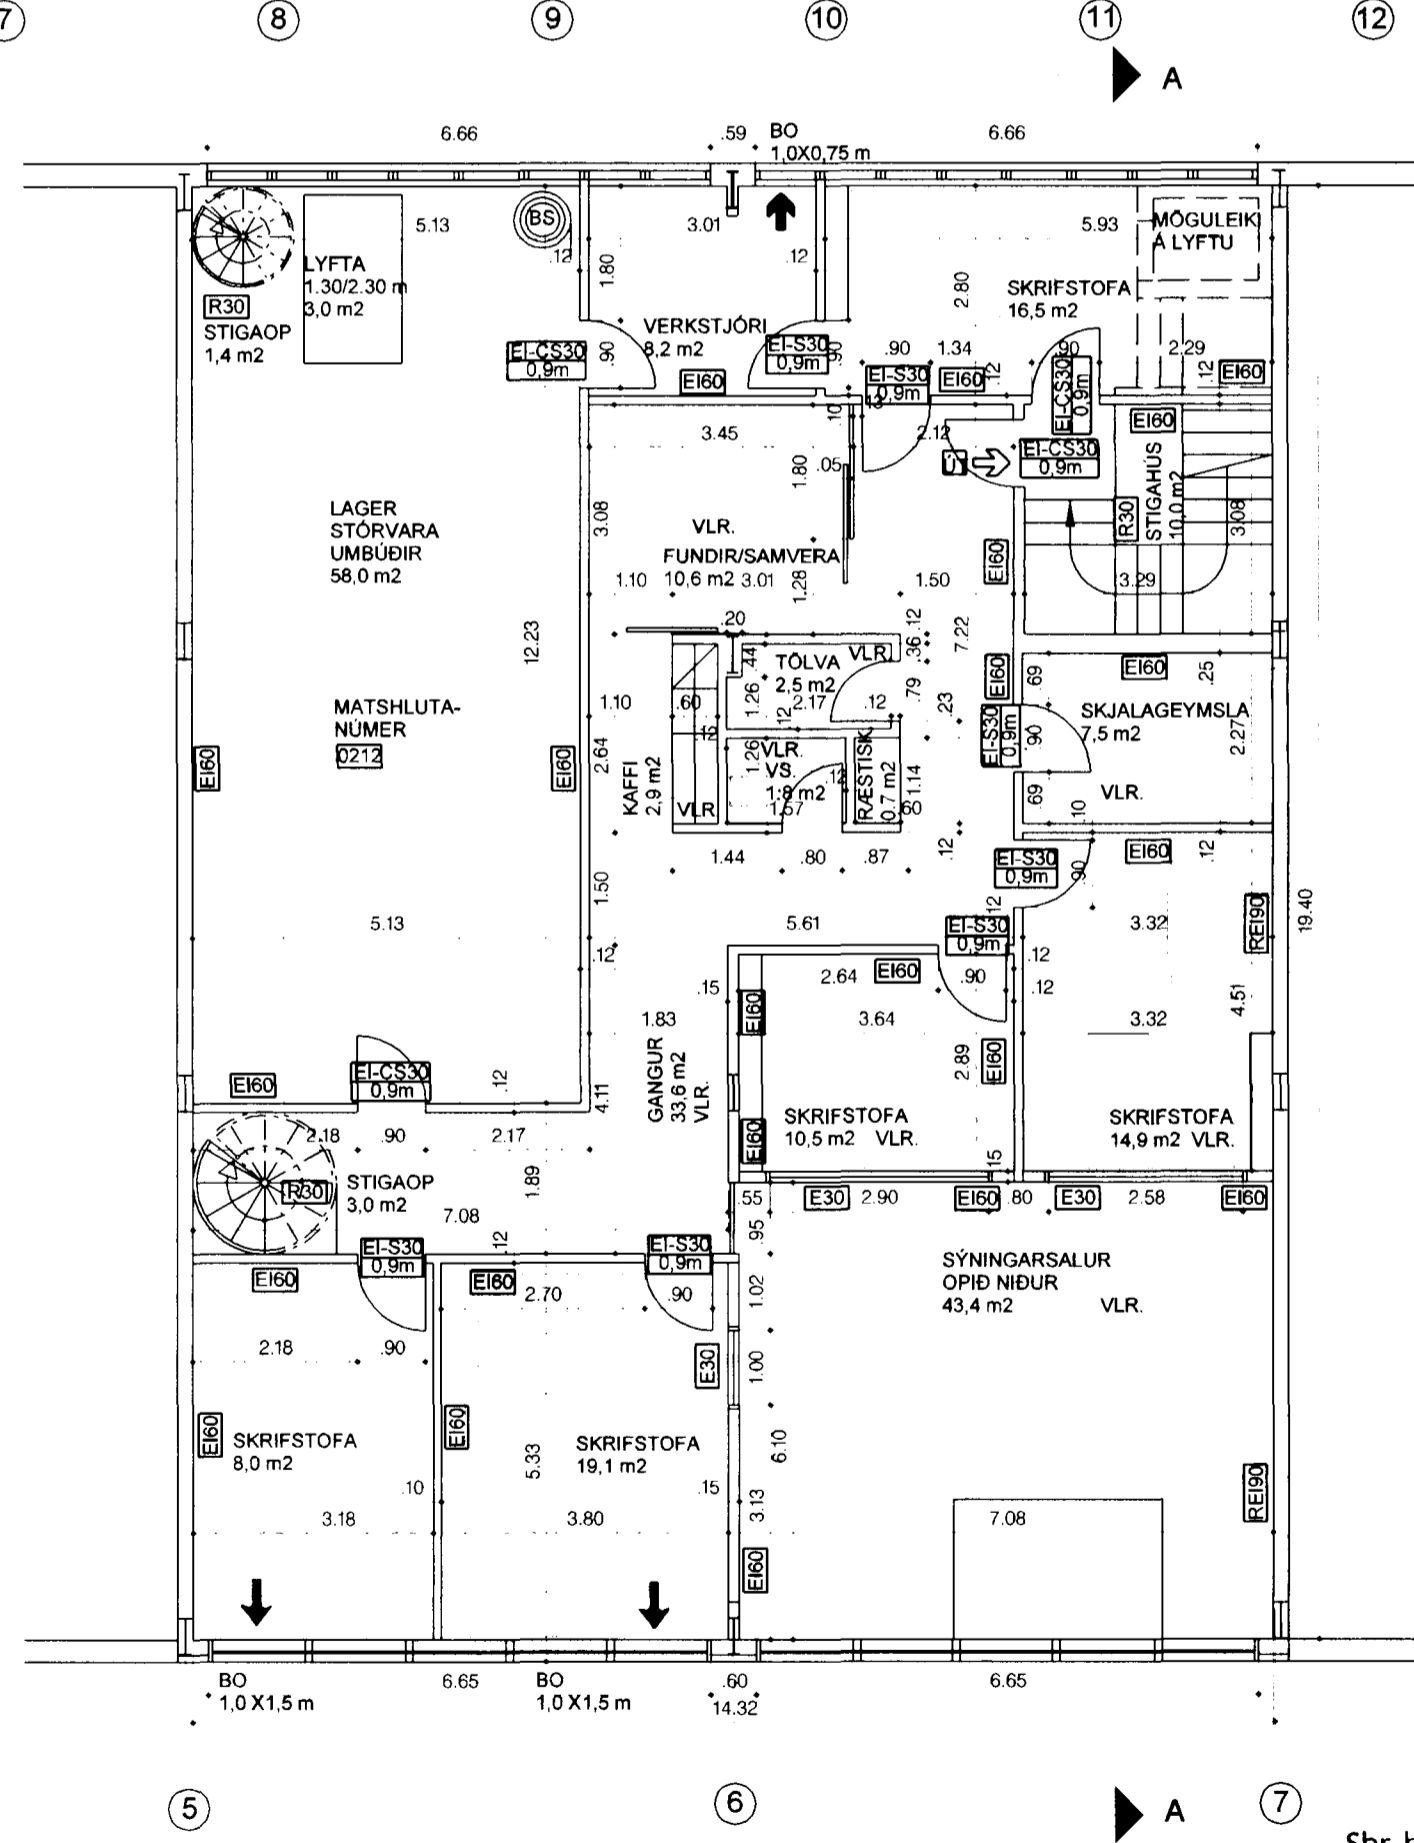

GRUNNMYND 2. HÆÐ KVARÐI 1:100 EFTIR BREYTINGU

SKÝRINGAR:

**SÓTT ER UM BYGGINGARLEYFI FYRIR BREYTINGAR Á HÚSHLUTA MILLI "MÓDULLUNA" 5 OG 7. UMSÓKNIN FELUR Í SÉR BREYTINGAR Á INNRA FYRIRKOMULAGI Á 1. HÆÐ, NÝJU RÝMI Á 2. HÆÐ OG NÝRRI HURÐ Á SUÐURHLIÐ.**

**BYGGINGARLÝSING**

**NOTKUN OG STARFSEMI** Í byggingunni er hafnsækin starfsemi. Í hlutanum sem umsóknin nær til verður fyrirtækið vélorka ehf. staðsett. Aætlaður fjöldi starfsmanna er um það bil 7.

**STIGAR:** Stigar eru úr stáli R30

**BURÐARVIRKI:** Stál. Allar stálstoðir einangraðar með steinull og klæddar af með gífs

**NÝTT GÓLF:** Stálbitar, tré-/stál-langbönd, steinull og gífs að neðan

**EINANGRUN:** Steinull, 100 mm í veggjum  
50 mm plasteinangrun í grunnplötu  
200 mm steinull í þaki.

**ÚTVEGGIR:** Litaðar álklaðning, læst stálstoðir, útgíps 100 mm steinullareinangrun (vind/vatnsvarinn) 30mm loftun trefjagífsi málað

**ÞAK:** 4 gráðu halli: læst málmklæðning með tvöföldum fals, 200 mm steinull, öll þakniðurföll eru utanáfgiggandi

Uphaflega teiknað af Ark + Karl M. Karlsson Gunnar Ó. Sigurðsson Dags. 18.06.1999

ENDURSKODUN:	DAGS.	TEIKN	YFIRF.
H:			
G:			
F:			
E:			
D:			
C:			
B:			
A:			

VERKKAUPI VÉLORKA HF KENNITALA 540684-0499

VERKHEITI VÉLORKA HF LÓNSBRAUT 2

EFNI GRUNNMYNDIR 1. OG 2. HÆÐ KVARÐI 1:100/1:200

BRUNAVARNIR: **YRIFARIÐ**

28 JUNI 2000

Sbr. bréf 28. júní 2000 Baldur Friðriksson

VA ARKITEKTAR ehf TEIKN KMK

Skólavörðustíg 12 YFIRFARIÐ 1.2.

101 Reykjavík sími: 530 6990

bréfsími: 530 6991 netfang: va@ark.is

VERK NR 744 BLAD NR 101

DAGS ÚTGAFU 26.06.2000 KENNITALA ÚTGEFANDA 140566-5949 STÆRÐ A2 ENDURSK. ÚTGEFD

Teikning þessi er gefin út af undirrituðum fyrir hönd eiganda höfundaréttar. VA Arkitektar ehf Teikninguna má ekki aftira með neinum hætti, að hluta til eða í heild á skriflegs leyfis höfundar.

BRUNAVARNIR: Út- og neyðarlýsing í samræmi við Byggingarreglugerð. Klæðningar allra veggja innanhús í flokki 1. Handsókkvitæki, reykskynjarar í samráði við eldvarnaeftirlit.