LÓNSBRAUT NR 50

Skráningartafla:	Lónsbraut 50					Skrásetjari:	Erlendur Árni Hjálmarsson										
Landnúmer:	121136					Kennitala:	100355-5239										
Matshlutanúmer:	01				Útgáfa: 4.01b	Dags.:	5.6.2003										
Uppskipting og lýsing					Stærðir												
D0 Lóðun	D1 Rými hæð-róð	D2 Notkun tæki	D3 Hólfa-lóðun	D4 Eignar-hald	D5 Bóinflötur m²	D5M Milliflötur m²	D6 Svalir m²	D7 Op m²	D8 Brúttóflötur m²	D9 Brúttóflötur sh < 1,8	D10a Salarhæð min	D10b Salarhæð max	D11 Brúttó rúmmál m³	D12 Nettóflötur m²	D16 Birt flatarmál m²	Reiknitala skiptarúmmáls	D17 Skipta-rúmmál m³
		Matshluti			63,8	0,0	0,0	0,0	63,8	10,4			256,8	54,8	53,4		209,336
		Botn											12,8				
	01	Bátaskýli			63,8	0,0	0,0	0,0	63,8	10,4			244,0	54,8	53,4		
A	0101	Bátaskýli	N	0101	63,8				63,8	10,4	0,80	6,85	244,0	54,8	53,4	3,82	209,336
Athugasemdir																	
Sameignir sumra																	
Eignarhald																	
	Eignar-hald	Notkun tæki	Birt flatarmál m²	Skiptarúnmál Séreign m²	Skiptarúnmál Sameign m³												
	0101	Bátaskýli	53,4	209,336	209,336												
		Alls	53,4	209,336	209,336												

Skráningartafla:	Lónsbraut 50					Skrásetjari:	Erlendur Árni Hjálmarsson		
Landnúmer:	121136					Kennitala:	100355-5239		
Matshlutanúmer:	01				Útgáfa: 4.01b	Dags.:	5.6.2003		
	Botnplata		Hjúpfletir						
	Botnplata m³	Botnplata m²	Útveggir m²	Þar af: Glugga- og dyraop m²	Þak m²	Þar af: Þakgluggar og þakop m²			
Matshluti	12,8	63,8	88,2	16,0	145,6				

Yfirlit	Innan hæða A	Utan hæða A	B	C	Alls
Botnflötur / m²	63,8				63,8
Brúttóflötur / m²	63,8				63,8
Brúttórúmmál / m³	256,8				256,8
Nettóflötur / m²	54,8				54,8
Birt flatarmál / m²	53,4				53,4
Skiptarúmmál / m³	209,336				209,336

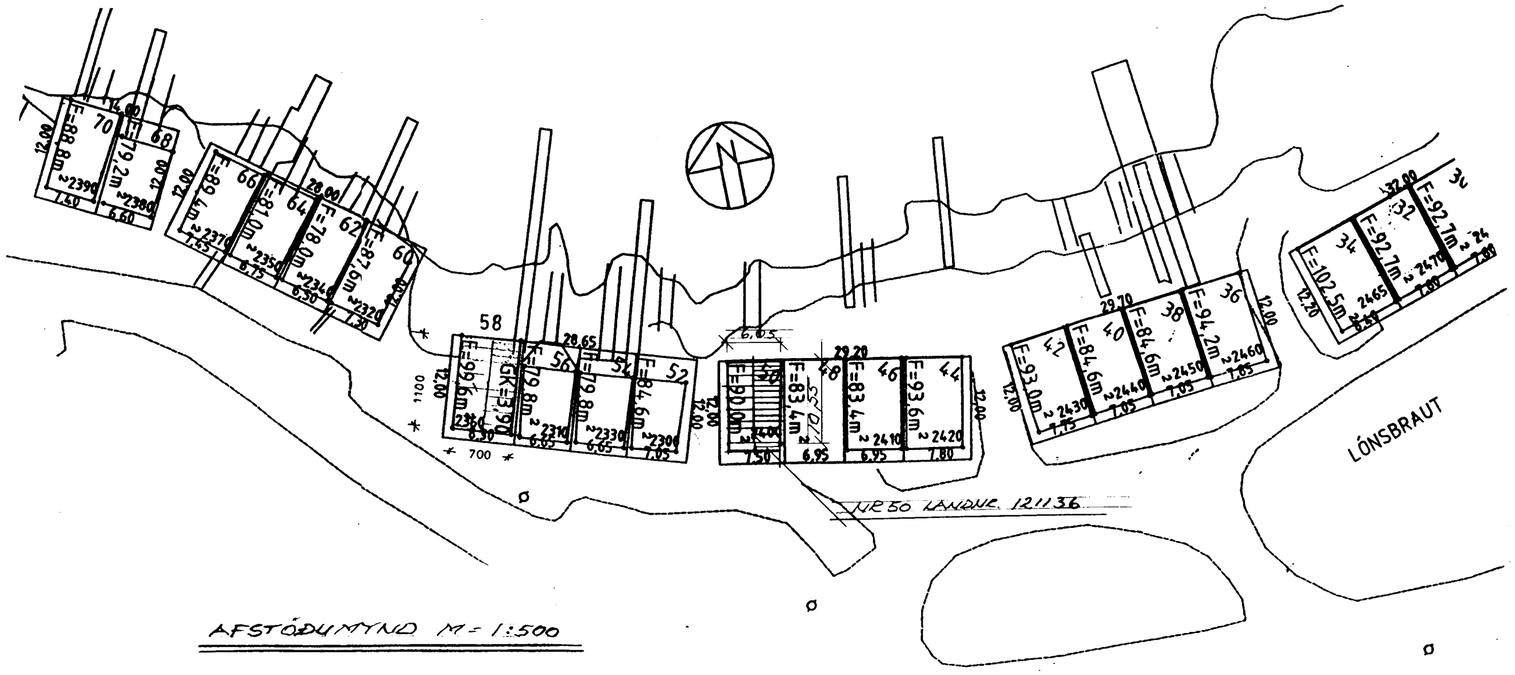

AFSTÖÐUMYND M = 1:500

Samþykkt þann
12 JUNI 2003
Byggingafulltrúinn í Hafnarfirði
F.h. Sigurbjartur Halldórsson

Skýringar:
Breytingar sem gerðar eru á teikningum 5. júní 2003 eru eftirfarandi.
1: Gólf er steypt í húsið í sömu hæð og aðkoma að sunnanverðu.
2: 80 cm port er byggt.
3: Húsið hækkað uppí 685 cm, þannig að það er í sömu hæð og stærri húsin á svæðinu, gólfflötur er óbreyttur.
4: Þá eru settir nýjir gluggar á gafla og innkeyrsluhurð að sunnanverðu.
5: Húsið lengt um einn metra til samræmis við önnur hús á svæðin.

Byggingarlýsing .
Undirstöður
Botnplata og undirstöður eru steinsteyptar á hefðbundinn hátt á þjappaða frostfría fyllingu. Undir botnplötu kemur 50 mm einangrun.
Útveggir.
Útveggir eru steinsteyptir 18 cm múrhúðaðir að utan.
Að innan er 75 mm einangrun og múrhúðað að innan.
Þak.
Þak er byggt upp á hefðbundinn hátt, sperrur 50 x 175 mm c/c 600 mm, einangrað með 150 mm steinull. Neðan á sperrur komi rakavörn og síðan rafmagnsgrind 34 x 50 mm c/c 600mm og þvínæst 13 mm gipsplötur.
Ofan við einangrun komi 25mm útloftun.
Skambitar eru úr 50 x 175 mm c/c 600 mm beggja vegna við sperrur, boltaðir við sperrur með 2 stk. 12 mm snitteinum.
Ofan á sperrur komi 25x 150 mm borðaklæðning og þakpappi og hefðbundið þakstál (bárujárn)

LÓNSBRAUT NR 50 MHL 01 — 102
AFSTÖÐUMYND/LÝSING — DAGS 05.06.'03
MÆL 1:500
ERLENDUR Á. HJÁLMARSSON BFI KLÆBERGI 6
KT 100355-5239 S 555 3860