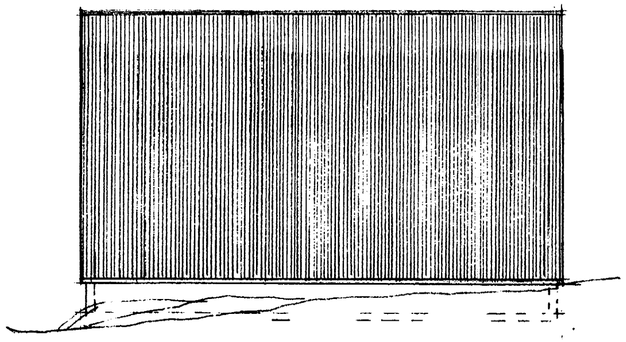

VESTURHLIÐ

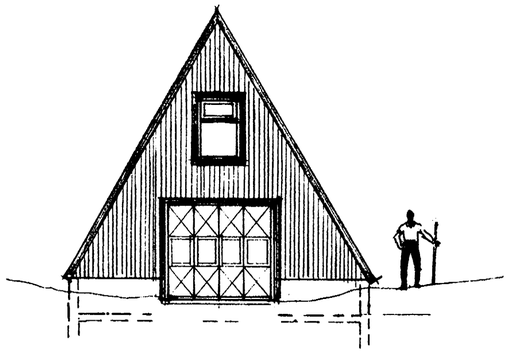

SUÐURHLIÐ

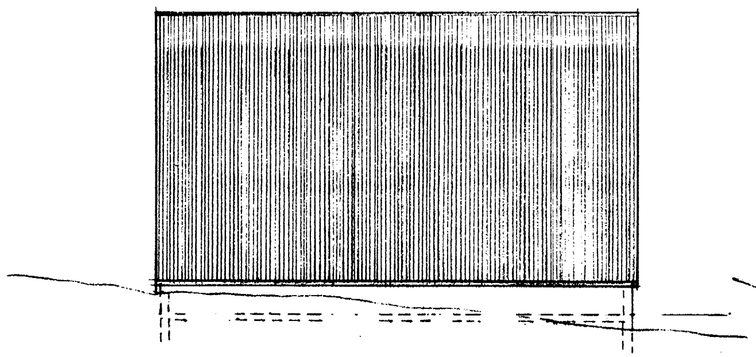

AUSTURHLIÐ M. 1:100

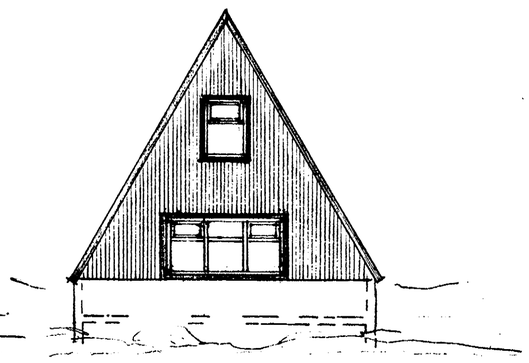

NORÐURHLIÐ

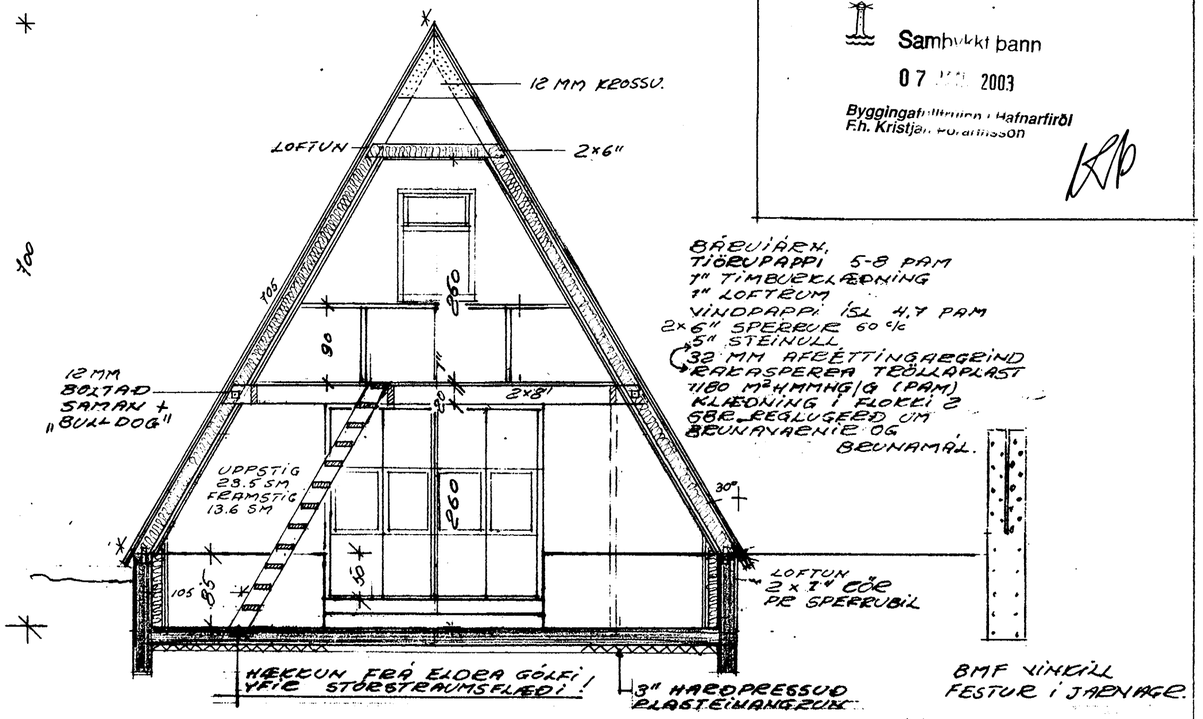

SKURÐUR MÁL 1:50

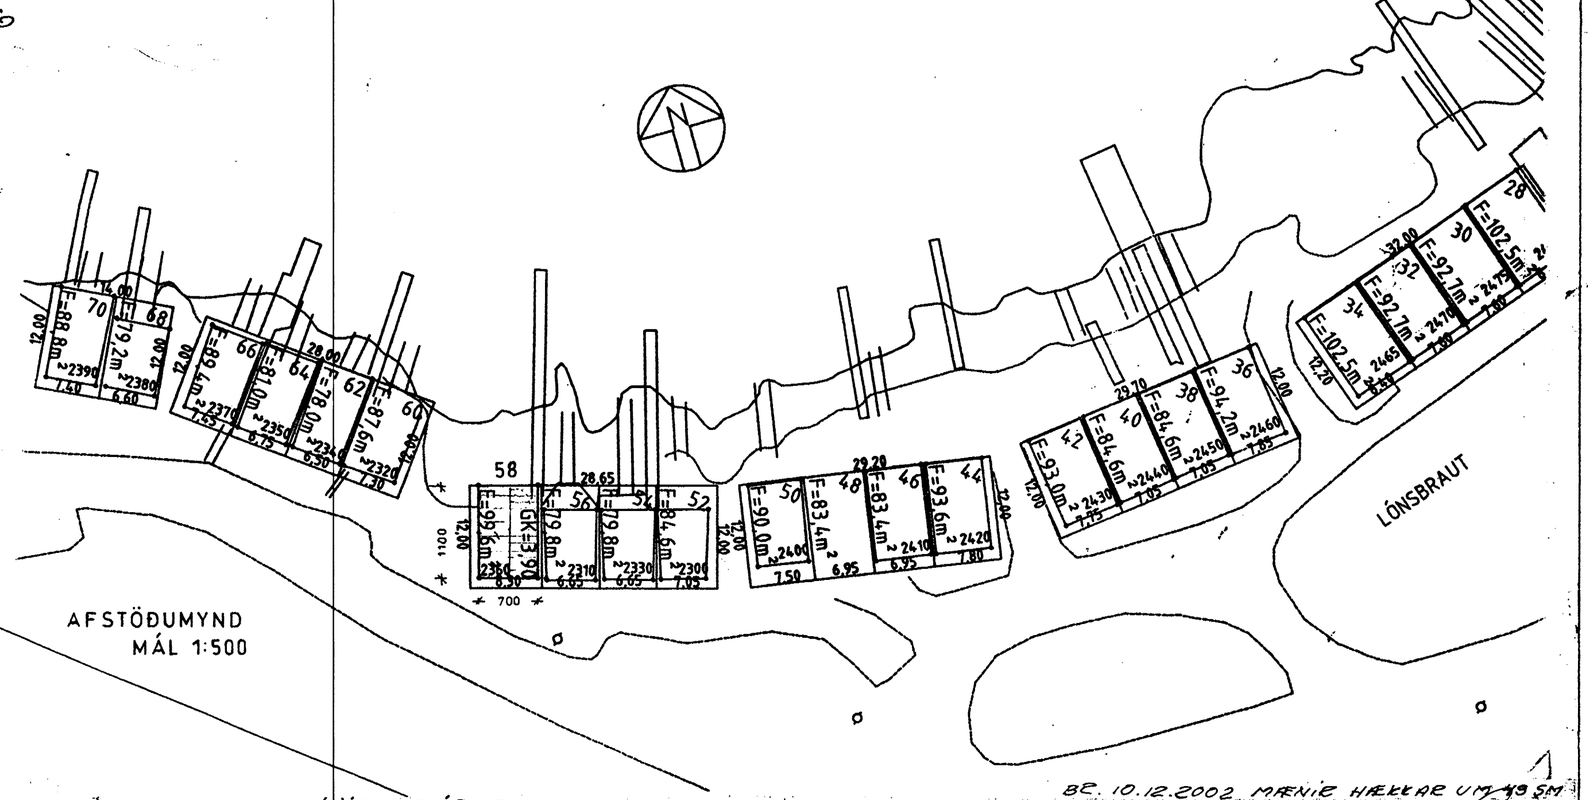

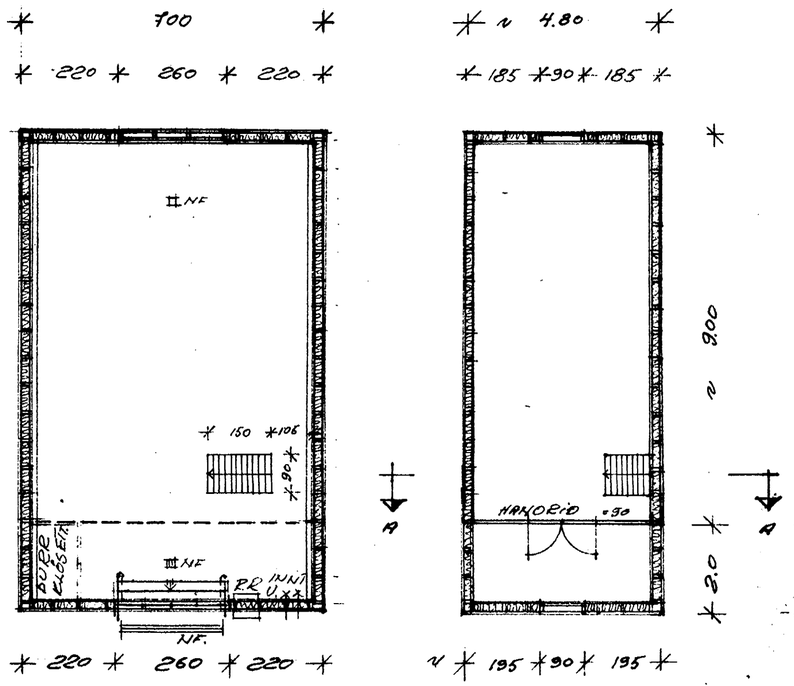

GRUNNMYND JARÐH. 77 M² GRUNNMYND LOFT 43.2 m²

ÞJÓÐSKRÁRNR. 44202360
STAÐGREINIR 44202360
LANDNÚMER 121131

BR. 10.12.2002 MÆNIR HÆKKAR UM 43 SM

LÓNSBRAUT 58 HAFNARFIRÐI
BYK. Í JÚLÍ 99 BR. 7.8.2001
GRUNNMYND AFSTAÐA OG SKURÐUR
MÆL 1:100 1:50 1:500
ENDURBYGGING TEIKN.
KRISTINN EYVINDARSSON ARKITEKT FAÍ

Samþykkt bann
07 [illegible] 2003
Byggingafulltrúinn í Hafnarfirði
F.h. Kristján Eðvarðsson