
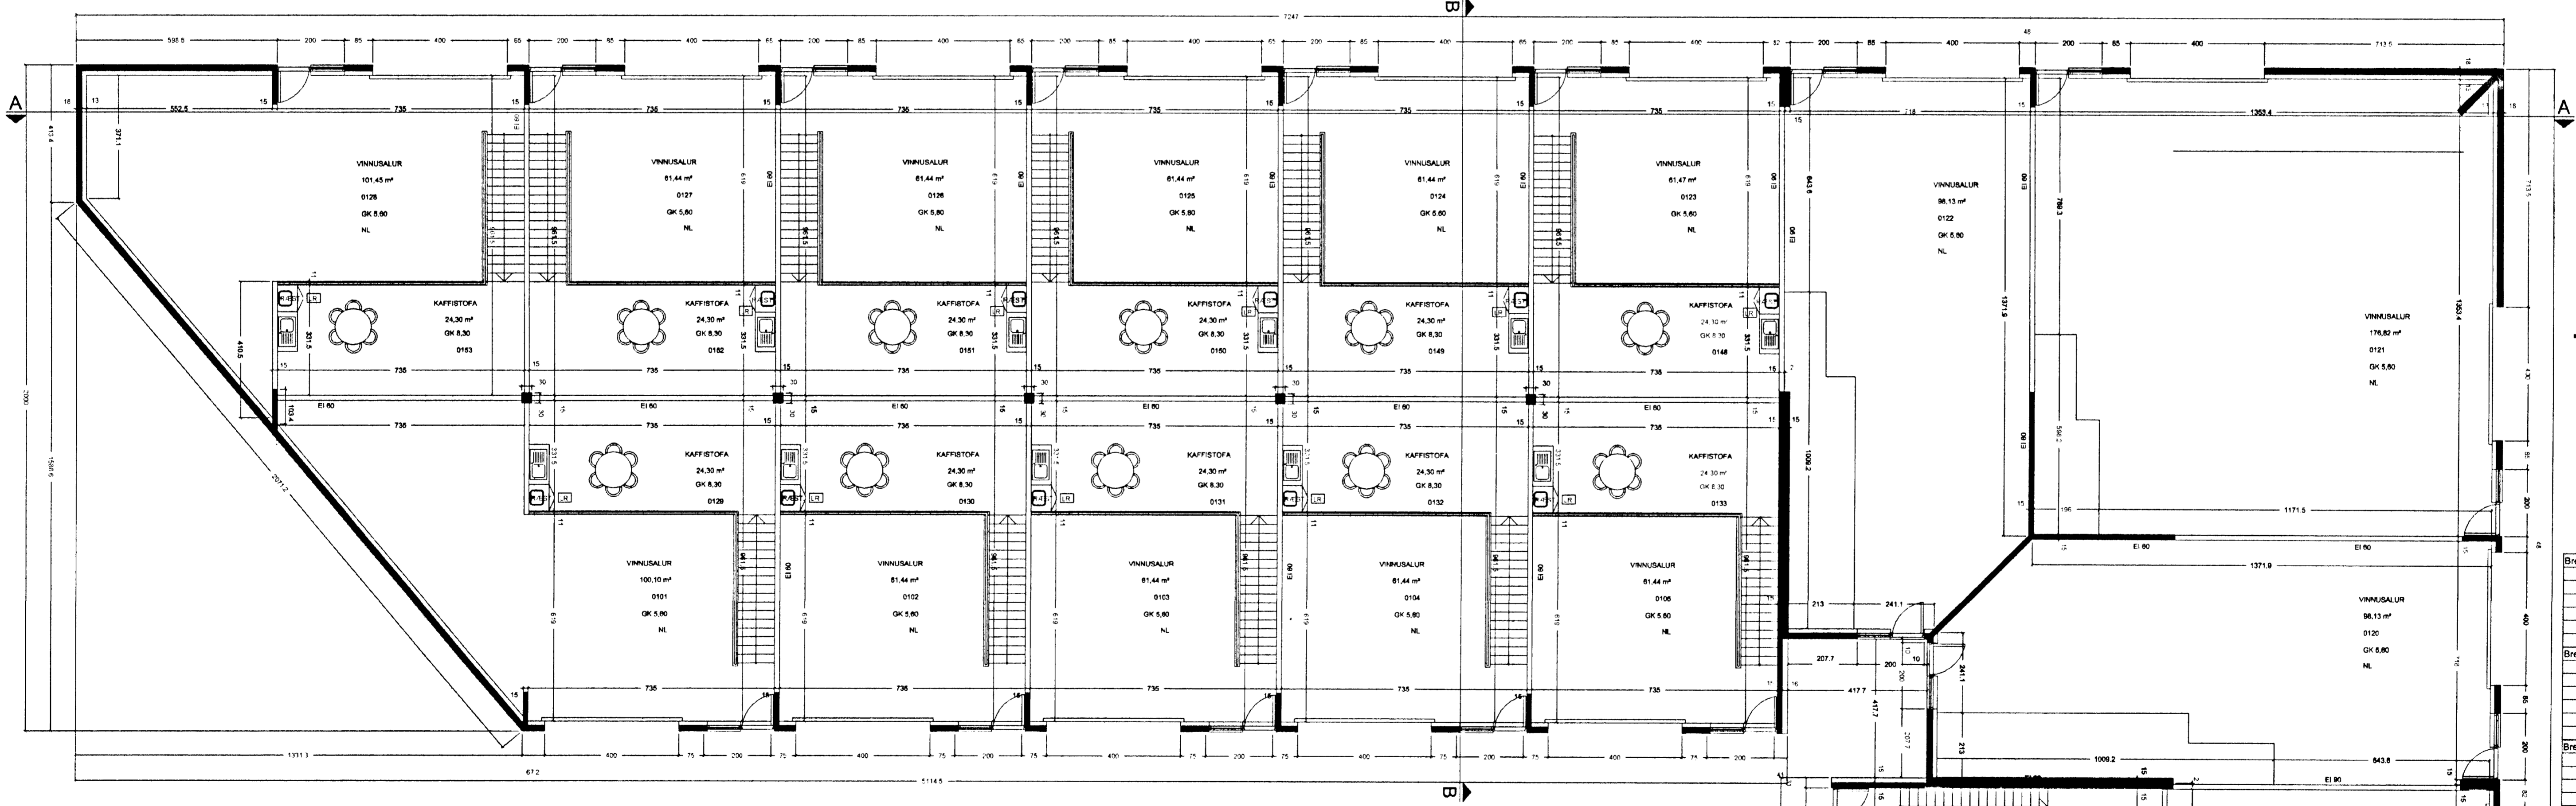


Byggingarfulltrúi
 samþykkir erindið.
 08. DES. 2004
 Rent skal á að samþykki þessi verður ekki átt fyrir en eftir þinglisningu og markaðsþýpasfrýsningu innan og skráningu brenna frá lögregluvernum.
 Byggingarfulltrúi / Húsnáðarbráð
 Fh. Kristján Þórnason

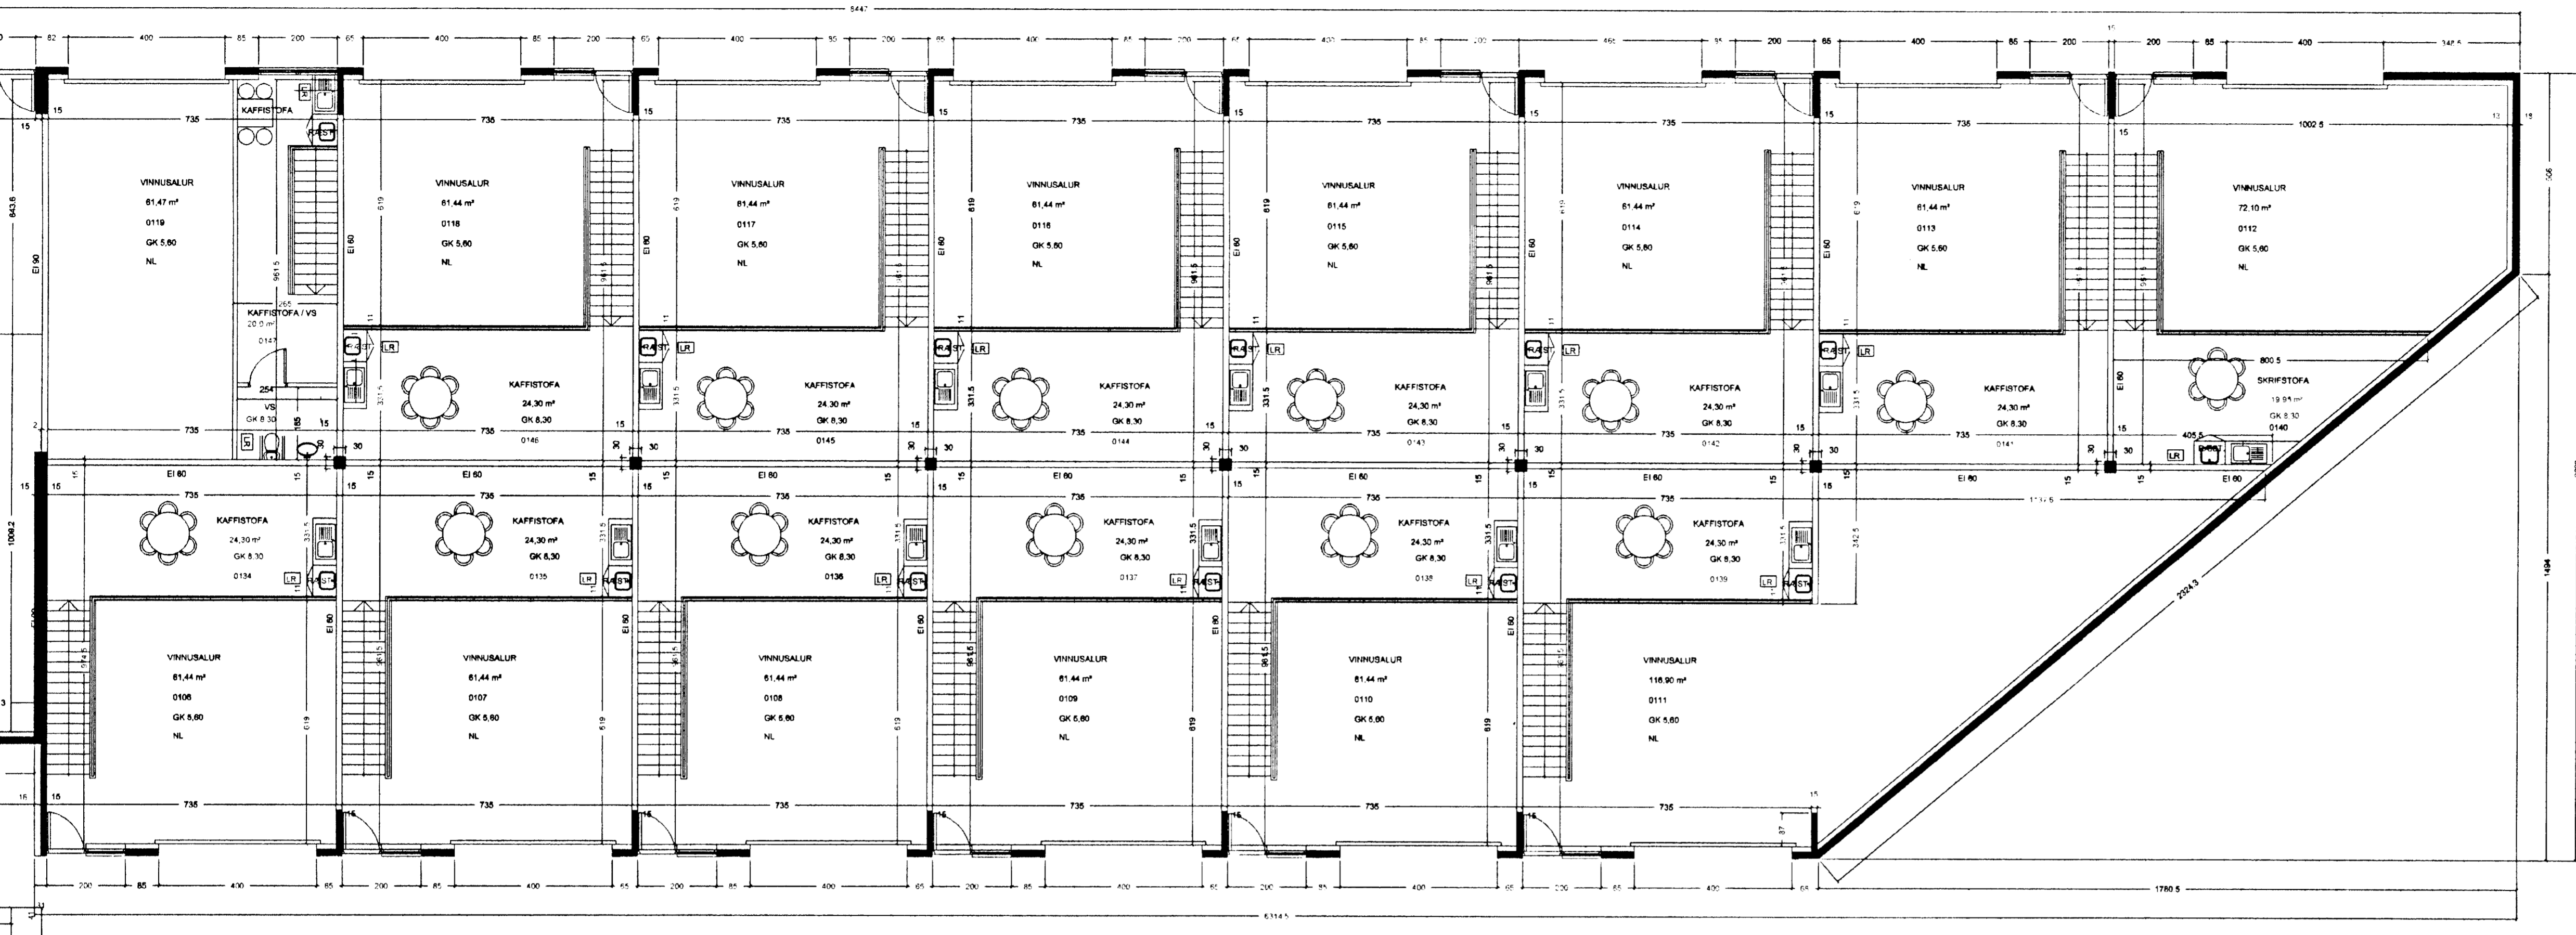

- NF = Niðurbali
- LR = Loftresting
- ↔ = merktur útgangur
- ♿ = bílasteði fyrir fatabra
- BO = björgunarpop
- = fellistigi við björgunarpop
- ⊙ = brunnaeigna
- 20 m

Breyting: 20.03.2002	Við máltekni höfðsins við mörkupplýsingar í gættum 0122 og 0120 er komið fyrir þenslurálfum.
Breyting: 11.03.2002	Burðarvirki þaks verður steyptur bitar og stálbitar í stað limfros.
Breyting: 28.01.02	Ullið Breytt. Í samræmi er innviðingum og minni skópúðagi þrym. Það er þess vegna skráningartíða breytt. Eignarbráð minnkað og þeim félagi.

ELDVARNAMERKINGAR

60 = Borandi A60 eða B60 veggur
 0 = A60 eða B60 veggur
 R60 = Burður í 60 mínútur, í d. síða eða bit
 E10 = B30 harð eða veggur
 EICS 30 = B30 S (reyktþétt og sjálflokandi)
 EICS 60 = A60 eða B60 hurð
 E 30 = F30 gler

ECS 30 = F30 hurð (reyktþétt og sjálflokandi)
 A = er óbrennandi efn (t.d. timbur)
 B = er brennandi efn (t.d. timbur)

BRÉYTING GERD Í SAMRÁÐI VÐ K.R. 111, TEIKNISTOFU
Áttahatt
 ÞRÍÐJA HÆÐIN, ARKITEKTAR – SIGURÞÓR ADALSTEINSSON FAI
 BREYTING
 BIL_119

HANNAÐ: SA TEKNAÐ: SA
 DAGS: 29.22.2004 MKV: 1.100
 NETFANG: VERKNAÐ

TEIKNISTOFAN SMÍÐJUVEGI 11
 200 KÓPAVOGI - ÍSLAND
 S: 564 2255 FAX: 564 4681

Verkhúti LÖNSBRAUT 6
 Verkhúti GRUNNMYND 2 H
 Hinnáð Kristinn Ragnarsen 120944-2969
 Teiknað Jorge G. Enriquez
 Mkv. 1.100

Bláð nr. 5 af 9
 Daga: 25.01.2001