


- NF = Niðurfall
- LR = Loftraesting
- ↳ UT = merktur útgangur
- ♿ = bílastæði fyrir fatlaðra
- BO = björgunarpop
- = fellisagi við björgunarpop
- ⊙ 20 m = brunaslanga

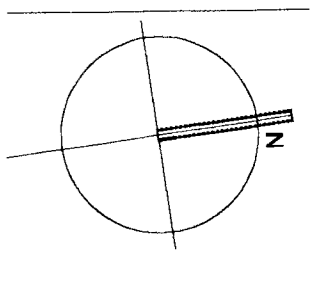

Breyting: 20.03.2002
 Vís móbak hóðsins við innvaggi í
 ígnarhlutum 0122 og 0120 er komið
 fyrir þenslurafurum.
 Burðarvirki þaks verður steyptur
 bitar og stálbitar í stað límbás.
 Breyting: 11.03.2002
 Bætt við rýmiinu fyrir milliðót

Breyting: 28.01.02
 Útíli Breytt. Í samræmi er
 innréttingum og innra skipulagi
 breytt. Byggingarfróinn og
 skráningartíðu breytt. Eignarhlutur
 minnkaðir og þeim fylgjð.

\\Server1 - Archives\Yoroch\Lonbraut 6 D - 4 - Plans 1H - 100.dwg Men Mar 25 12:16:56 2002

- ELDVARNAMERKINGAR**
- REI 60 = Berandi A80 eða B60 veggur
 - EI 60 = A60 eða B60 veggur
 - R60 = Burður í 60 mínútur, t.d. súla eða bit.
 - E30 = E30 hurð eða veggur
 - EICS 30 = B30 S (reykþétt og sjálfkandi).
 - EICS 60 = A60 eða B60 hurð.
 - E 30 = F30 ger.
- ECS 30 = F30 hurð (reykþétt og sjálfkandi).
- A = er óbrennanlegt efni.
 B = er brennanlegt efni (t.d. timbur).