

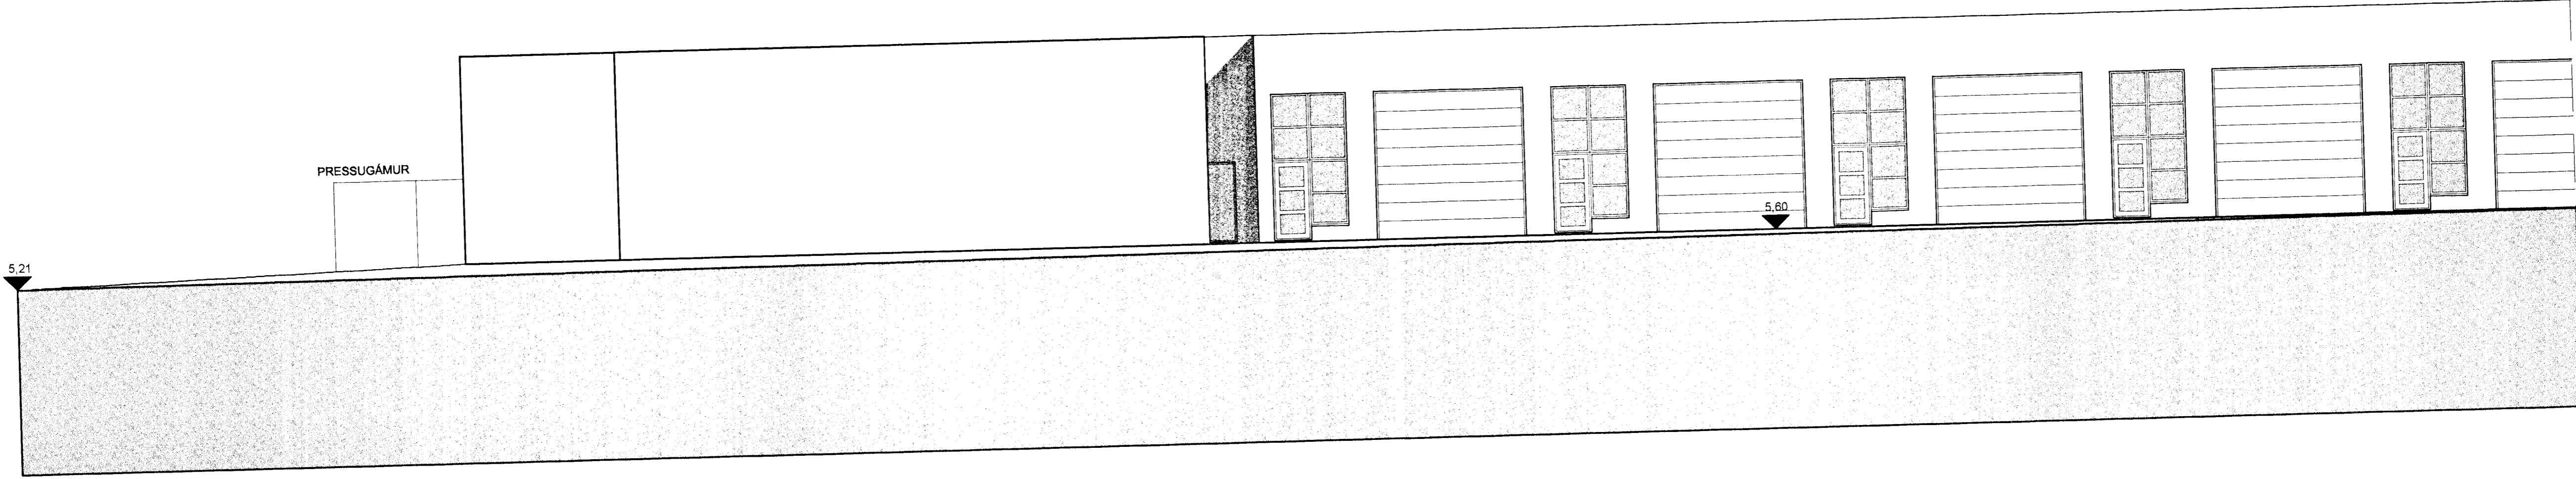


NORÐUR

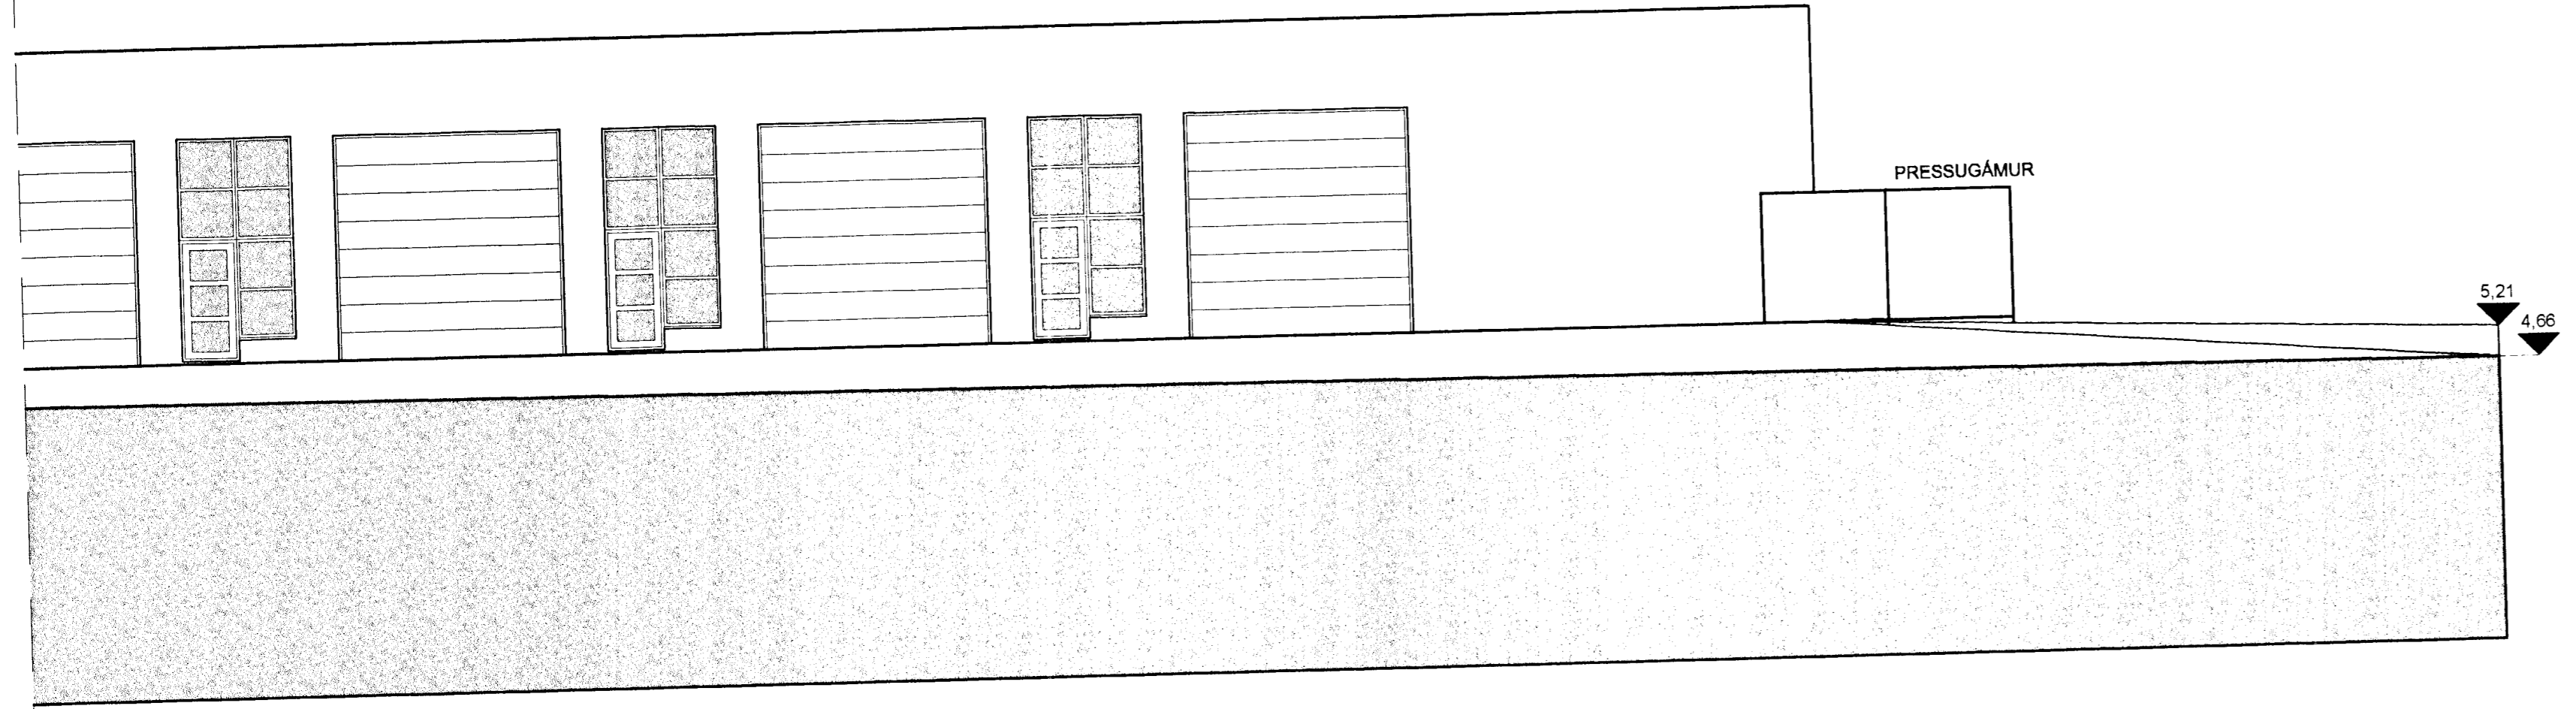

SUÐUR

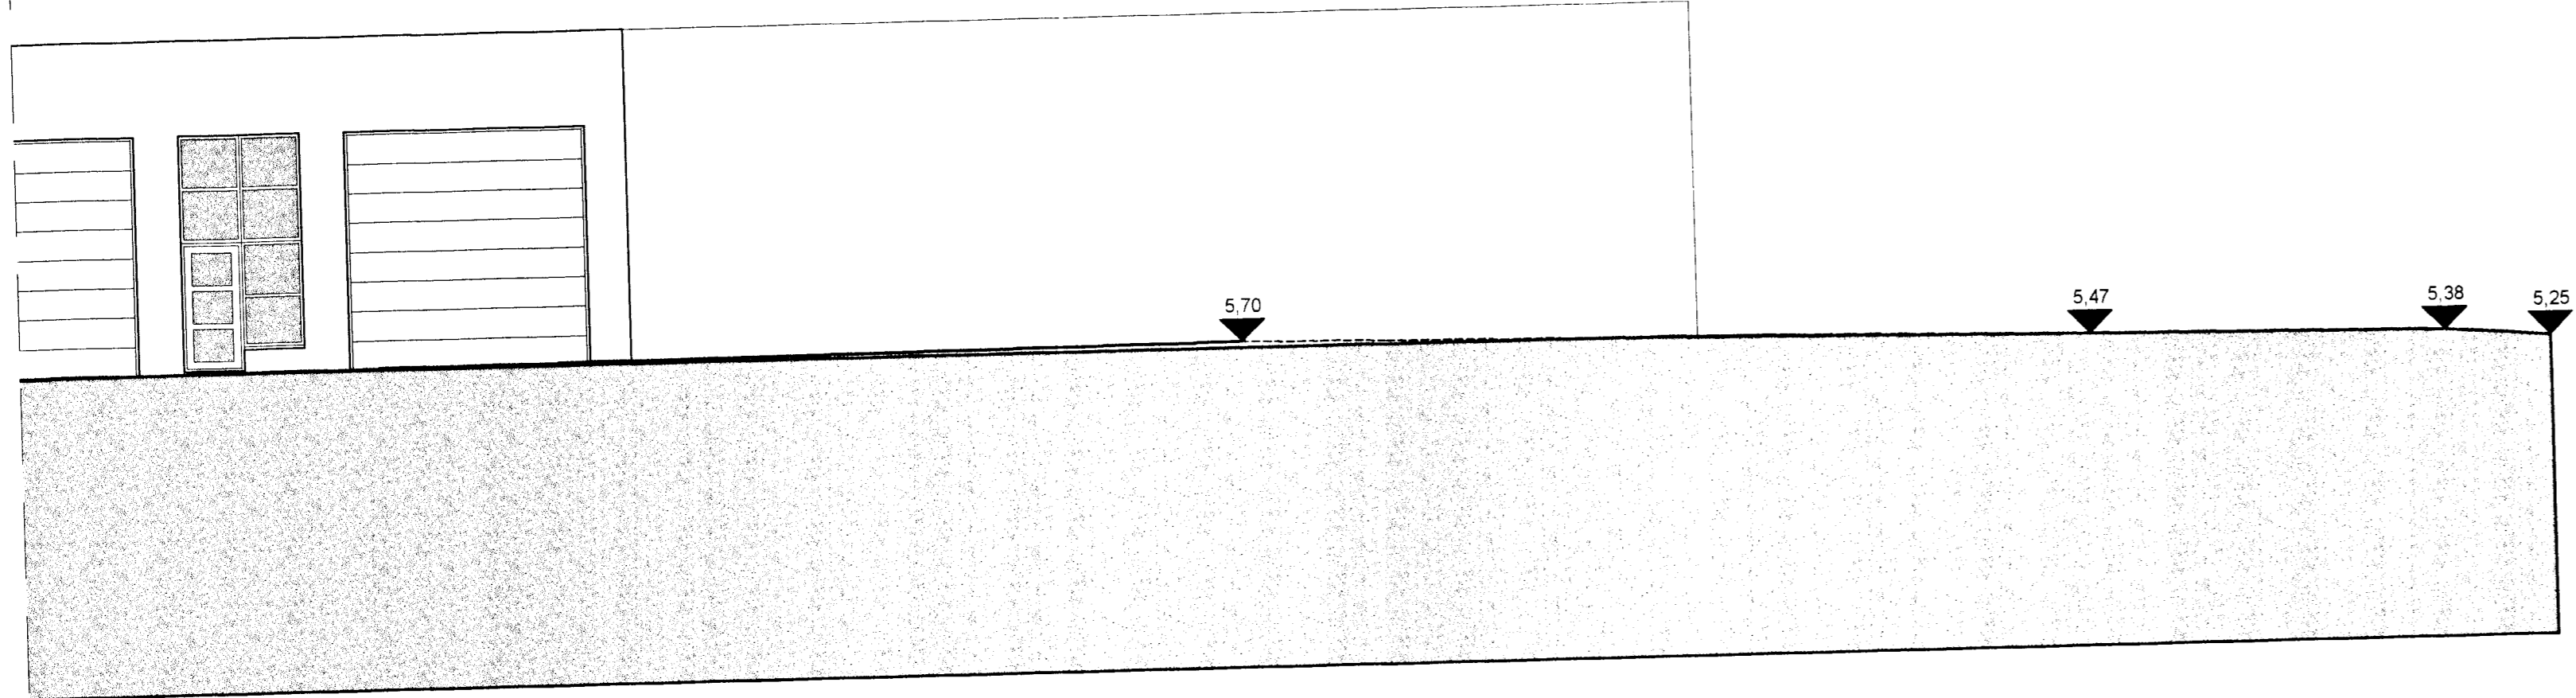

Breyting: 11.03.2002
 Pressugámum fækkað úr 3 í 2 og staðsetningu breytt.

Breyting: 28.01.02
 Útlit Breytt. Í samræmi er innréttingum og innra skipulagi breytt. Byggingarteyningu og skráningartölu breytt. Eignarhlutir minnkaðir og þeim fjágað.