


SKURÐUR A-A

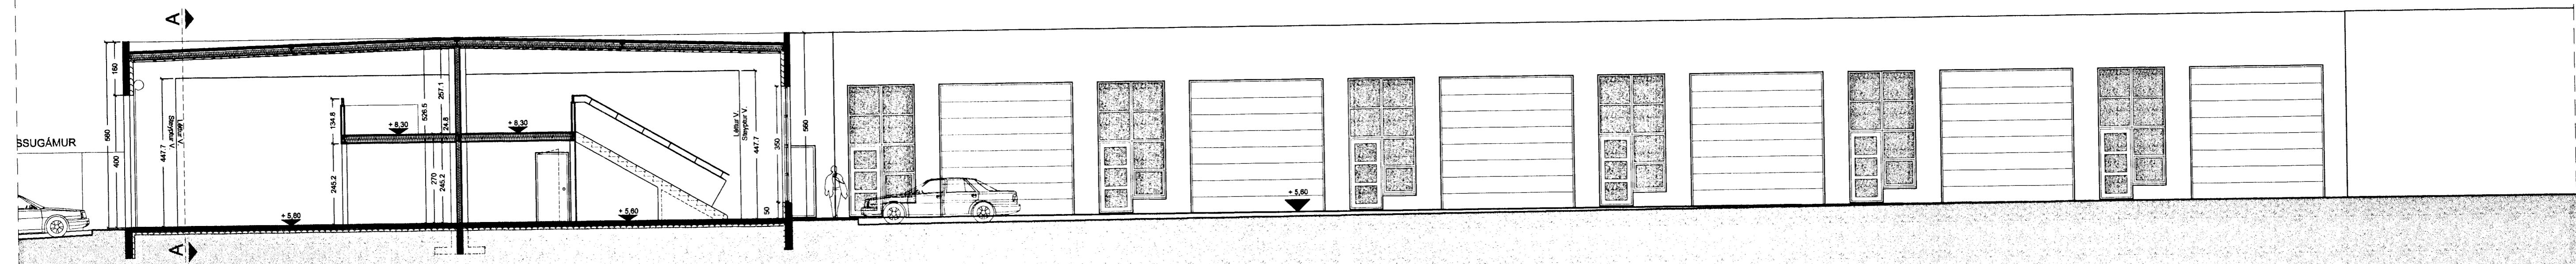

SKURÐUR B-B

Breyting: 20.03.2002	Víð móbak húsnæms við innveggi í ignærhlutum 0122 og 0120 er komið fyrir penslurafum. Burðarvirki þaks verður stöplur bitar og stálbitar í stað limbrés.
Breyting: 11.03.2002	Pressugámum fækkað úr 3 í 2 og staðsetningu breytt.
Breyting: 28.01.02	Útlið breytt. Í samræmi er innréttingum og innra skipulegi breytt. Byggingarfrýgingu og skilningartíðu breytt. Eignarhlutir mínkaðir og þeim fjölgað.

\\Server\1 - Archives\Arch\Lonsbraut 6\Lonsbraut 6 D\Lonsbraut 6 D - 8 - Sections 100.dwg Mon Mar 25 12:23:38 2002