Inntök samþykkt 16/11/1999.
f.h. RAFVEITU HAFNARFJARÐAR
Birgir Dagbjartsson

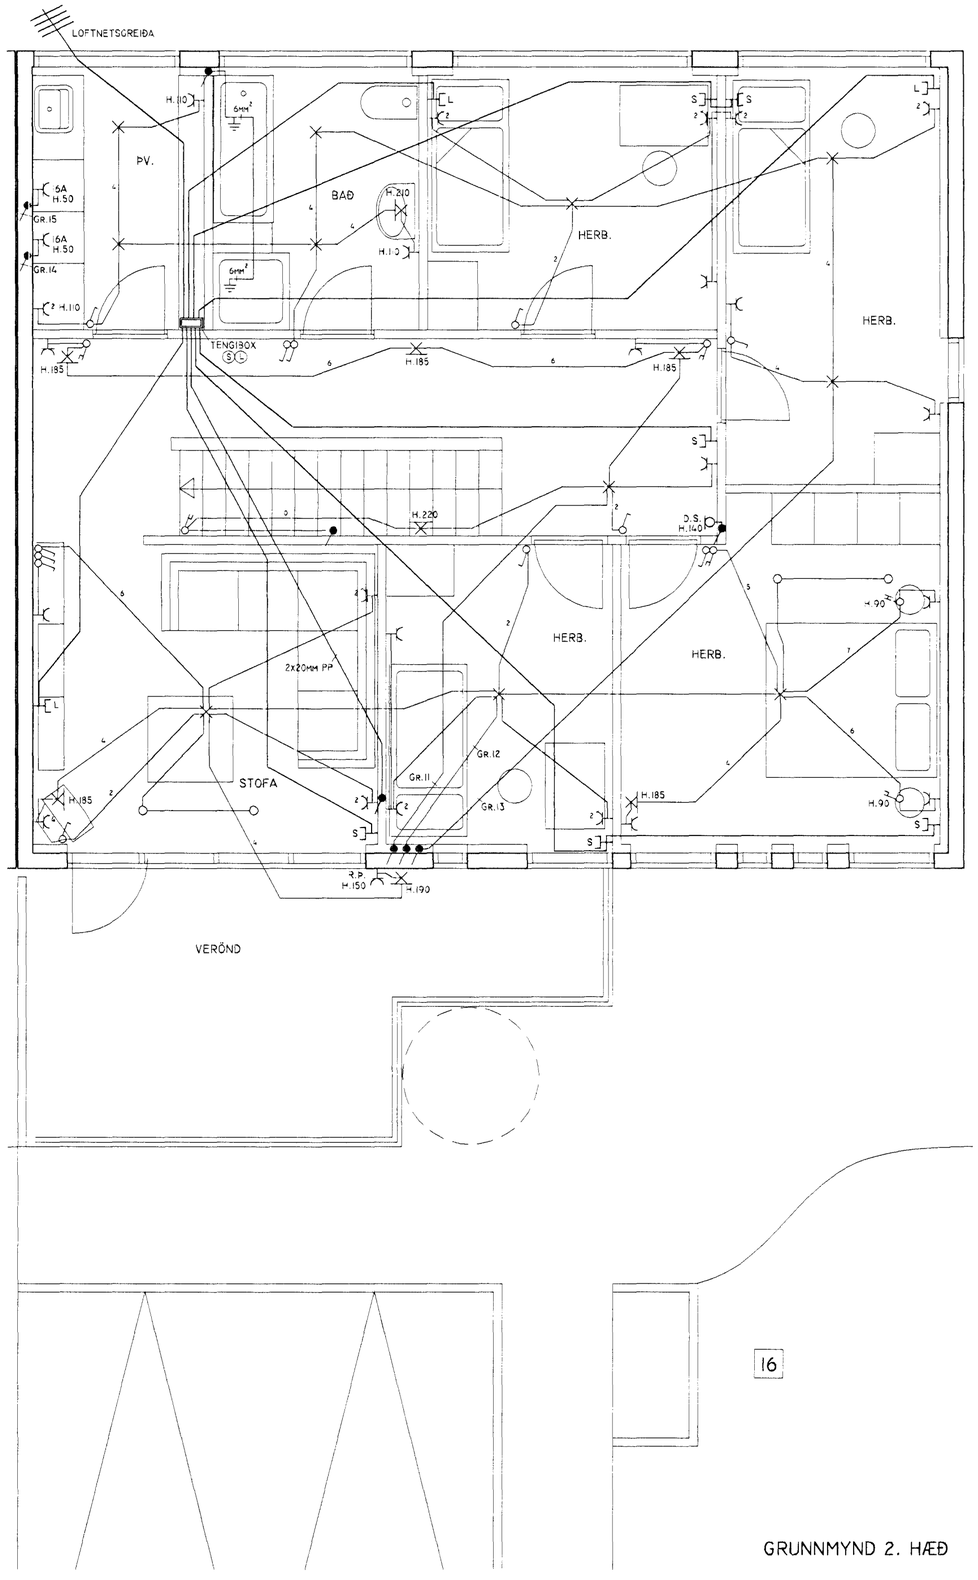

GRUNNMYND 2. HÆÐ

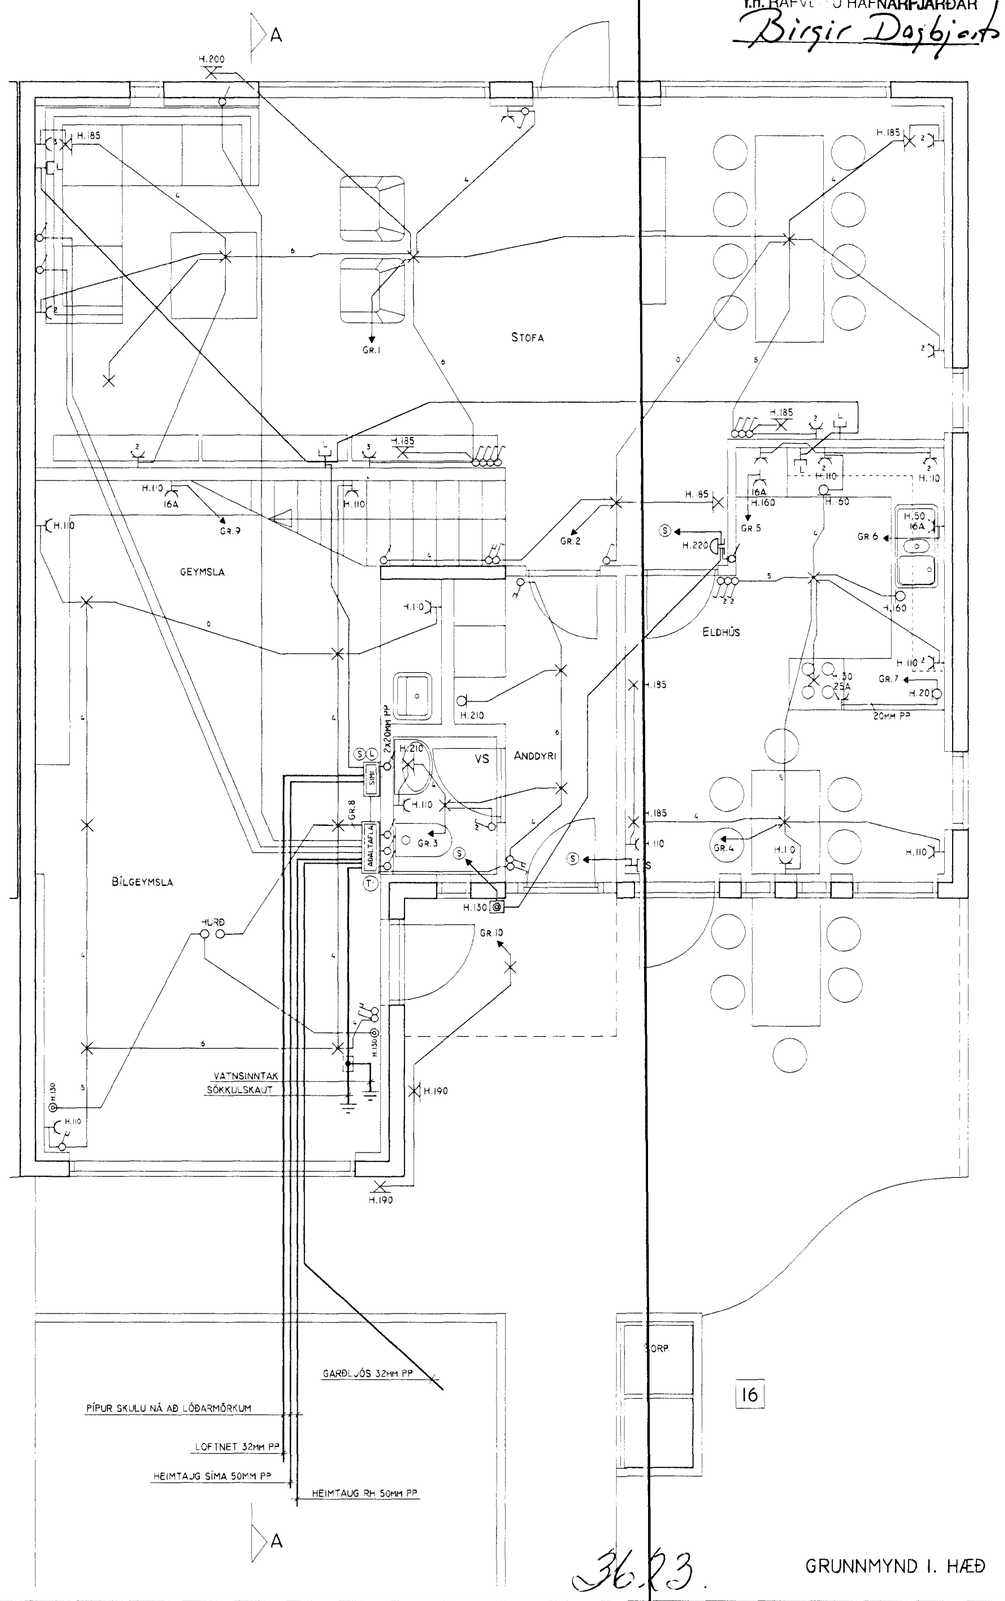

GRUNNMYND 1. HÆÐ

36.23.

HELGI KR. EIRÍKSSON RAFLAGNAHÖNNUN		DAGS.	08.11.1999	SÍÐA NR.	1 AF 2		
Helgi Kr. Eiríksson		TEIKN. NR.	AR-01	TÖLVUHEITI	GRLOU10-16	HANNAÐ	HKE
SKIPHOLT 37, 108 REYKJAVÍK S:568-8388		VERKHLUTI	GRUNNMYND 1. OG 2. HÆÐ	BREYTING A		TEIKNAÐ	PHS
E-MAIL: TEIKN@LUMEX.IS		MKV.	1:50	BREYTING B		YFIRFARIÐ	HKE

VERKEFNI: LÓUÁS 16, HAFNARFIRÐI
RAFLÖGN: RAFLÖGN