


Samþykkt þann

0 1 NOV. 1999

Byggingafræðingur / Hafnarfirði
Fh. Kristján Þórásson

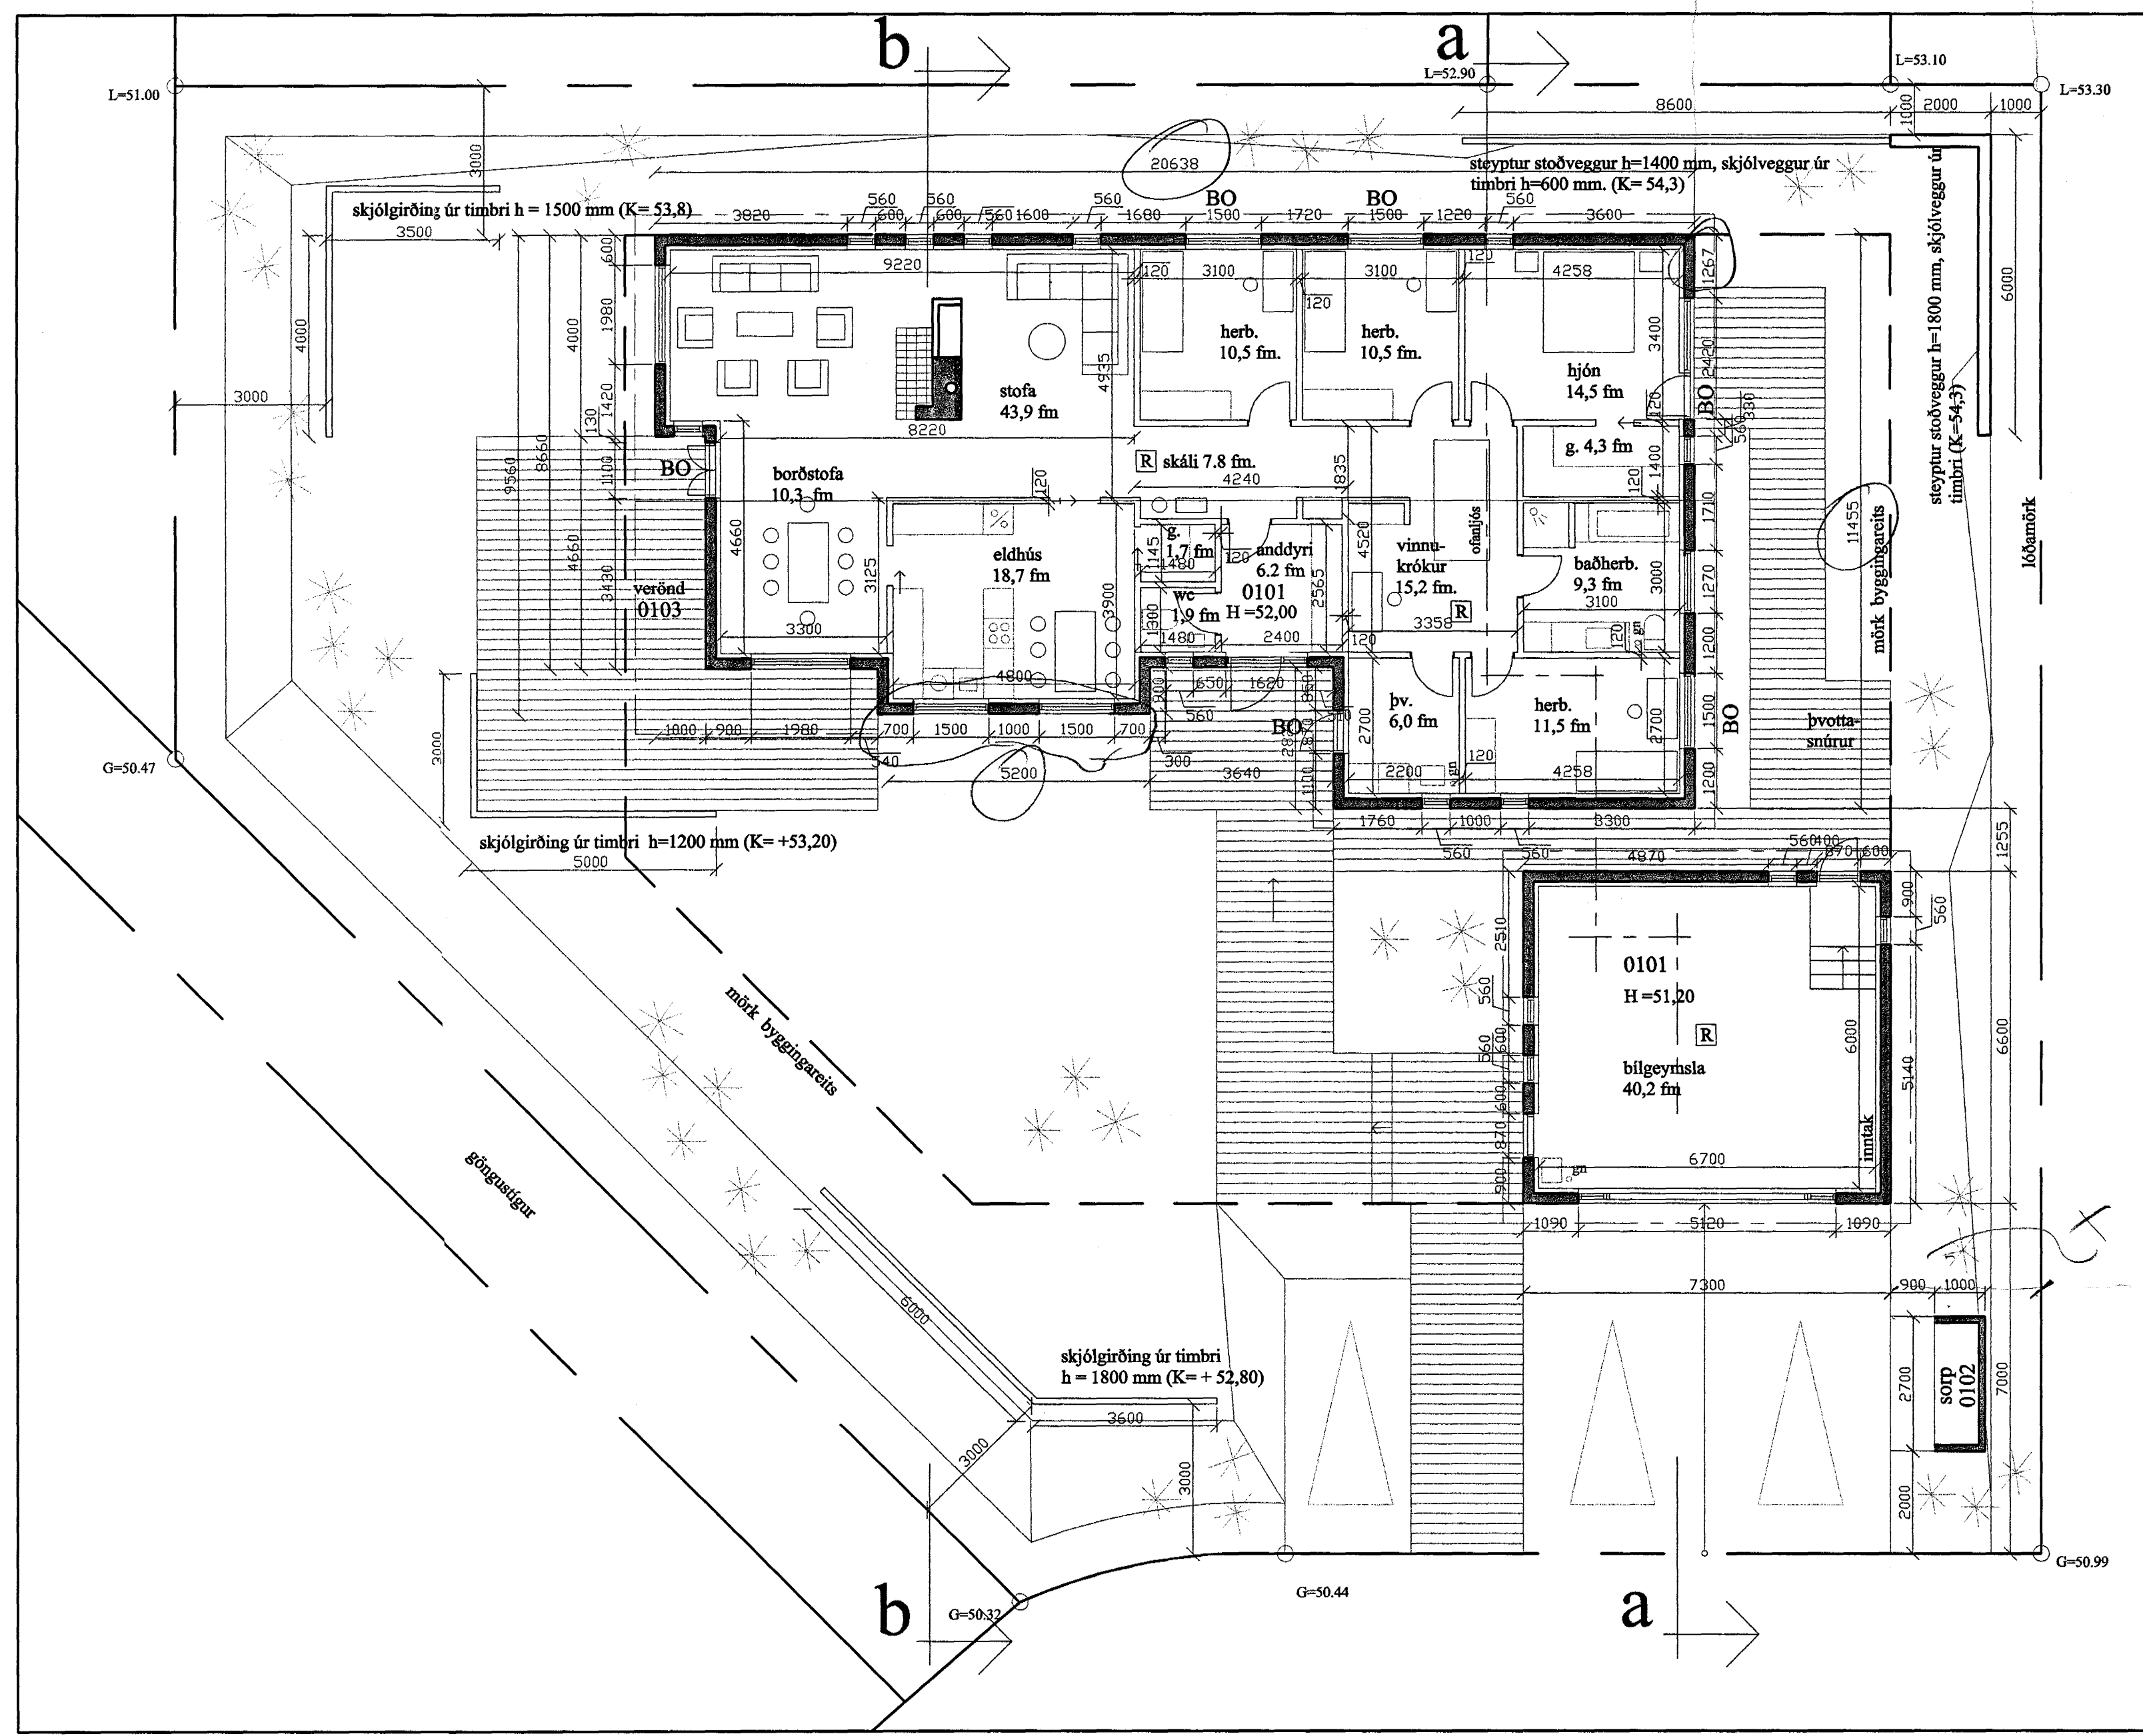

ATTI. I BID
 HAFT VAR SAMB.
 VID HÖNNUN

borealis arkitektar ehf.

gunnhildur gunnarsdóttir arkitekt fai
kt. 260563-5219

strandgötu 26-28
220 hafnarfjörður
sími 555 2850 fax 555 2858
borealis@centrum.is

verkheiti	verknúmer
Lóuás 17, Hafnarfirði	99-602

heiti teikningar	númer
grunnmynd	A102

dags.	teiknað af:	melikvörð
5. okt. 1999	gg	1:100
skrðarheiti	samþykkt af:	

lou17_bnefnd

grunnmynd, 1:100