



útlit til vesturs

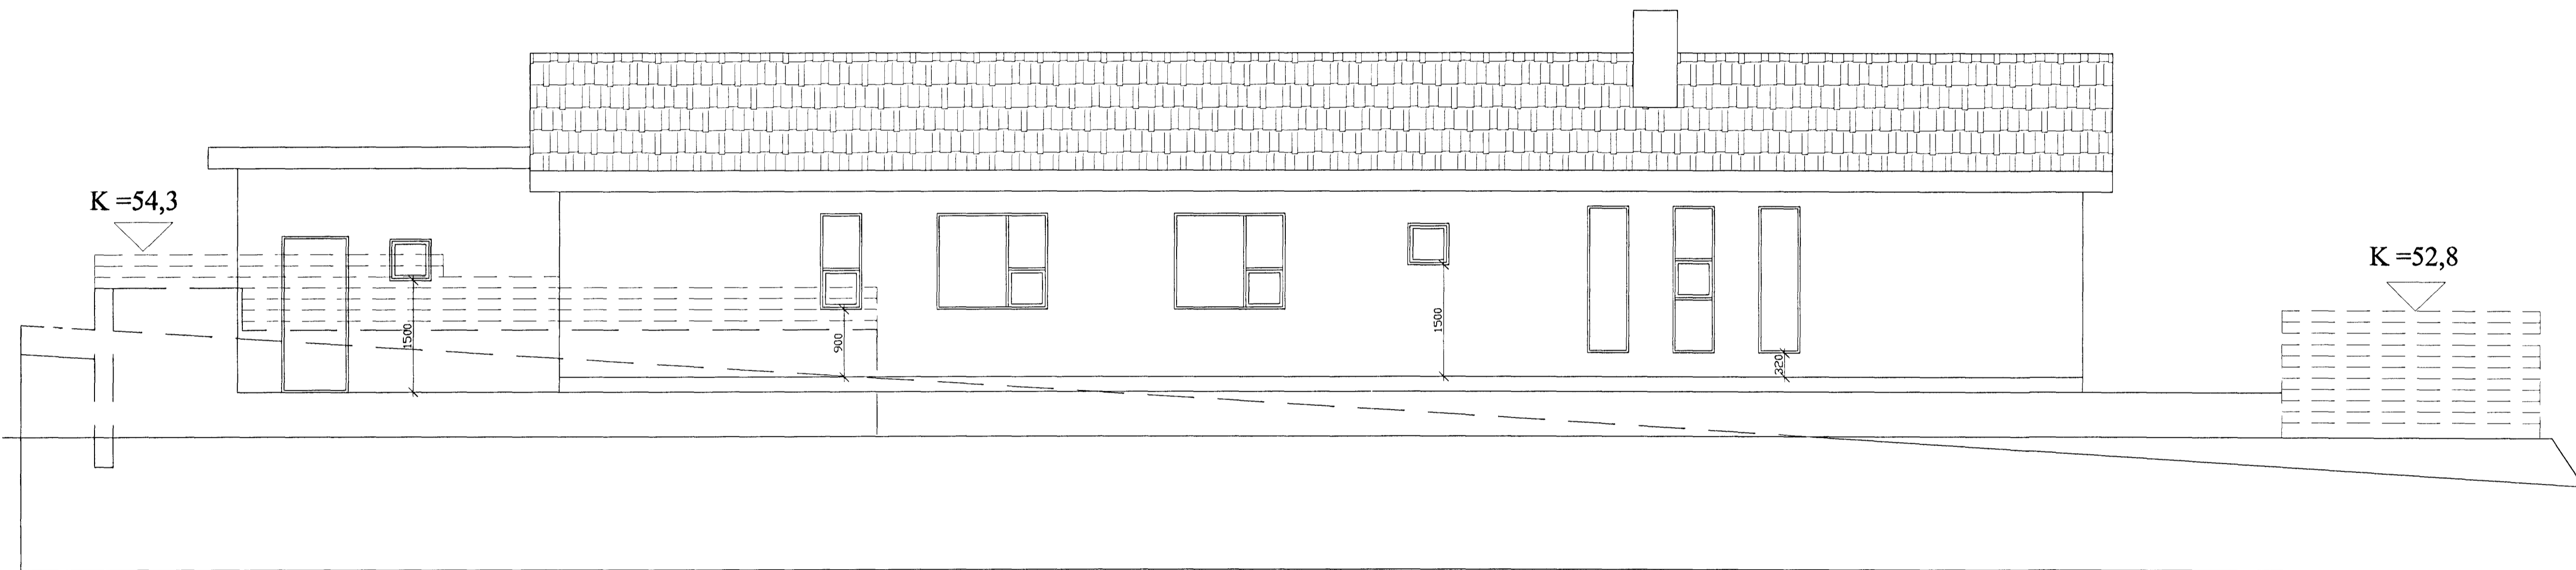


útlit til norðurs

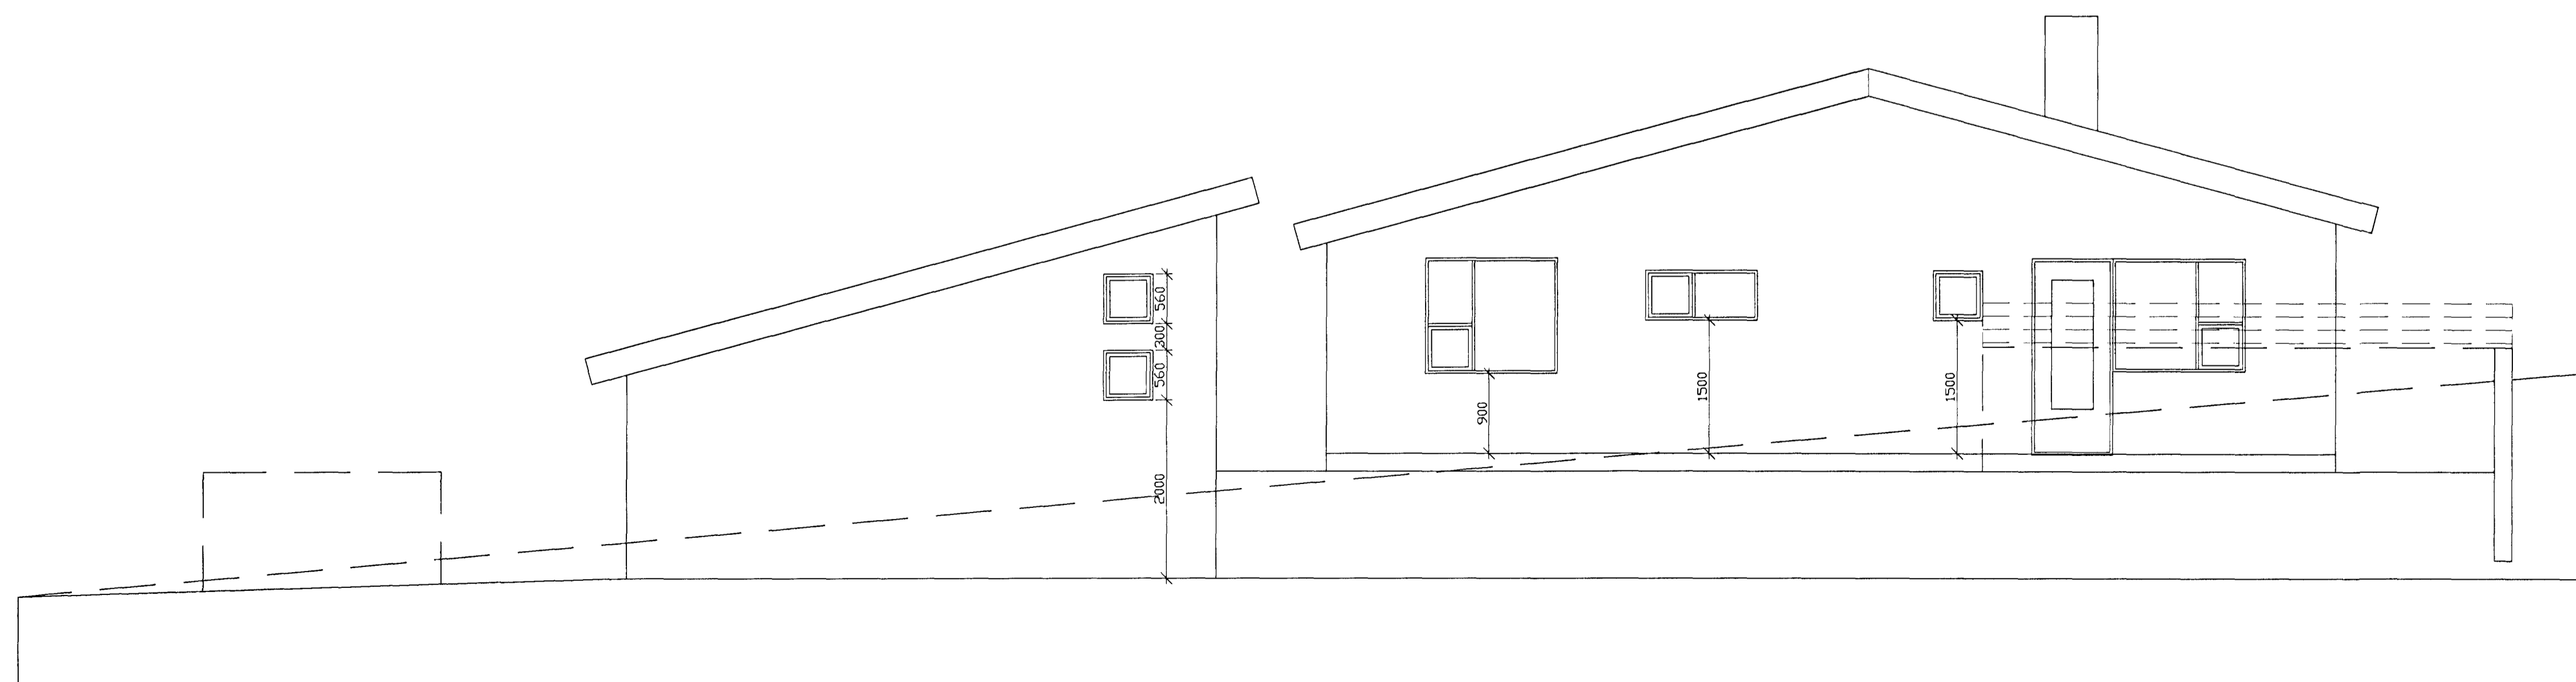

útlit til austurs

Hækkun gólfkóta:  
 íbúð í 52,60  
 bílgeymsla í 51,40  
 17. maí 2000.

22 MAÍ 2000  
 Sigrúnardóttir Halldórsdóttir

 <b>borealis</b> <small>ARKITENTAR</small>		strandgötu 28-28, 220 hafnarfjörður sími 555 2850, fax 555 2858 borealis@centur.is
verðislið	Lóuás 17, Hafnarfjörði	
verðisliðnúmer	99-602	
heiti tekiþings	númer	
útlit	A-203	
dagur	táknað af	yfirlið
27.03.2000	gg/th	1:50
áskorandi	Sigrúnardóttir Halldórsdóttir Lóuás-17-vark	