

LÓUÁS 18 OG 20
GRUNNMYND
LAGNA Í JÖRD
MKV. 1:50


TÁKN:

- SKÓLPLAGNIR
- PAKKADAR REGNVATNSLAGNIR
- - - HÁLFPÁKKADAR REGNVATNS/JARÐV. LAGNIR (MOL. I)

TILVÍSANIR:

SJÁ ALMENNAR SKÝRINGAR Á TEIKNINGU NR. 700.
SJÁ GRUNNMYND LAGNA Í JÖRD FYRIR LÓUÁS 22 OG 24 Á TEIKNINGU NR. 702.
SJÁ FALLSTAMMA FRÁRENNISLAGNA Á TEIKNINGU NR. 703.

ATH. TEIKNING ÞESSI MIDAR VIÐ ÞAD AD SALERNI SÉU MEÐ STÚTA Í GÓLF OG AD ÞJARLÆGD FRÁ ADLIGGIANDI VEGG AD MIDJU STÚTS SÉ 17 CM.

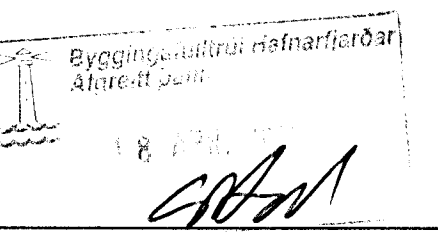

Br. nr.	Dags.	Af.	Breyting
1	10.05.00	DF	LÖGNUM Í HÓSI 20 BREYTT
2			
3			
4			

**TEIKNISTOFAN
TORGIÐ**
RÁÐGJÖF - HÖNNUN - EFTIRLIT

ARMÓLI 36, 108 REYKJAVÍK, Sími 568-8866, FAX 568-8878
Þorsteinn Friðbjörnsson, Magnús Þ. Guðmundsson,
bygginguáttæknir, innviðsáskrifari.
Kt. 211055-5299 Kt. 240654-5559

**LÓUÁS 18 OG 20
HAFNARFJÖRÐUR**

Teikningarheiti: GRUNNMYND LAGNA Í JÖRD

Dags. 21.09.1999 Kvarn. 1:50

Hönn. DF Teikn. VÖJ Samþ.

Veknr. 99-822 Teikn. nr. 701 Breytir. A