


LÓUÁS NR 19 HAFNARFIRÐI GRUNNMYND M. 1:100

Samþykkt þann  
19 OKT. 1999  
Byggingafulltrúinn í Hafnarfirði  
Erlendur Hjálmarsson

BLAD NR 2

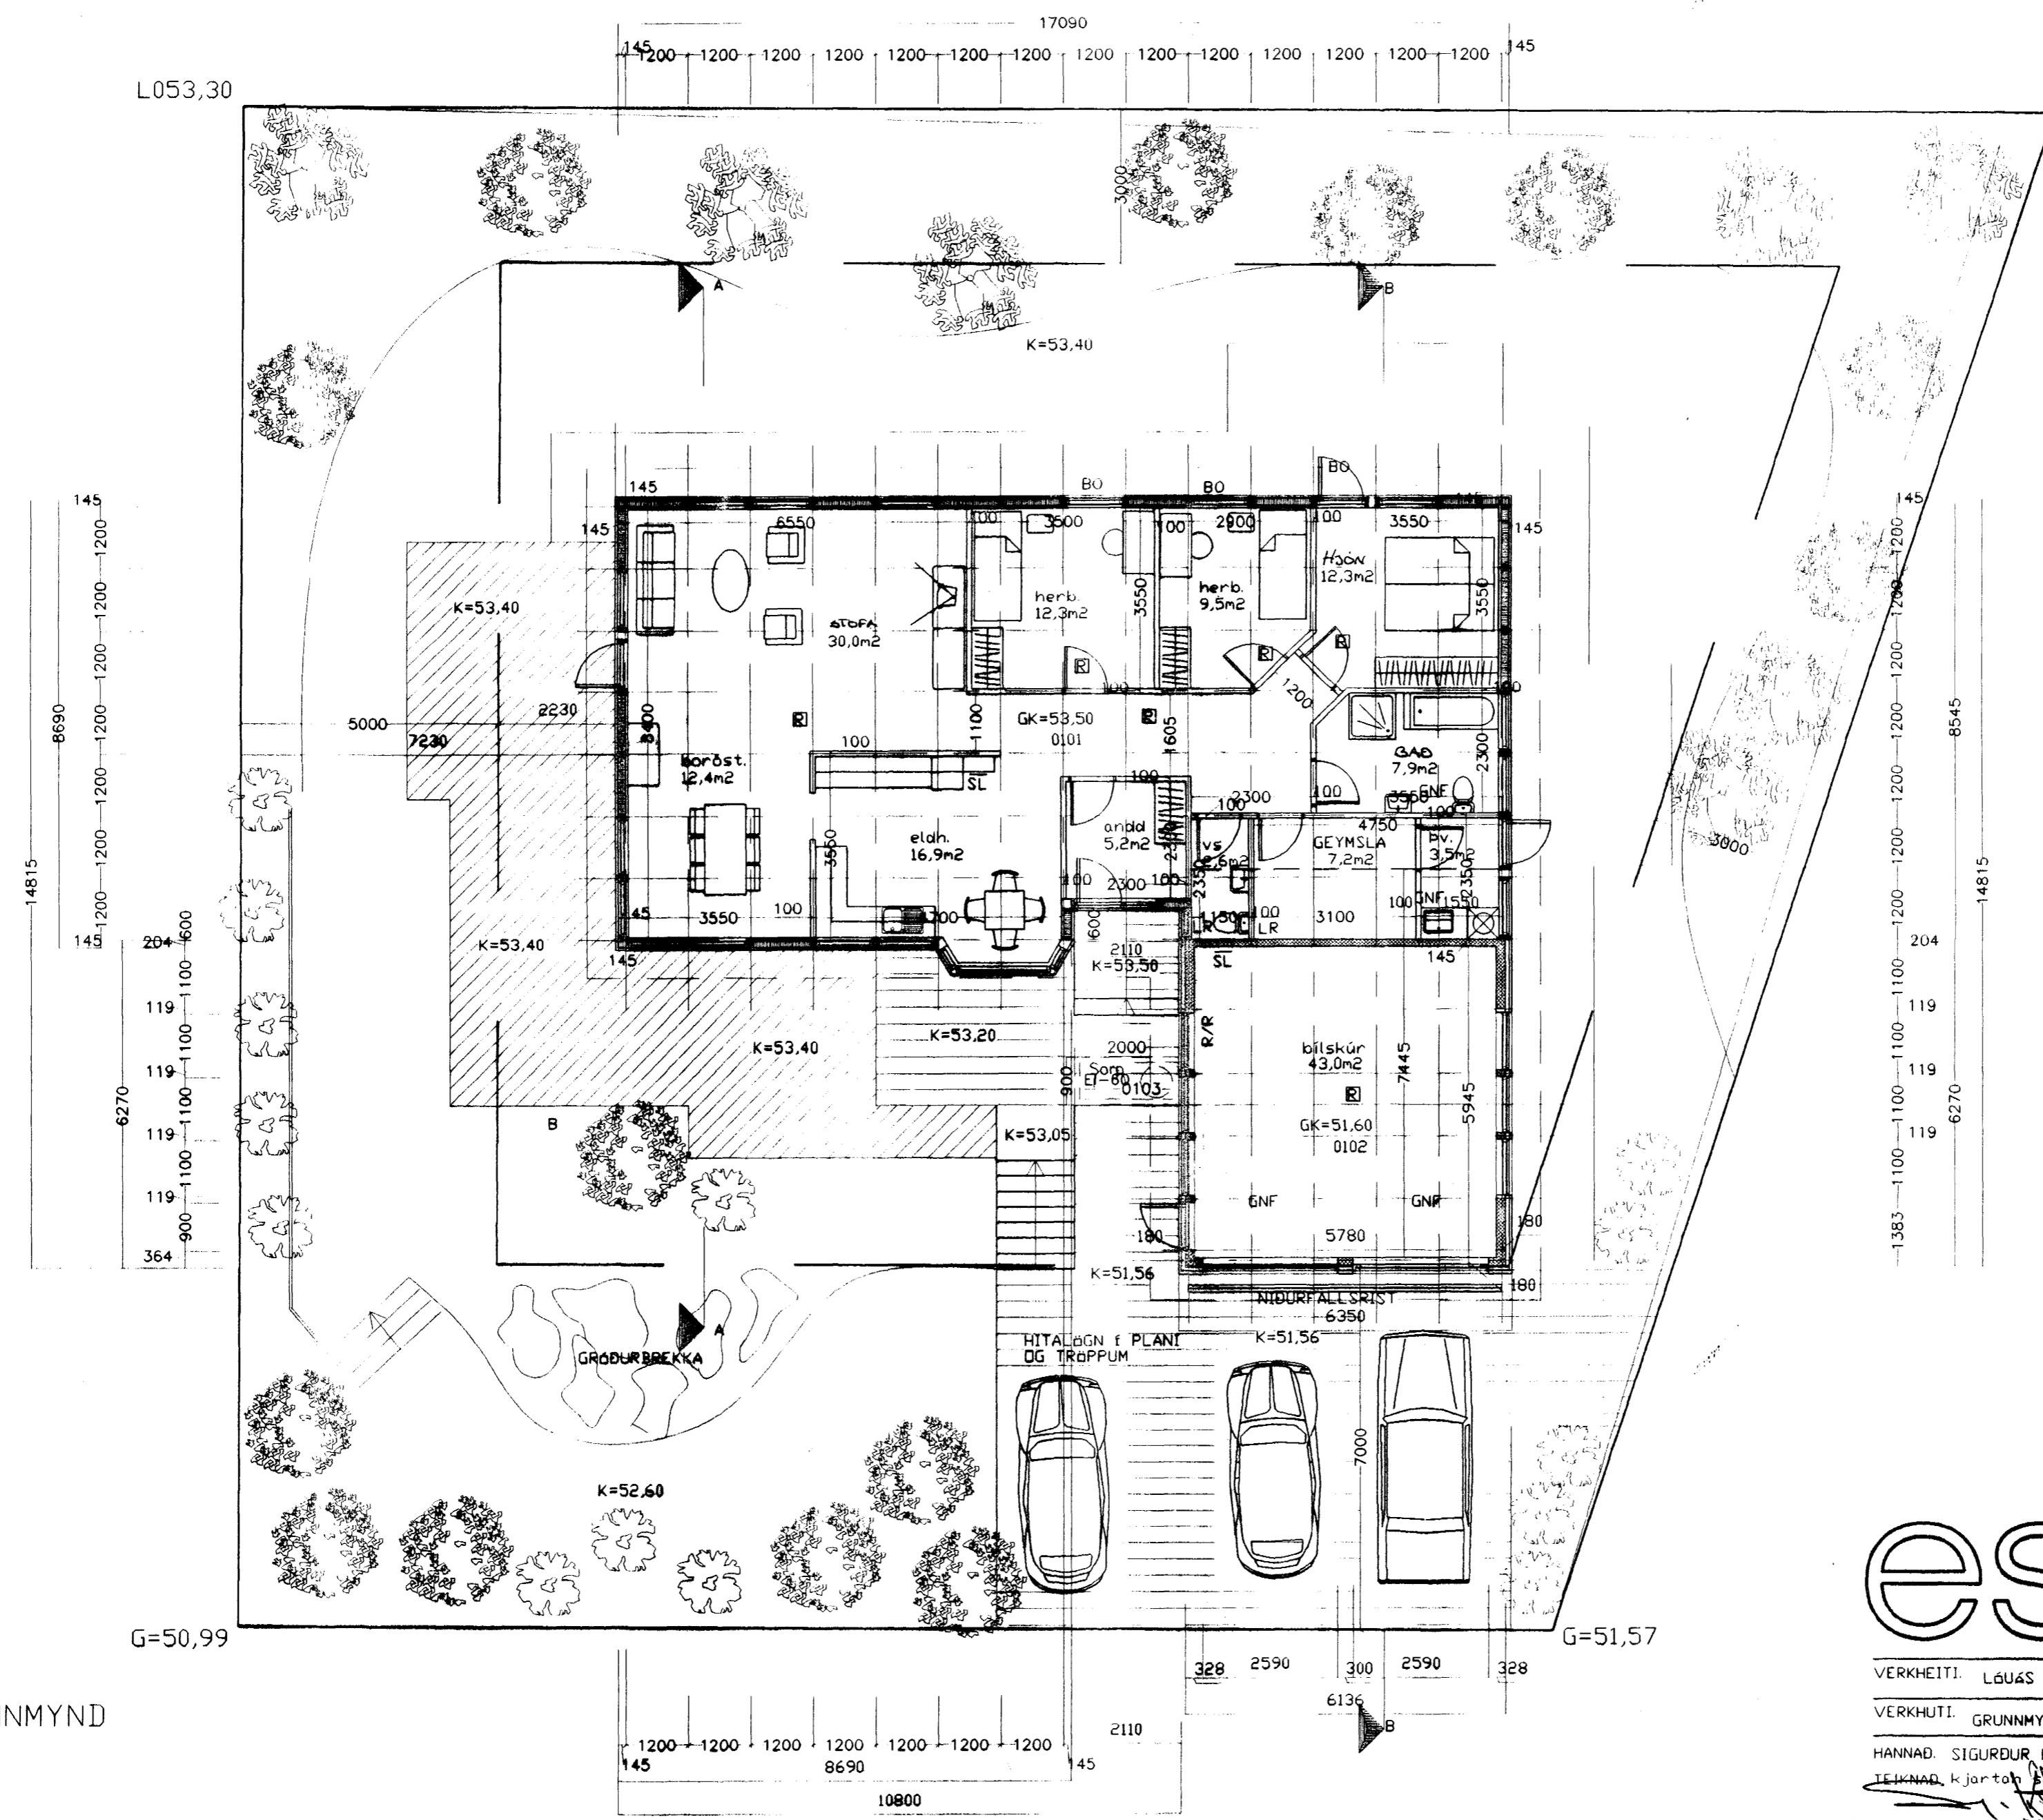

27  
BREYTT, SEPT 1999:  
BÍLSKÚR VERÐUR EINANGRADUR AÐ UTAN  
SÍÐAN KLÆDDUR EINS OG AÐUR.  
GLUGGAR Á BÍLSKÚR FÆKKAR UM 2  
BÍLSKÚRSHURÐIR MINNKA ÚR 2700MM Í 2590MM  
BÍLSKÚR STÆKKAR UM 1500MM INN UNDIR  
EÐBARHOSIÐ SJA SNÍÐ B-B.

SL = SLÖKKVIÐÆKI  
BO = BJÖRGUNAROP  
REYKSKYNJARI  
GNF = GÖLFNIBURFALL

**es** TEIKNISTOFAN SUÐURLANDSBRAUT 48  
S: 588-7344 FAX: 588-7343

VERKHEITI: LÓUÁS NR 19 HAFNARFIRÐI	Mkv. 1:100
VERKHUTI: GRUNNMYND	DAGS. 14.07 1999
HANNAÐ: SIGURÐUR KJARTANSSON kt 090246-2839	BLAD NR 2 AF 4
TEIKNAD: Kjartan Sigurðsson kt. 121066-5809	BREYTT. 27.09 1999

GRUNNMYND