


Samþykkt þann
 19 OKT. 1999
 Byggingafulltrúinn í Hafnarfirði
 Eriundur Hjálmarsson

BLAÐ NR 3

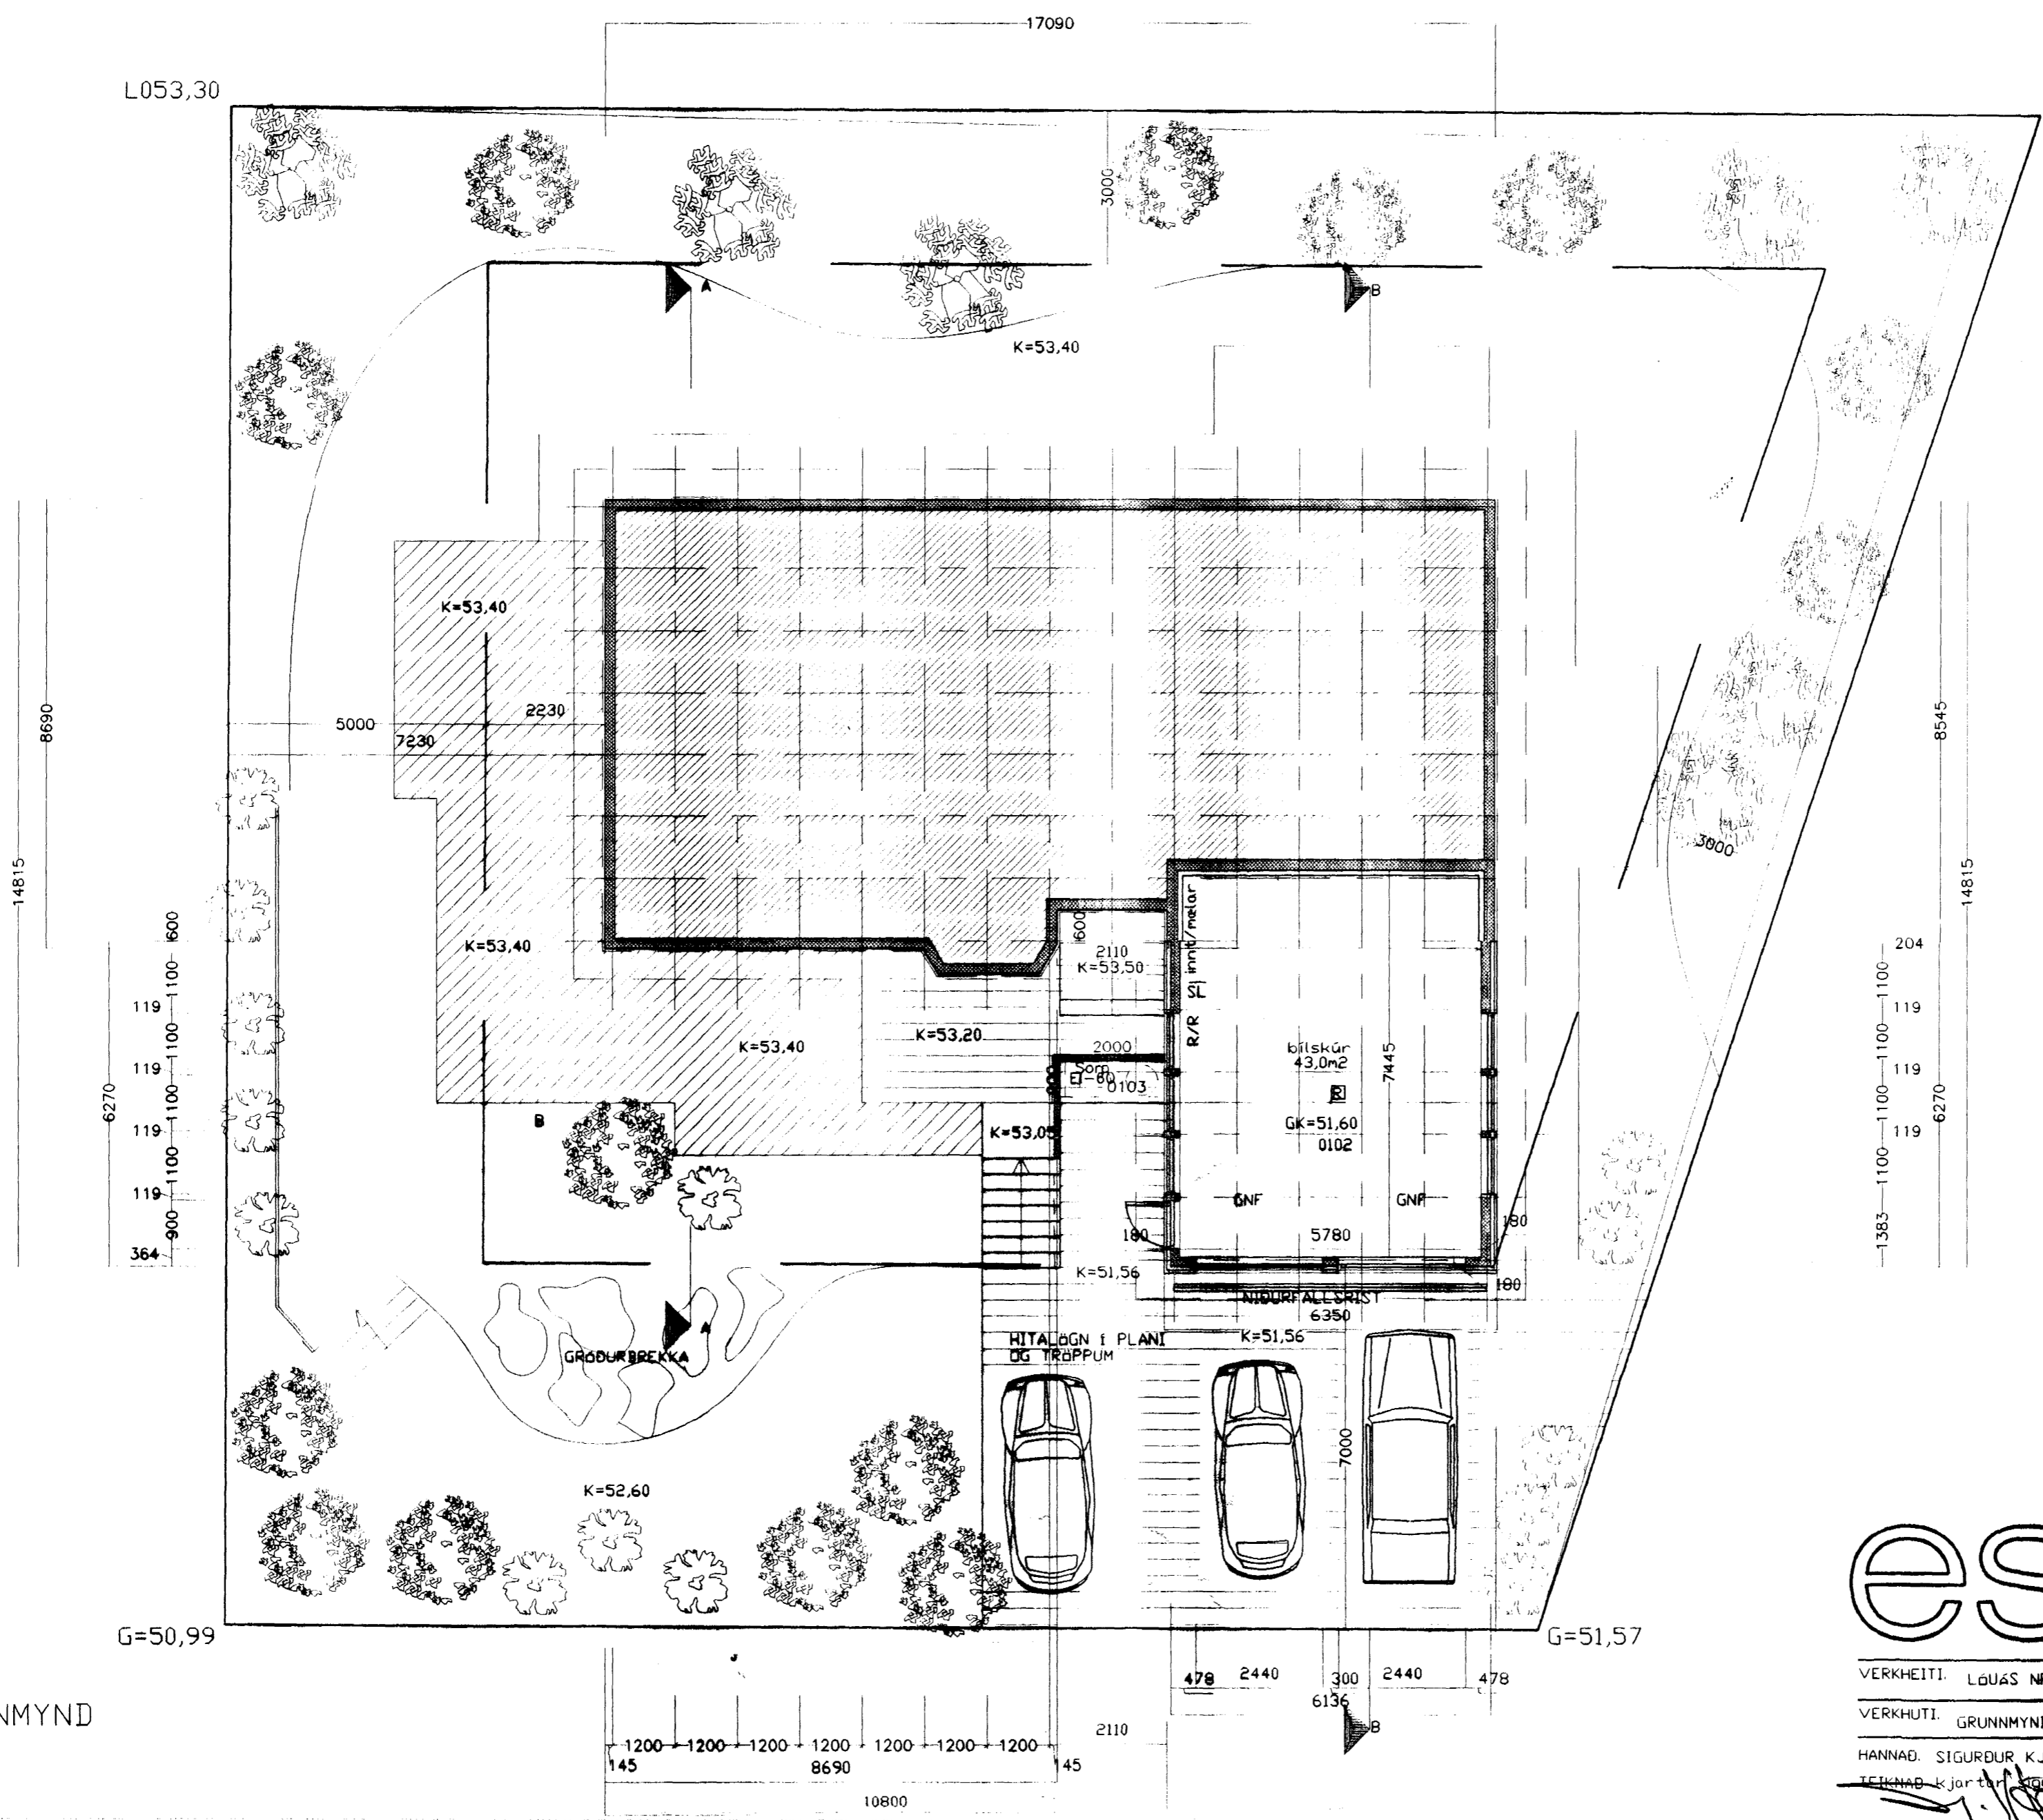

27.
 BREYTT (SEPT 1999):
 BÍLSKÚR VERÐUR EINANGRÆÐUR AÐ UTAN
 SÍÐAN KLÆDDUR EINS OG AÐUR.
 GLUGGAR & BÍLSKÚR FÆKKAR UM 2
 BÍLSKÚRSHURÐIR MINNKA UR 2700MM Í 2440MM
 BÍLSKÚR STÆKKAR UM 1500MM INN UNDIR
 FÖÐARHOSIÐ SJA SNÍÐ B-B.

SL = SLÖKKVIÐÆKI
 BO = BJÖRGUNAROP
 R = REYKSKYNJARI
 GNF = GÖLFNÍÐURFALL

es TEIKNISTOFAN SUDURLANDSBRAUT 48
 S: 588-7344 FAX: 588-7343

VERKHEITI. LÓUÁS NR 19 HAFNARFIRÐI	Mkv. 1:100
VERKHUTI. GRUNNMYND BÍLSKÜR	DAGS. 14.07 1999
HANNAÐ. SIGURDUR KJARTANSSON kt 090246-2839	BLAÐ NR 3 AF 4

GRUNNMYND