


LÓUÁS NR 19 HAFNARFIRÐI GRUNNMYND BÍLSKÜR M. 1:100
V/ELDVARNA

Samþykkt þann
19 OKT. 1999
Byggingafulltrúinn í Hafnarfirði
Erlendur Hjálmarsson

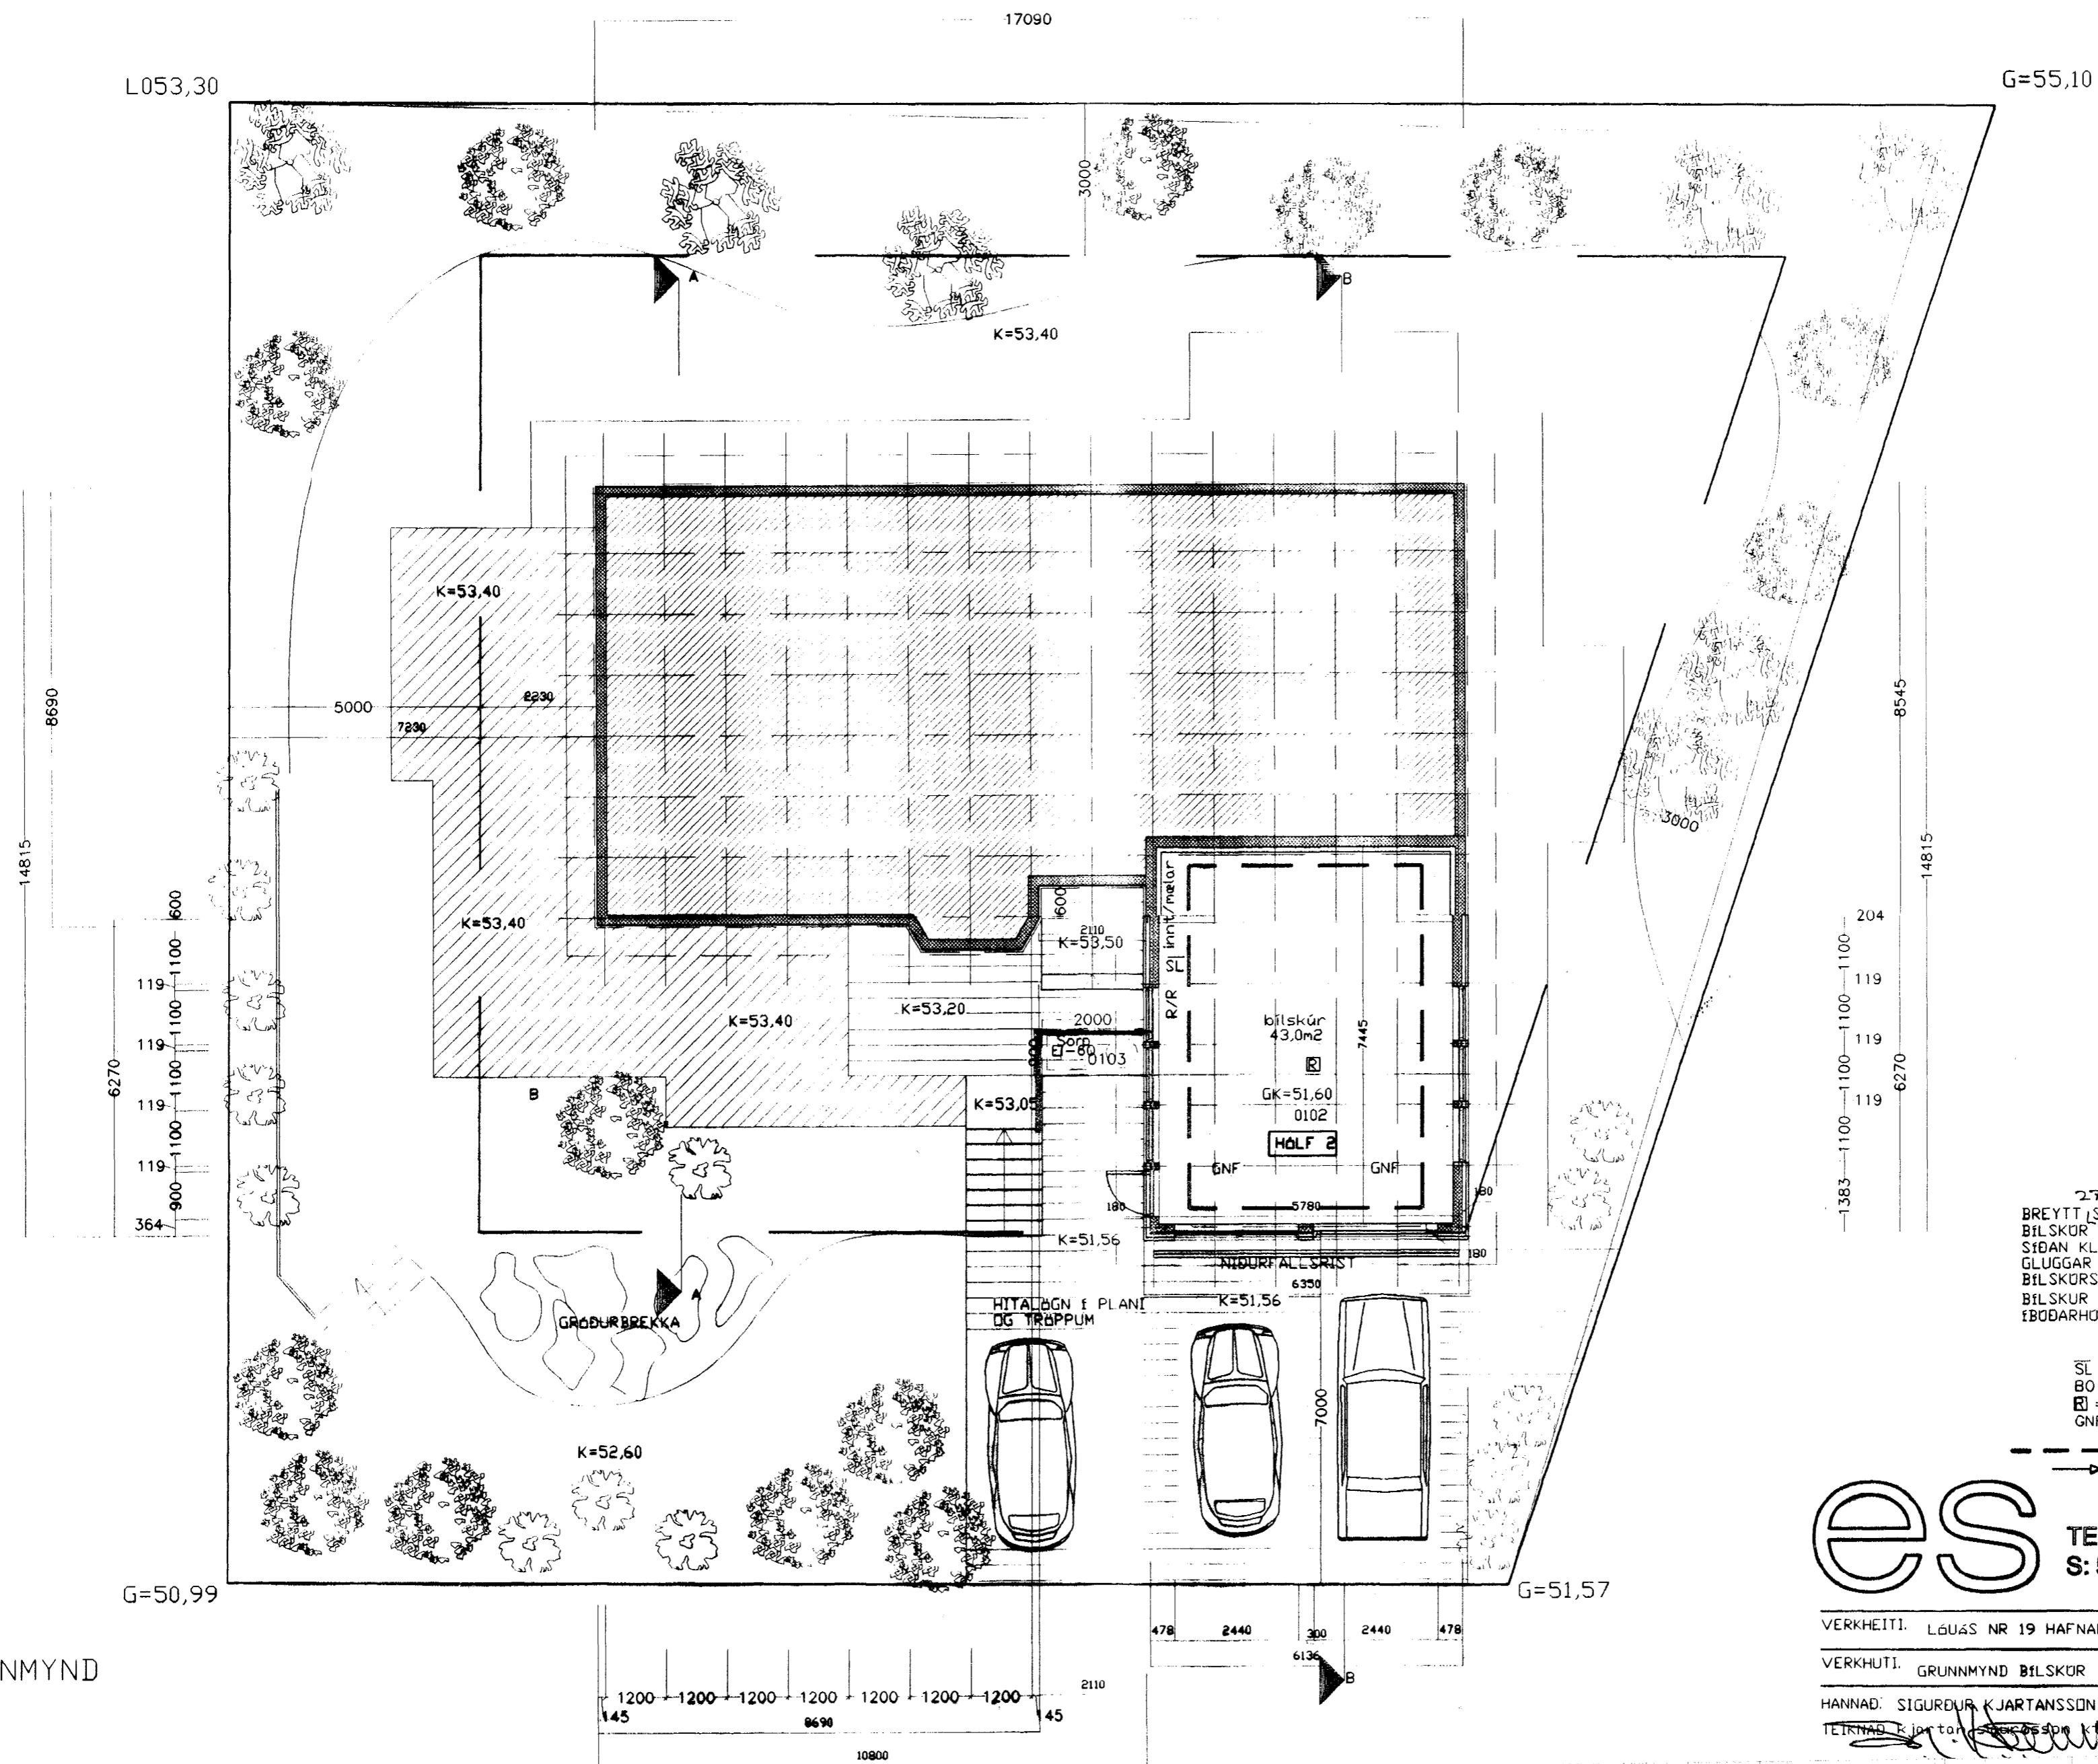

2.7.
BREYTT (SEPT 1999).
BÍLSKÜR VERÐUR EINANGRÁÐUR AD UTAN
SÍÐAN KLÆDDUR EINS OG ÁÐUR.
GLUGGAR Á BÍLSKÜR FÉKKAR UM 2.
BÍLSKÜRSHURÐIR MINNKA OR 2700MM Í 2440MM
BÍLSKÜR STÆKKAR UM 1500MM INN UNDIR
FÖÐARHÖSID SJA SNÍÐ B-B.

- SL = SLÖKKVITÆKI
- BO = BJÖRGUNARÖP
- RE = REYKSKYNJARI
- GNF = GÖLFNIDURFALL
- BR = BRUNAHÖLF
- RY = RÝMINGALEIÐ

es TEIKNISTOFAN SUDURLANDSBRAUT 48
S: 588-7344 FAX: 588-7343

VERKHEITI:	LÓUÁS NR 19 HAFNARFIRÐI	Mkv.	1:100
VERKHUTI:	GRUNNMYND BÍLSKÜR	DAGS.	14.07 1999
HANNAD:	SIGURDUR KJARTANSSON kt 090246-2839	BLAD NR	AF

GRUNNMYND