




SNID A-A

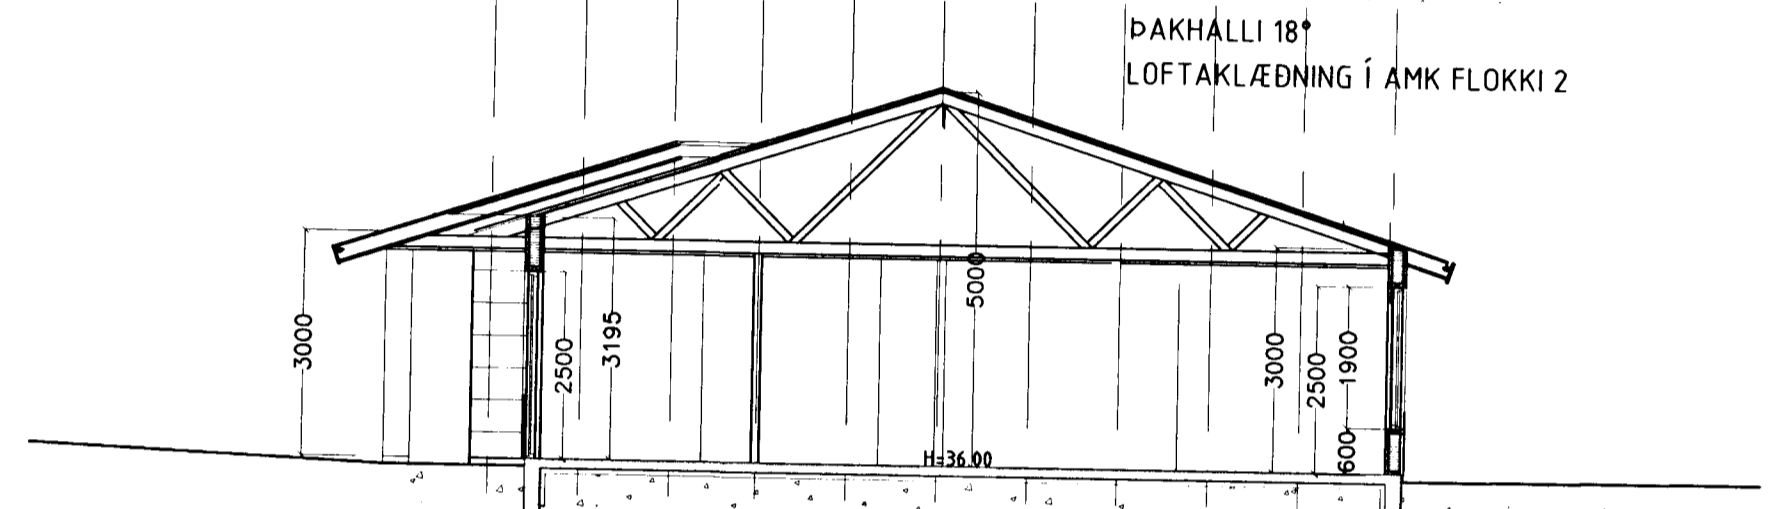

SNID D-D

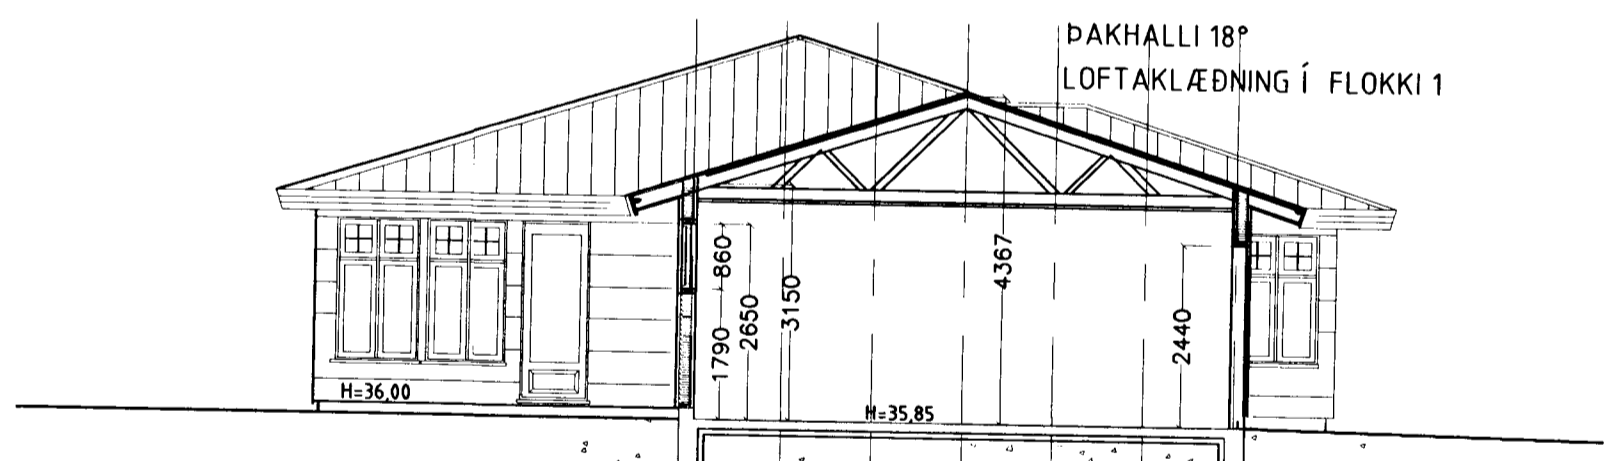

SNID 3-B

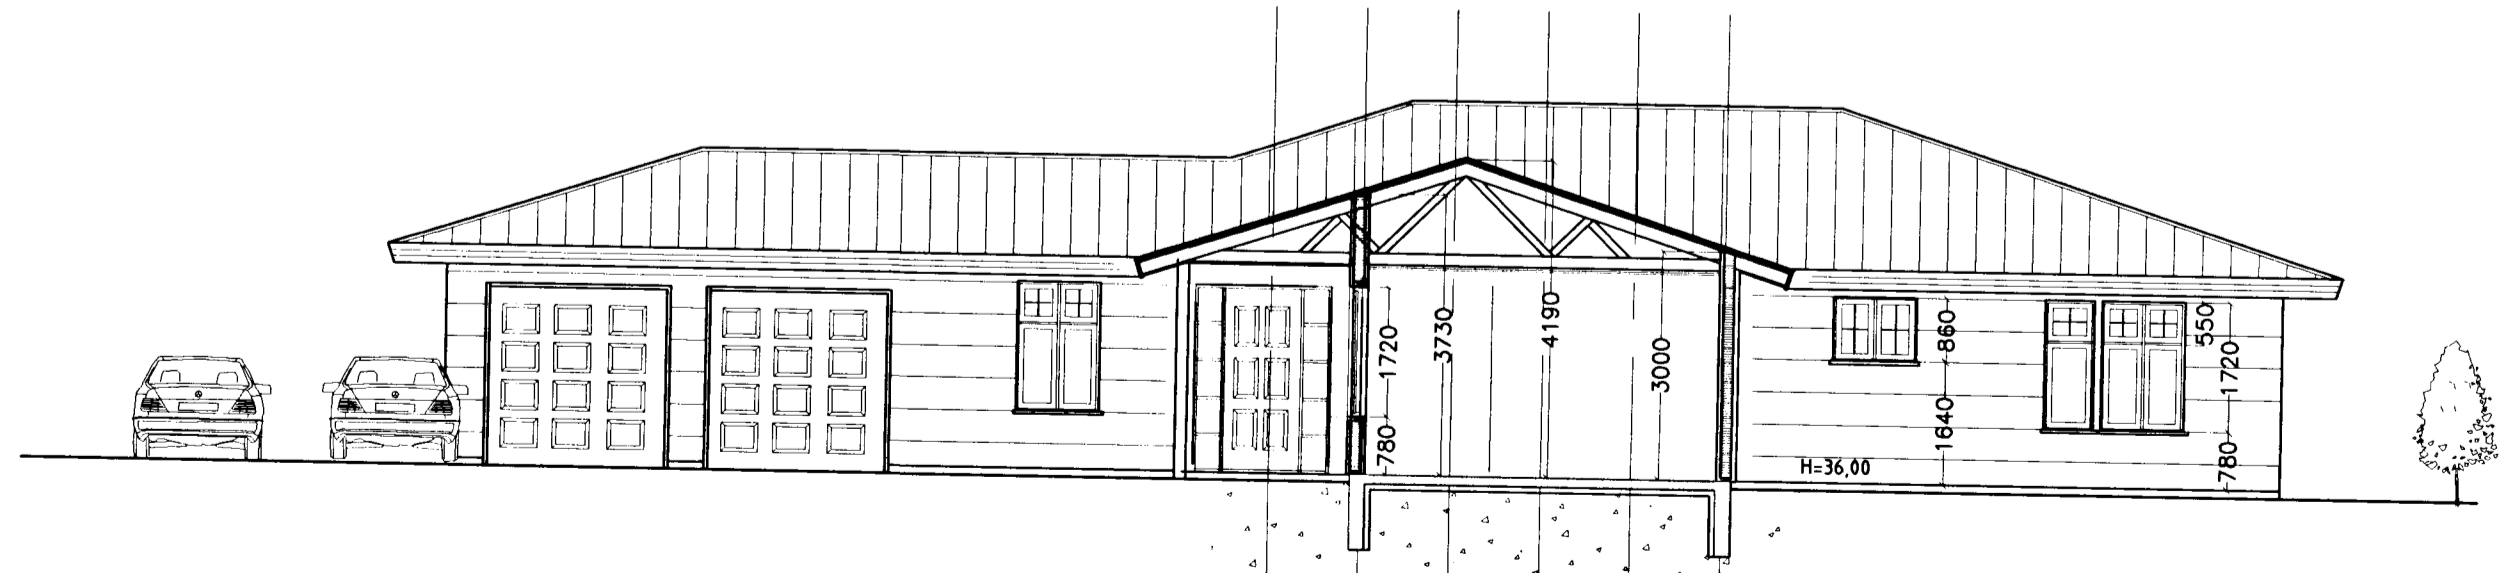


SNID C-C

BYGGINGARLÝSING :
 HÚSIÐ ÁSAMT BÍLSKÚR BYGGIST ÚR TIMBRI FRÁ S.G HÚS SELFOSI.
 ÚTVEGGJAEININGAR KLÆÐAST UTAN MEÐ STENI- FORMACAKLÆÐNING
 ÚTVEGGIR EINANGRAST MEÐ 150MM STEINULL.
 TVÖFALT K-GLER (EINANGRUNARGLER) VERÐUR Í GLUGGUM.
 ÚTVEGGIR, VEGIÐ MEÐALTAL (VEGGFLETIR, GLUGGAR OG HURÐIR)
 KÓLNUNARTALA AÐ HÁMARKI 0,85 W/M2 C.
 ÐAKIÐ ER KRAFTSPERRUÐAK SEM KLÆÐIST MEÐ BÁRUJÁRNI EÐA SAMB.
 OG EINANGRAST MEÐ 200MM ÐAKULL.
 KÓLNUNARTALA AÐ HÁMARKI 0,20 W/M2 C.
 BOTNPLATAN EINANGRAST UNDIR PLÖTU OG NIÐUR MEÐ SÖKKLI MEÐ
 75MM PLAST EÐA STEINULL, KÓLNUNARTALA AÐ HÁMARKI 0,30 W/M2 C.
 VATNS-HITA OG FRÁRENSLILAGNIR VERÐA INNÍ VEGGJUM.
 HURÐARGÖT AÐ INNAN VERÐI AMK. 88CM OG AÐALHURÐ VERÐI AMK. 98CM
 BÍLSKÚR VERÐI EI-60. SORPGEYMSLA VERÐI EI-60
 FRÁ LOKUÐU RÝMUM KOMI LOFTRÆSTING.
 LÚGA UPP Í ÐAKRÝMI VERÐUR Í ÞVOTTAHÚSI
 ALLT LAGNAEFNI SKAL VERA VOTTAD
 FRAM KEMUR Á TEIKNINGU HVAR REYKSKYNJARI, ÞJÖRGUNAROP, SLÖKKVITÆKI OG GÓLFNIÐURFÖLL
 VEGGUR Á MILLI ÍBÚÐA OG BÍLSK. ER 45x95mm GRIND EINANGRAST MEÐ 100mm ÞILULL OG KLÆÐIST
 MEÐ EINFALDU GÍFSI SITTHVORU MEGIN, ATH ALLT RAFMAGN VERÐUR UTANÁLIGGJANDI
 Í BÍLSKÚR OG GEYMSLU

Samþykkt þann
 12 SEPT. 2003
 Byggingafultrúinn í Hafnarfirði
 Erlendur Hjálmarsson

BLAÐ NR 1

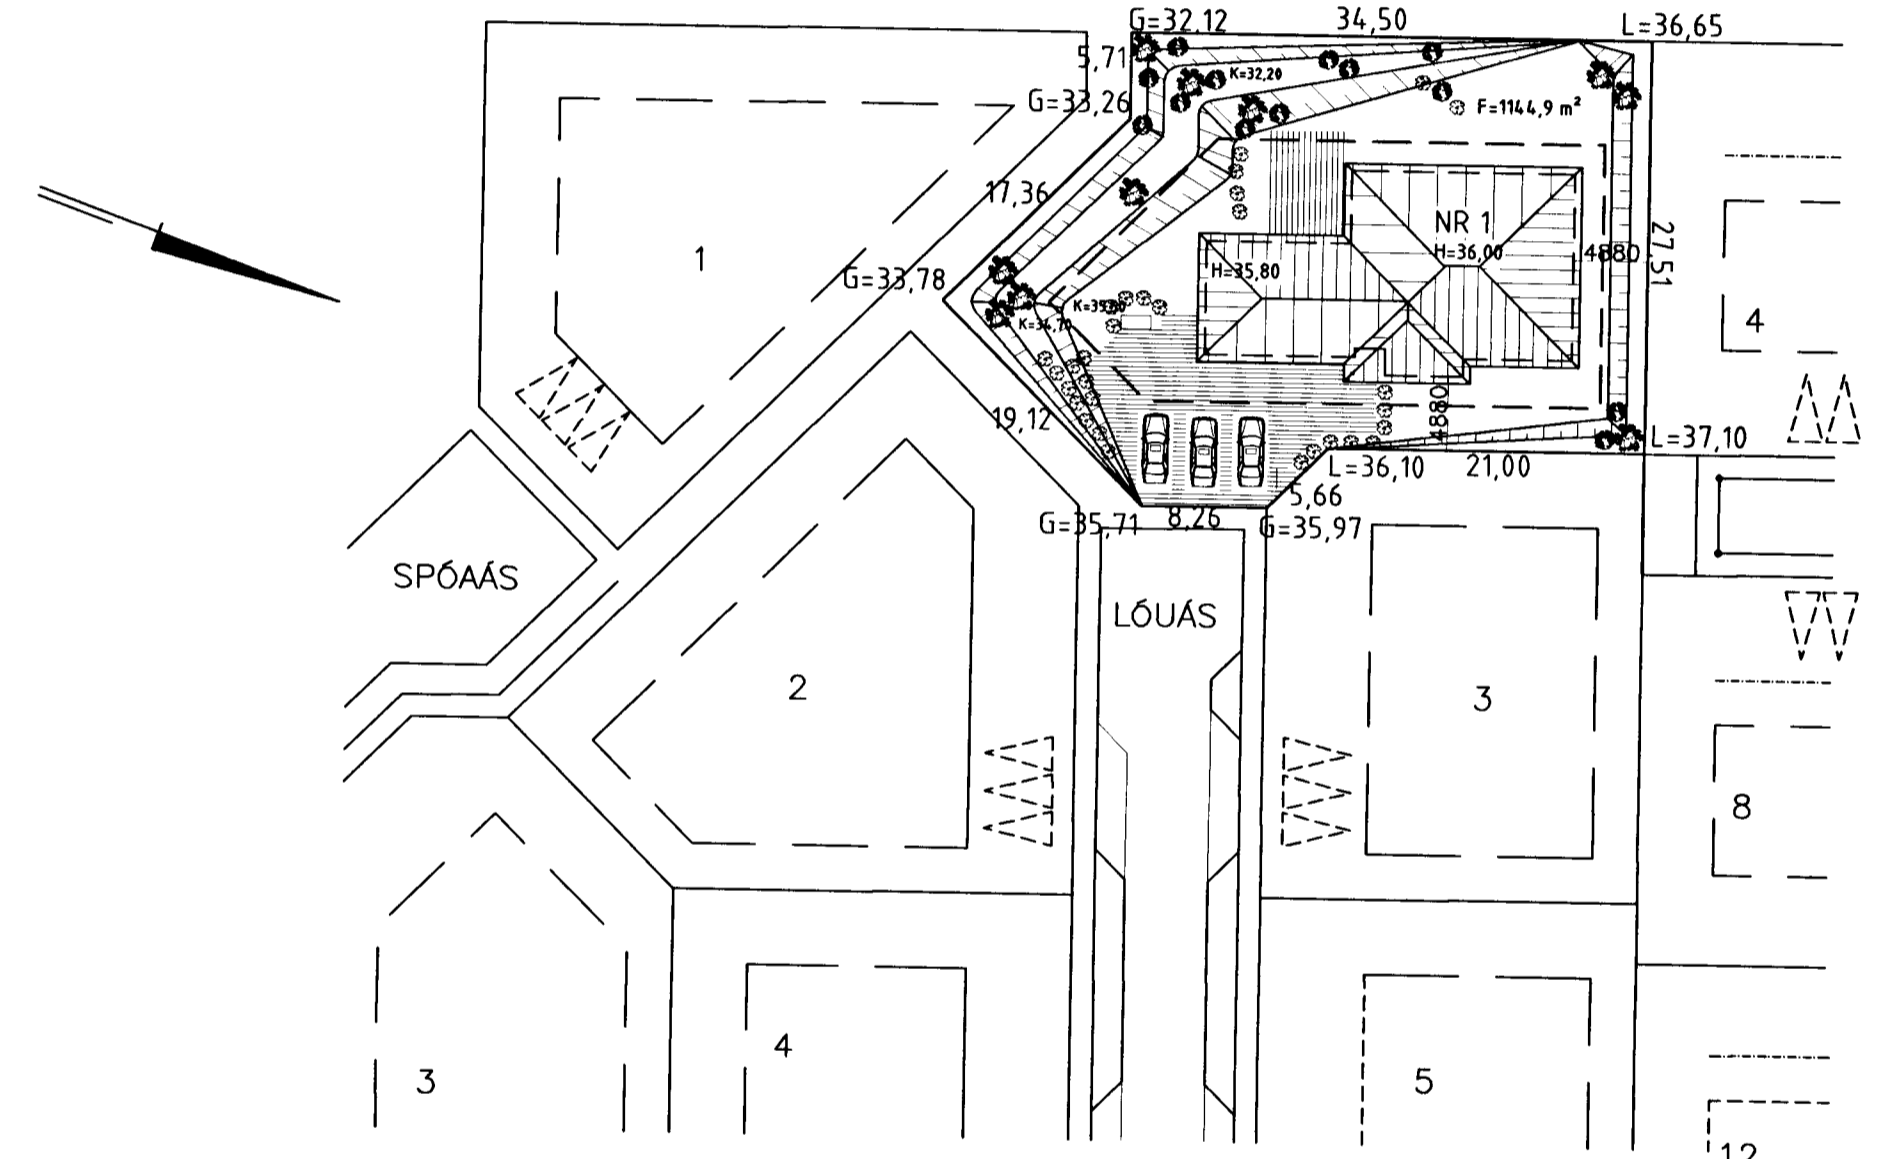

AFSTÖÐUMYND M. 1:500

breytt 25.08 2003
 Þak verður valmahak
 porþhæð húss hækkar úr 2750mm í 3000mm
 einnig hækkast allir gluggar
 og í stað timburklæðningu utanhúss
 kemur steni-formacaklæðning

es TEIKNISTOFAN SUÐURLANDSBRAUT 48
 S: 588-7344 FAX: 588-7343
 NETFANG: kastor@simnet.is

GAÐNHEPI 9 800 SELFOSI
 SIMI 482 3850 FAX 482 3851
 NETFANG: sghus@sghus.is
 VEFANG: www.sghus.is

| | | | |
|--|--------------------------------------|--------------------|-----------|
| LÓUÁS NR 1 HAFNARFIRÐI | | Kvarði 1:100/1:500 | |
| SNIÐ OG AFSTÖÐUMYND | | Blað nr | |
| Breytt 25.08 2003 | | 4 AF 4 | |
| HANNAÐ: | TEIKNAD | DAGSETNIG | VERKNÚMER |
| Sigurður Kjartansson kt 090246-2839 | Kjartan Sigurðsson kt 121066-5809 | 20.08.2002 | 3058 |
| SKRÁARNAFN | SAMPYKKT | TEIKNING NÚMER: | |
| LÓUÁS NR1 03.01 2003.dwg | | A-10 | |