

F=1144,9 m<sup>2</sup>

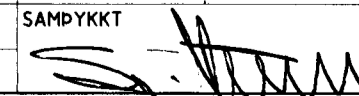
SL = Slökkvitæki  
R = Reykskynjari  
B = Björgunarpop  
GNF = Gólfniðurfall

breytt 25.08.2003  
Þak verður valmáttak  
porþhæð húss hákkar úr 2750mm í 3000mm  
einnig hákka allir gluggar  
og í stað timburklæðningu utanhúss  
kemur steni-formacaklæðning



TEIKNISTOFAN SUÐURLANDSBRAUT 48  
S: 588-7344 FAX: 588-7343  
NETFANG: kastor@simnet.is

GAGNHEIÐI 9 800 SELFOSSI  
SÍMI 482 3850 FAX 482 3851  
NETFANG sghus@sghus.is  
VEFFANG www.sghus.is

LÓUÁS NR 1 HAFNARFIRÐI		Kvarði 1:100	
GRUNNMYND		Blað nr	
Breytt 25.08.2003		2 AF 4	
HANNAÐ:	TEIKNAD	DAGSETNIG	VERKNÚMER
Sigurður Kjartansson kt. 090246-2839	Kjartan Sigurðsson kt. 121066-5809	20.08.2002	3058
SKRÁARNAFN	SAMÞYKKT	TEIKNING NÚMER	
LÓUÁS NR1 03.01 2003.dwg		A-10	