


BLAÐ NR 3

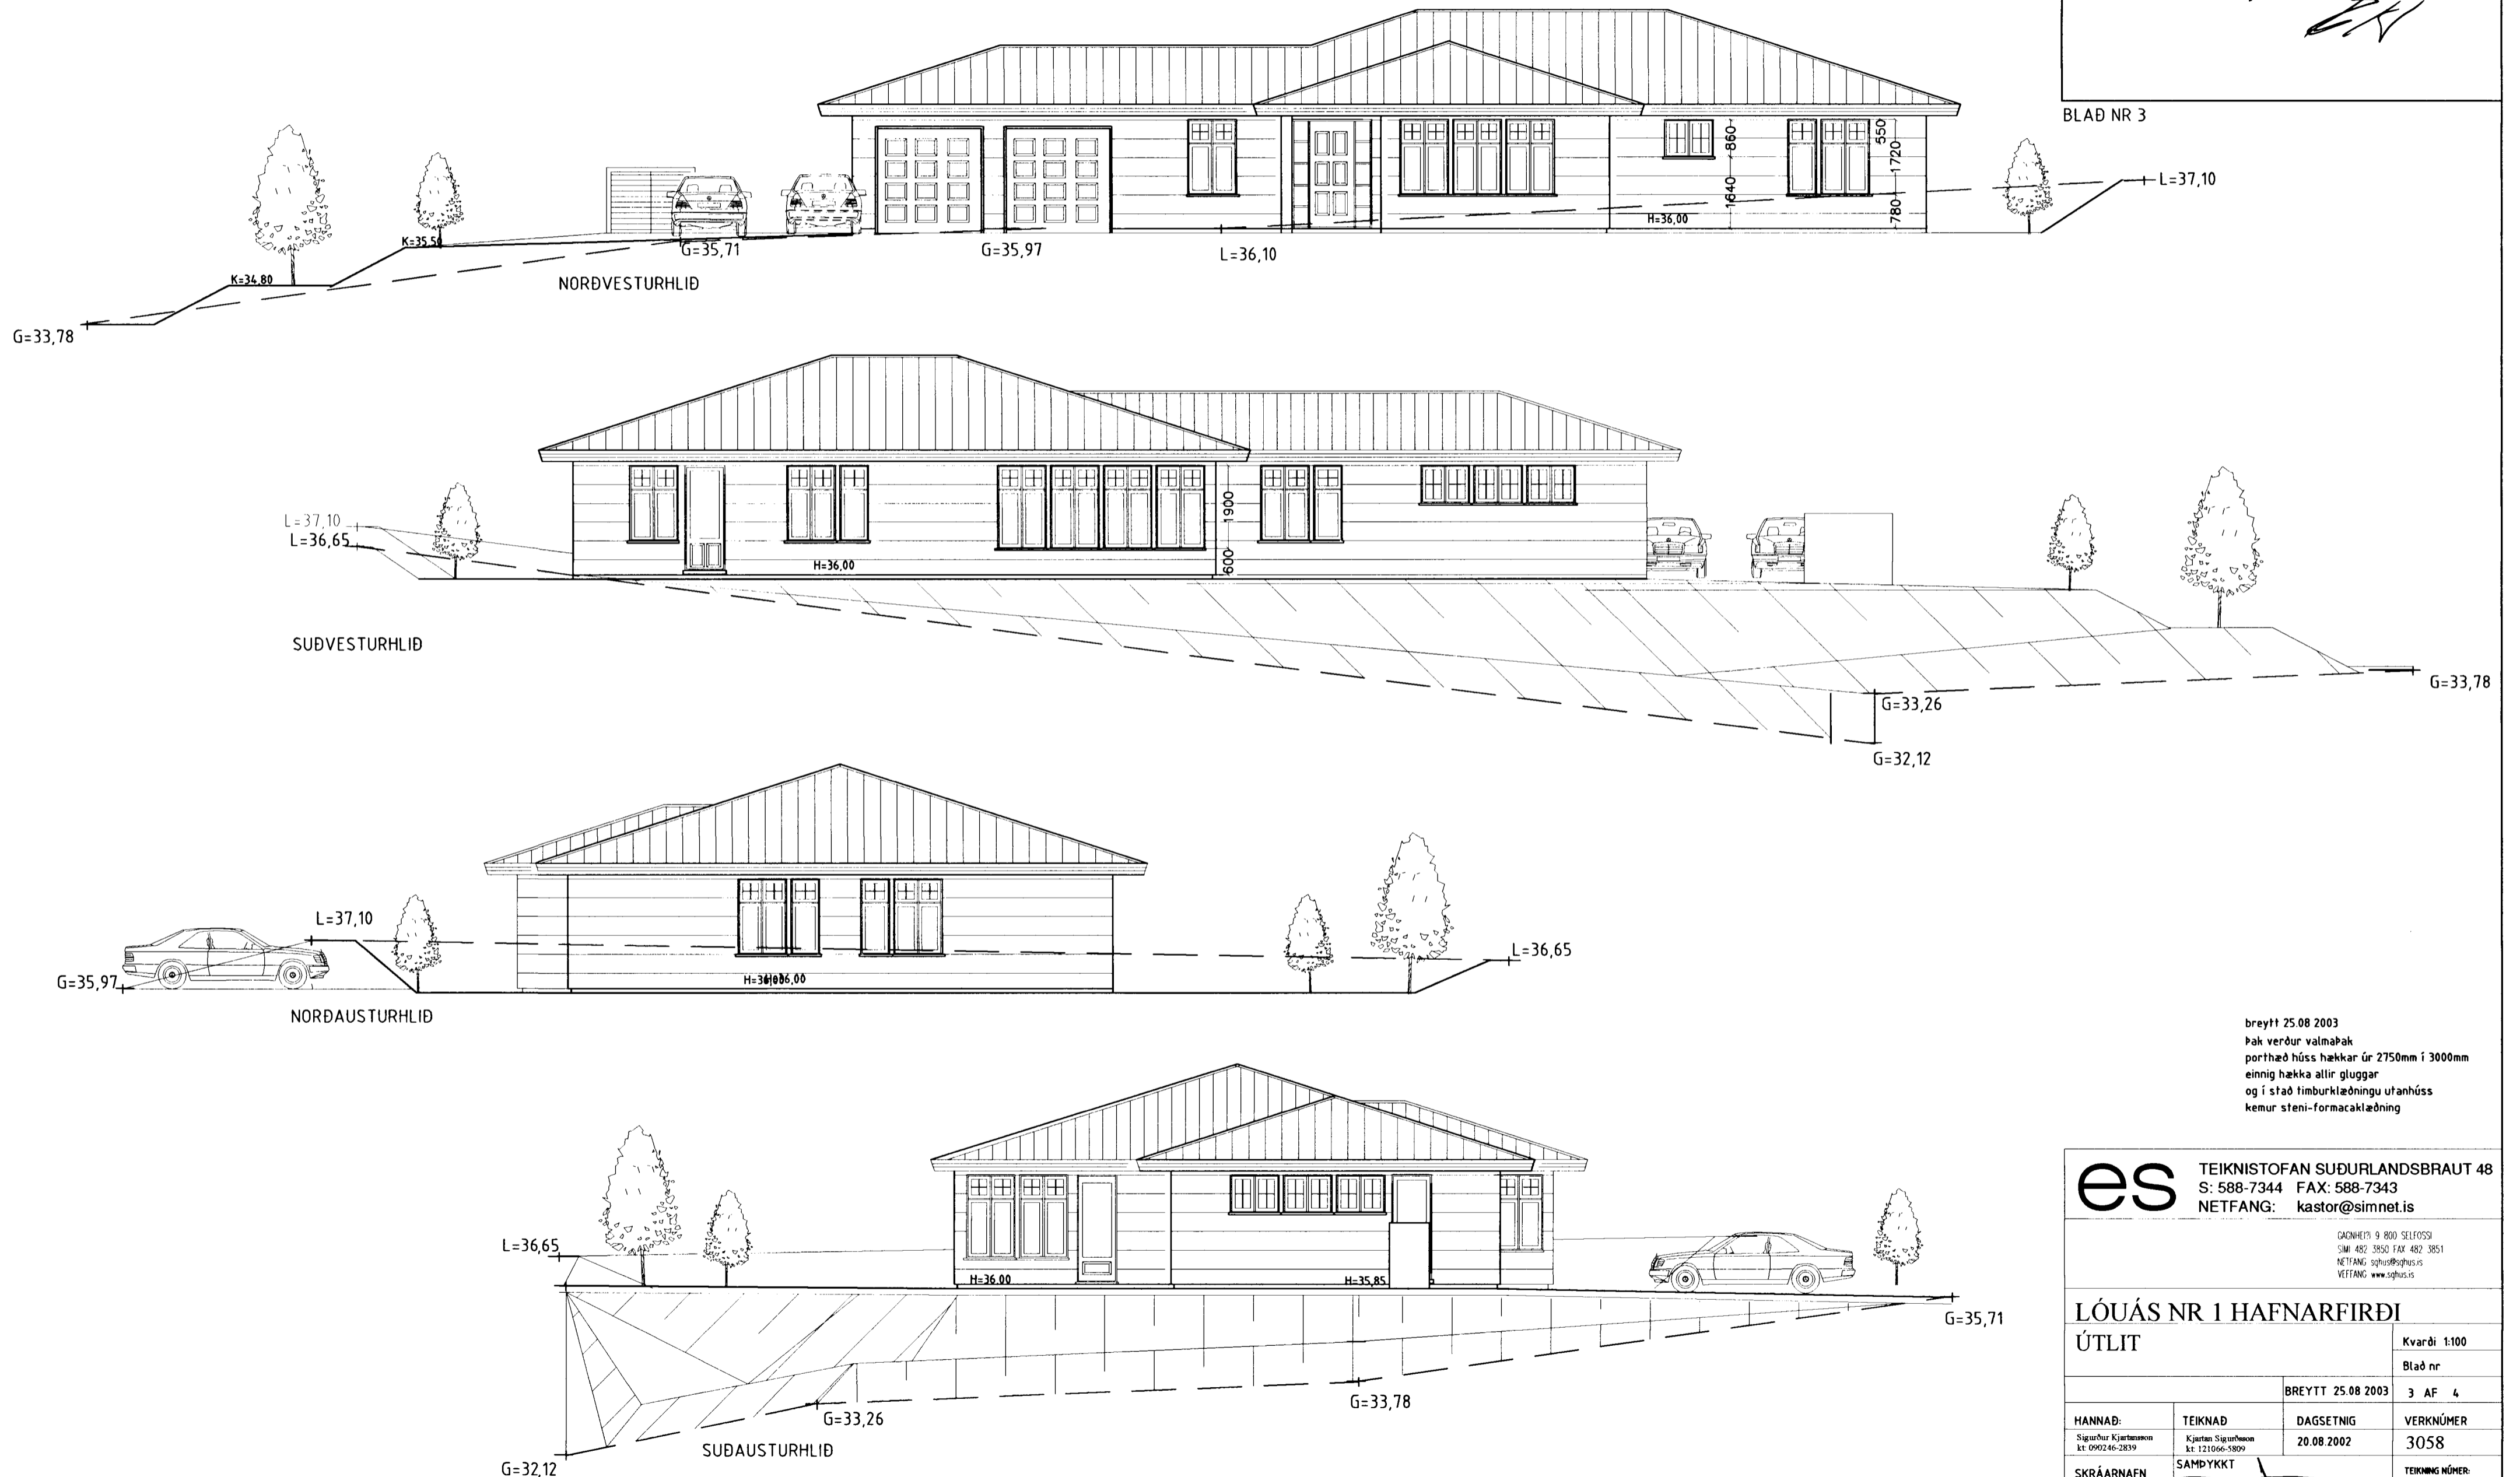

breytt 25.08 2003
 Þak verður valmápak
 Þorthæð húss hækkar úr 2750mm í 3000mm
 einnig hækka allir gluggar
 og í stað timburklæðingu úfanhúss
 kemur steni-formacaklæðning

es TEIKNISTOFAN SUÐURLANDSBRÁUT 48
 S: 588-7344 FAX: 588-7343
 NETFANG: kastor@simnet.is

GAÐNHEIÐ: 9 800 SELFOSSÍ
 Sími: 482 3850 FAX: 482 3851
 NETFANG: sgplus@sgplus.is
 VÉLFANG: www.sgplus.is

LÓUÁS NR 1 HAFNARFIRÐI		Kvarði 1:100	
ÚTLIT		Blað nr	
		BREYTT 25.08 2003	3 AF 4
HANNAÐ:	TEIKNAD	DAGSETNIG	VERKNÚMER
Sigurður Kjartansson kt: 090246-2839	Kjartan Sigurðsson kt: 121066-5809	20.08.2002	3058
SKRÁARNAFN	SAMÞYKKT	TEIKNING NÚMER:	
LÓUÁS NR1 03 01 2003.dwg		A-10	