
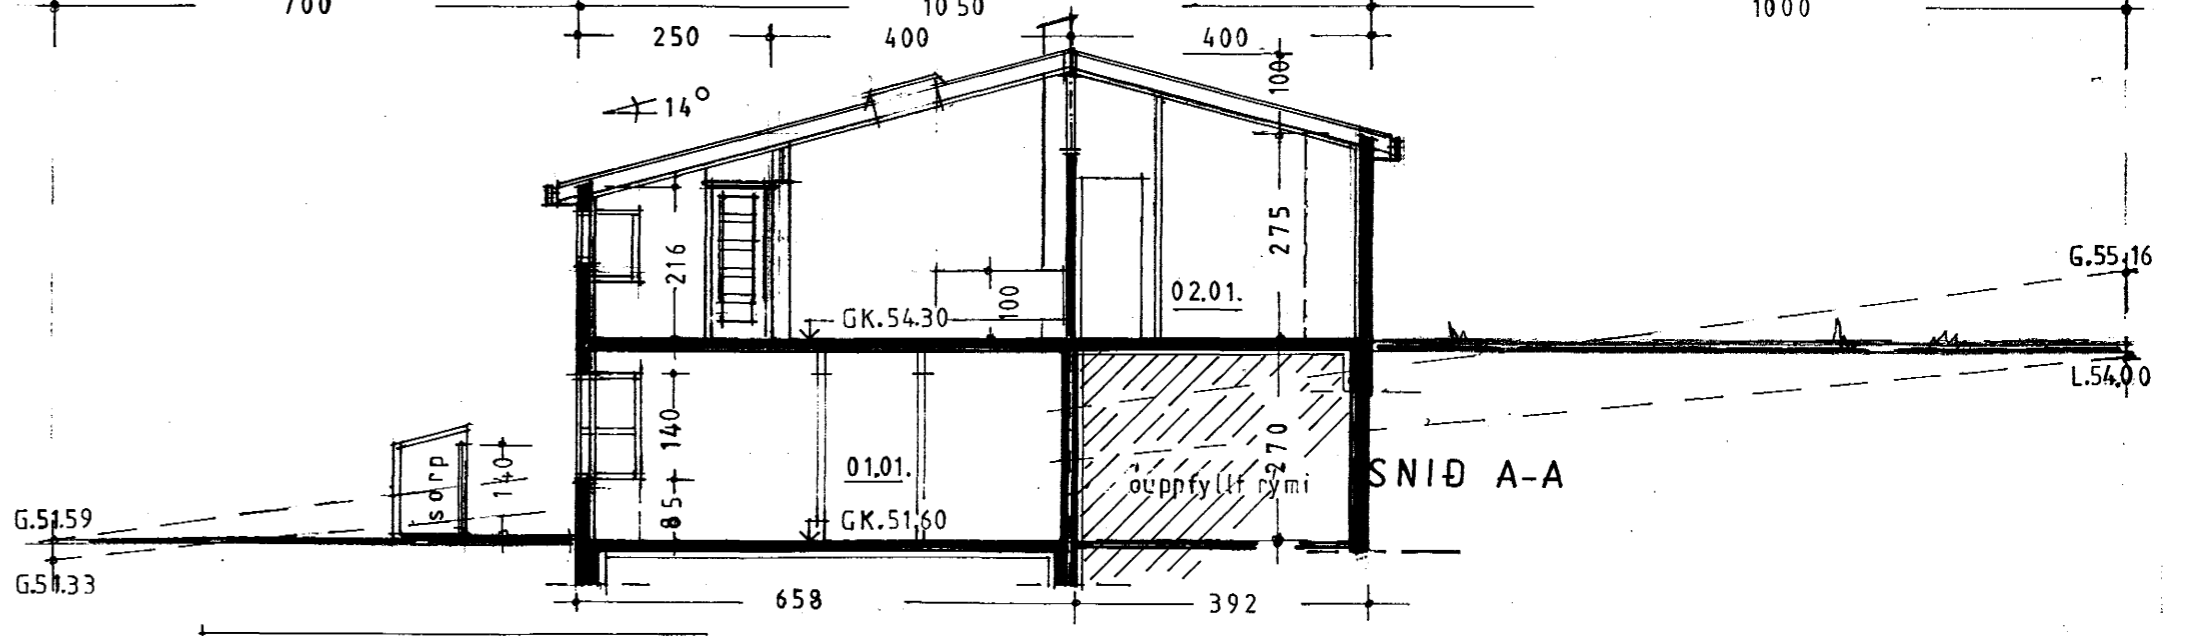
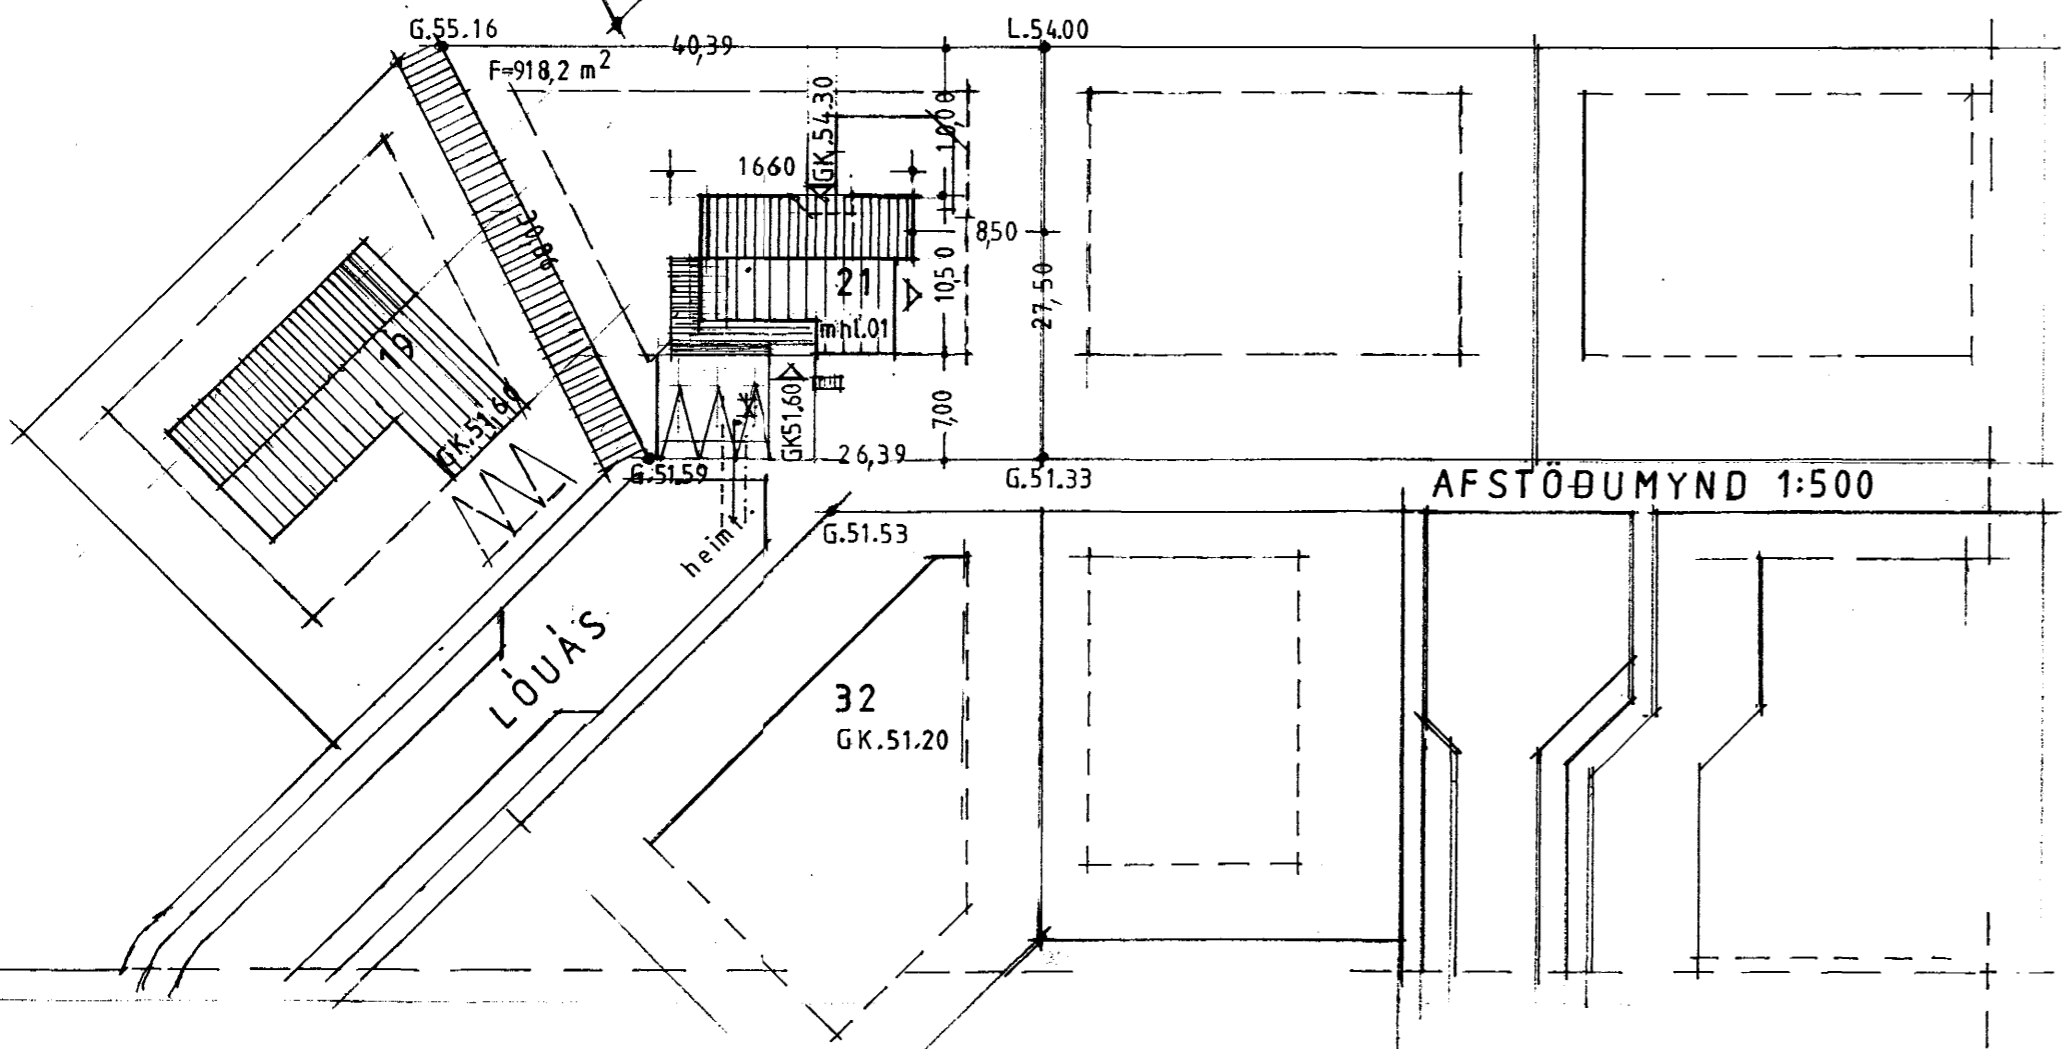
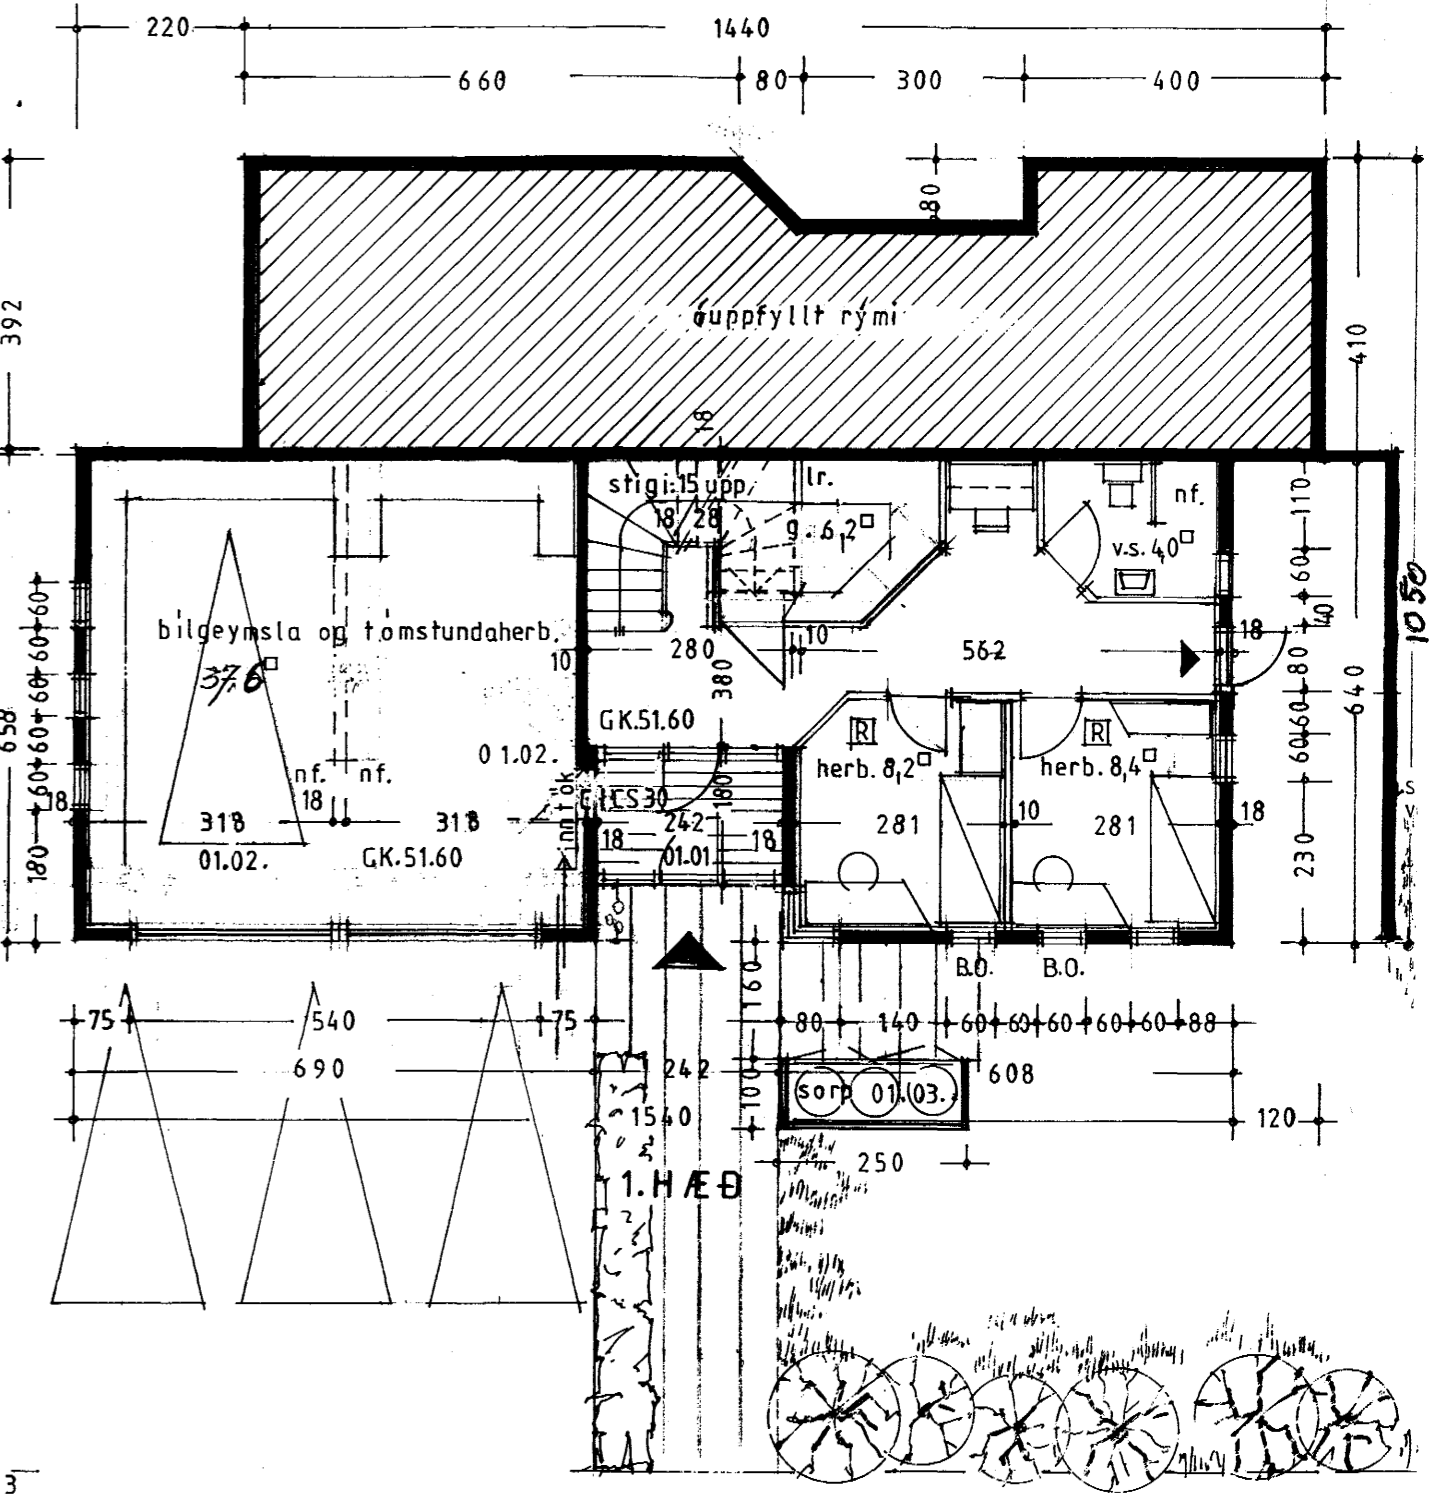


notist ekki sem vinnuteikning

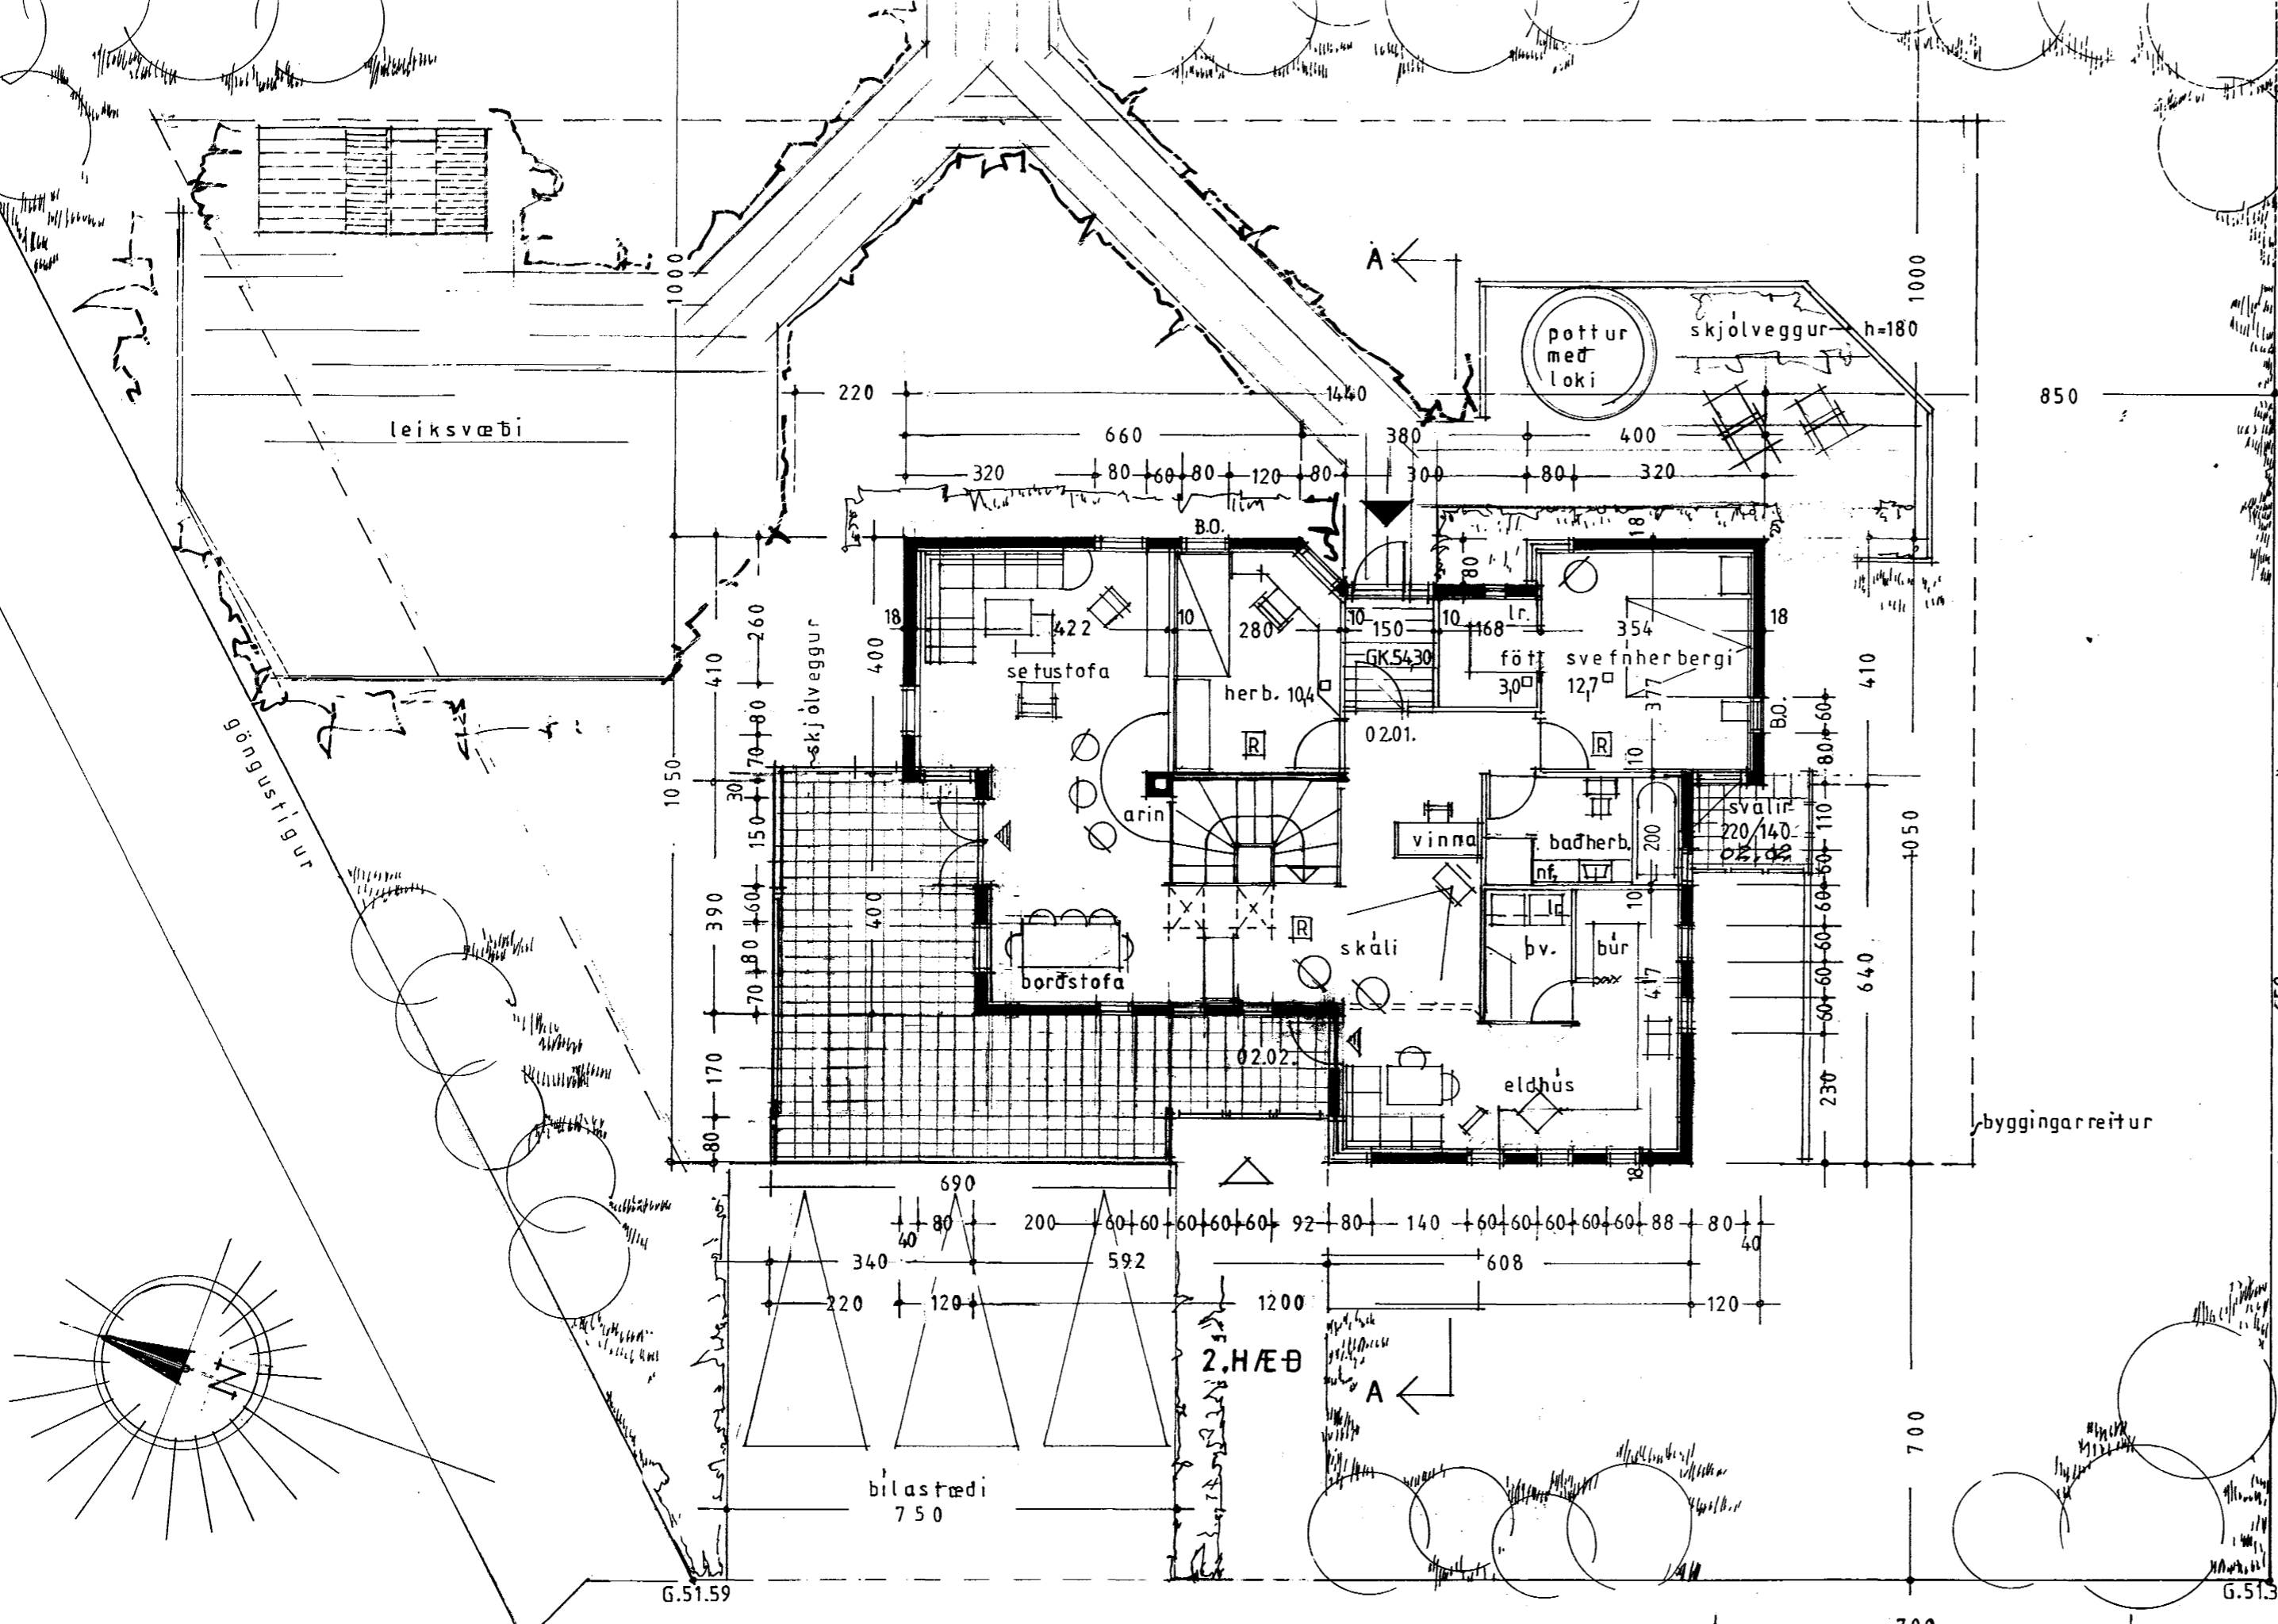

STÆRÐIR		
efri hæð (2.hæð)	108,7	m ² 368,9 m ³
neðri hæð (1.hæð)		
herbergi:	55,6	- 150,1 -
bilg.:	43,8	- 118,3 -
birt flatarmál:	208,1	-
br. 06.12.2000:		
bilgeymsla stækkuð út um 80 sm.		
svalir settar við svefnher. 2.hæð		

LÓUÁS 21 landnr. 180478
TEIKNING: grunnmyndir - snið - afstaða
MRK: 1:100 DAGS: 20. nov. 1999 NR: 2
br. 6. des. 2000
Björn J. Emission teiknistofa Efstaleiti 14 • sími og fax 568-7590