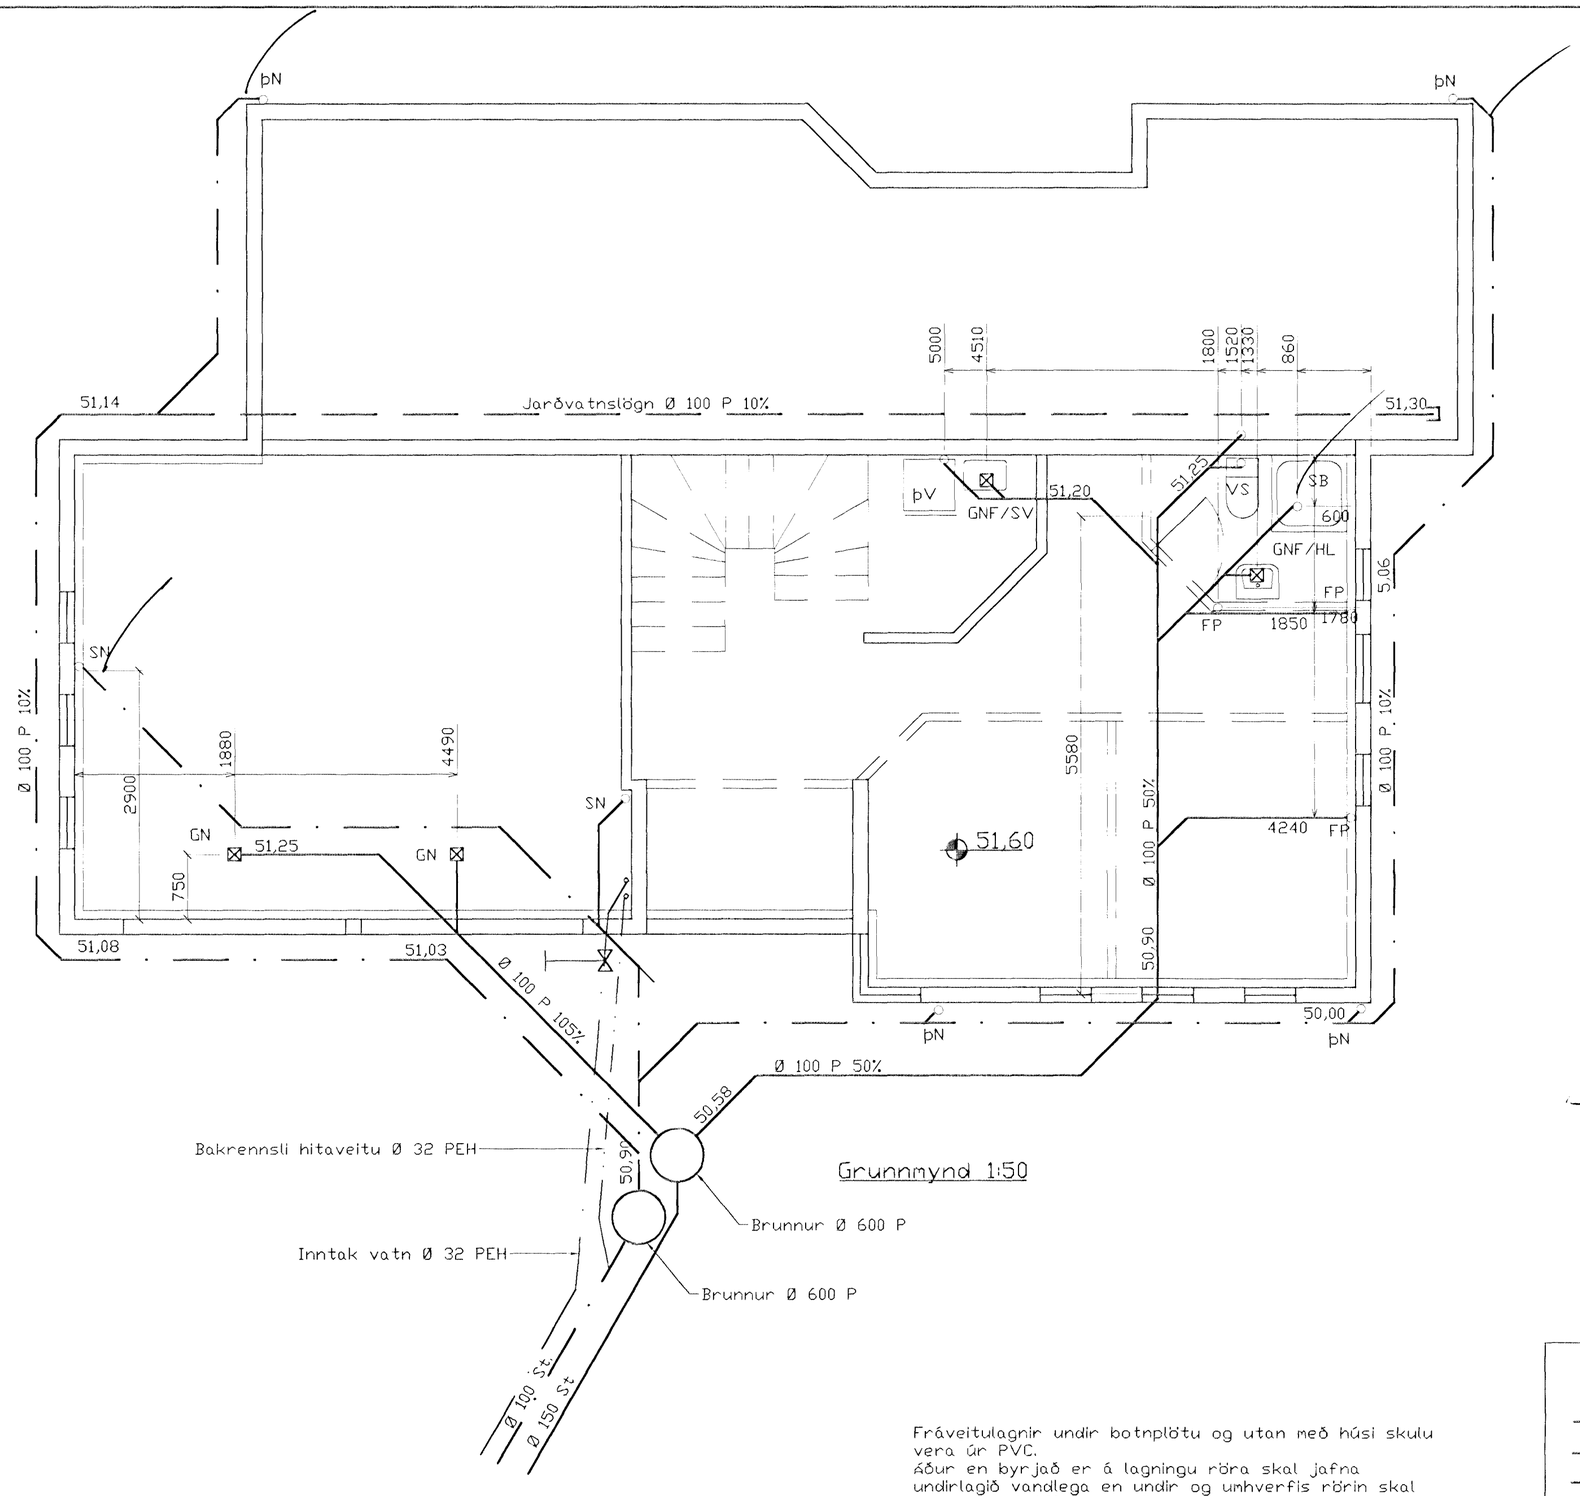

Grunnmynd 1:50

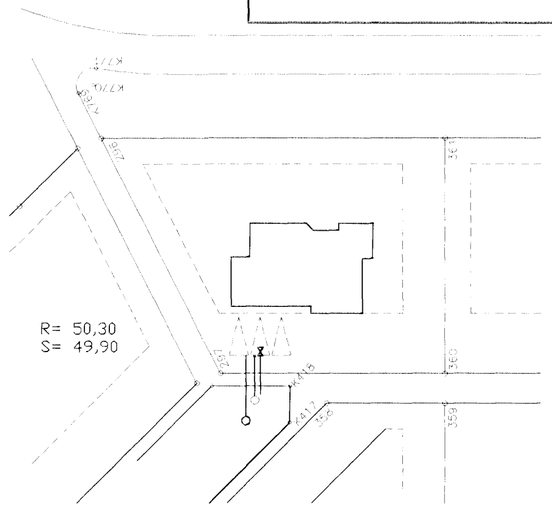

Afstöðumynd 1:500

ósamþykt

Vantar leiðr á teikn

Fráveitulagnir undir botnplötu og utan með húsi skulu vera úr PVC.
áður en byrjað er á lagningu röra skal jafna undirlagið vandlega en undir og umhverfis rörin skal vera minnst 150 mm sandlag. Leggja skal rör með vandvirkni á sandlagið þannig að engar skemmdir verði á rörinu og það fái jafnan stuðning.
Skeyta skal rör með þar til gerðum þéttihring.
þess skal gætt að rör geti þanist eðlilega.

TÁKN FYRIR LAGNIR

- SKOLPLÖGN
- REGNVATSLÖGN
- JARÐVATNSLÖGN
- JARÐVATNS + REGNVATNSL.
- NEYSLUVATN
- BAKRENNSLI HITAVEITU

Br.	Dags.	Eðli breytinga	Sign

Lóuás 21
Hafnarfirði

Grunnlagnir

DAGS. Júní 2000
VERK NR. 2024
TEIKN. NR. 2-01
HANNAÐ Sveinbjörn Hinriksson Kt.160851-2529
TEIKNAÐ Sveinbjörn Hinriksson Kt.160851-2529
YFIRFARIÐ

TÆKNIÞJÓNUSTA SIGURÐAR ÞORLEIFSSONAR ehf
STRANDGÖTU 11 220 HAFNARFIRÐI
SÍMI 555-4255 FAX 565-2875
E-mail taeknithjonusta@islandia.is