


LÓUÁS 22 OG 24
GRUNNMYND SÖKKLA
MKV. 1:50

TILVÍSANIR:

SJÁ ALMENNAR SKÝRINGAR Á TEIKNINGU NR. 600.
SJÁ EINNIG SKÝRINGAR Á TEIKNINGU NR. 601.
SJÁ SNID Í BURÐARVIRKI Á TEIKNINGUM NR.
607-608.
SJÁ ÚRTÖK Í SÖKKLA VEGNA LAGNA Í JÖRÐ Á
TEIKNINGU NR. 702.

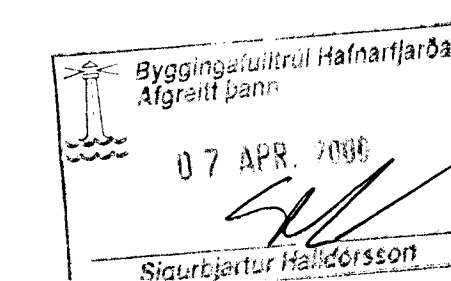

Br. nr.	Dags.	Af.	Breyting
(A)	04.04.2006	1	Sökum breytt
(B)			
(C)			
(D)			



ARMÓLI 36, 108 REYKJAVÍK, Sími 568-8866, Fax 568-8878
Prestinn Fróþjófsson, Magnús Þ. Guðmundsson,
Byggingateknifrángur, Innviðissartekni
Kf. 211055-5299, Kf. 240654-5559

LÓUÁS 22 OG 24
HAFNARFJÖRÐUR

Teikningartíð: GRUNNMYND SÖKKLA

Dags. 21.09.1999 Kvæði 1:50
Höfundur PF Teiknað VÖJ Samt. *Sigurður Halldórsson*
Verkfr. 99-822 Teikn.nr. 602 Breyt.nr. A