
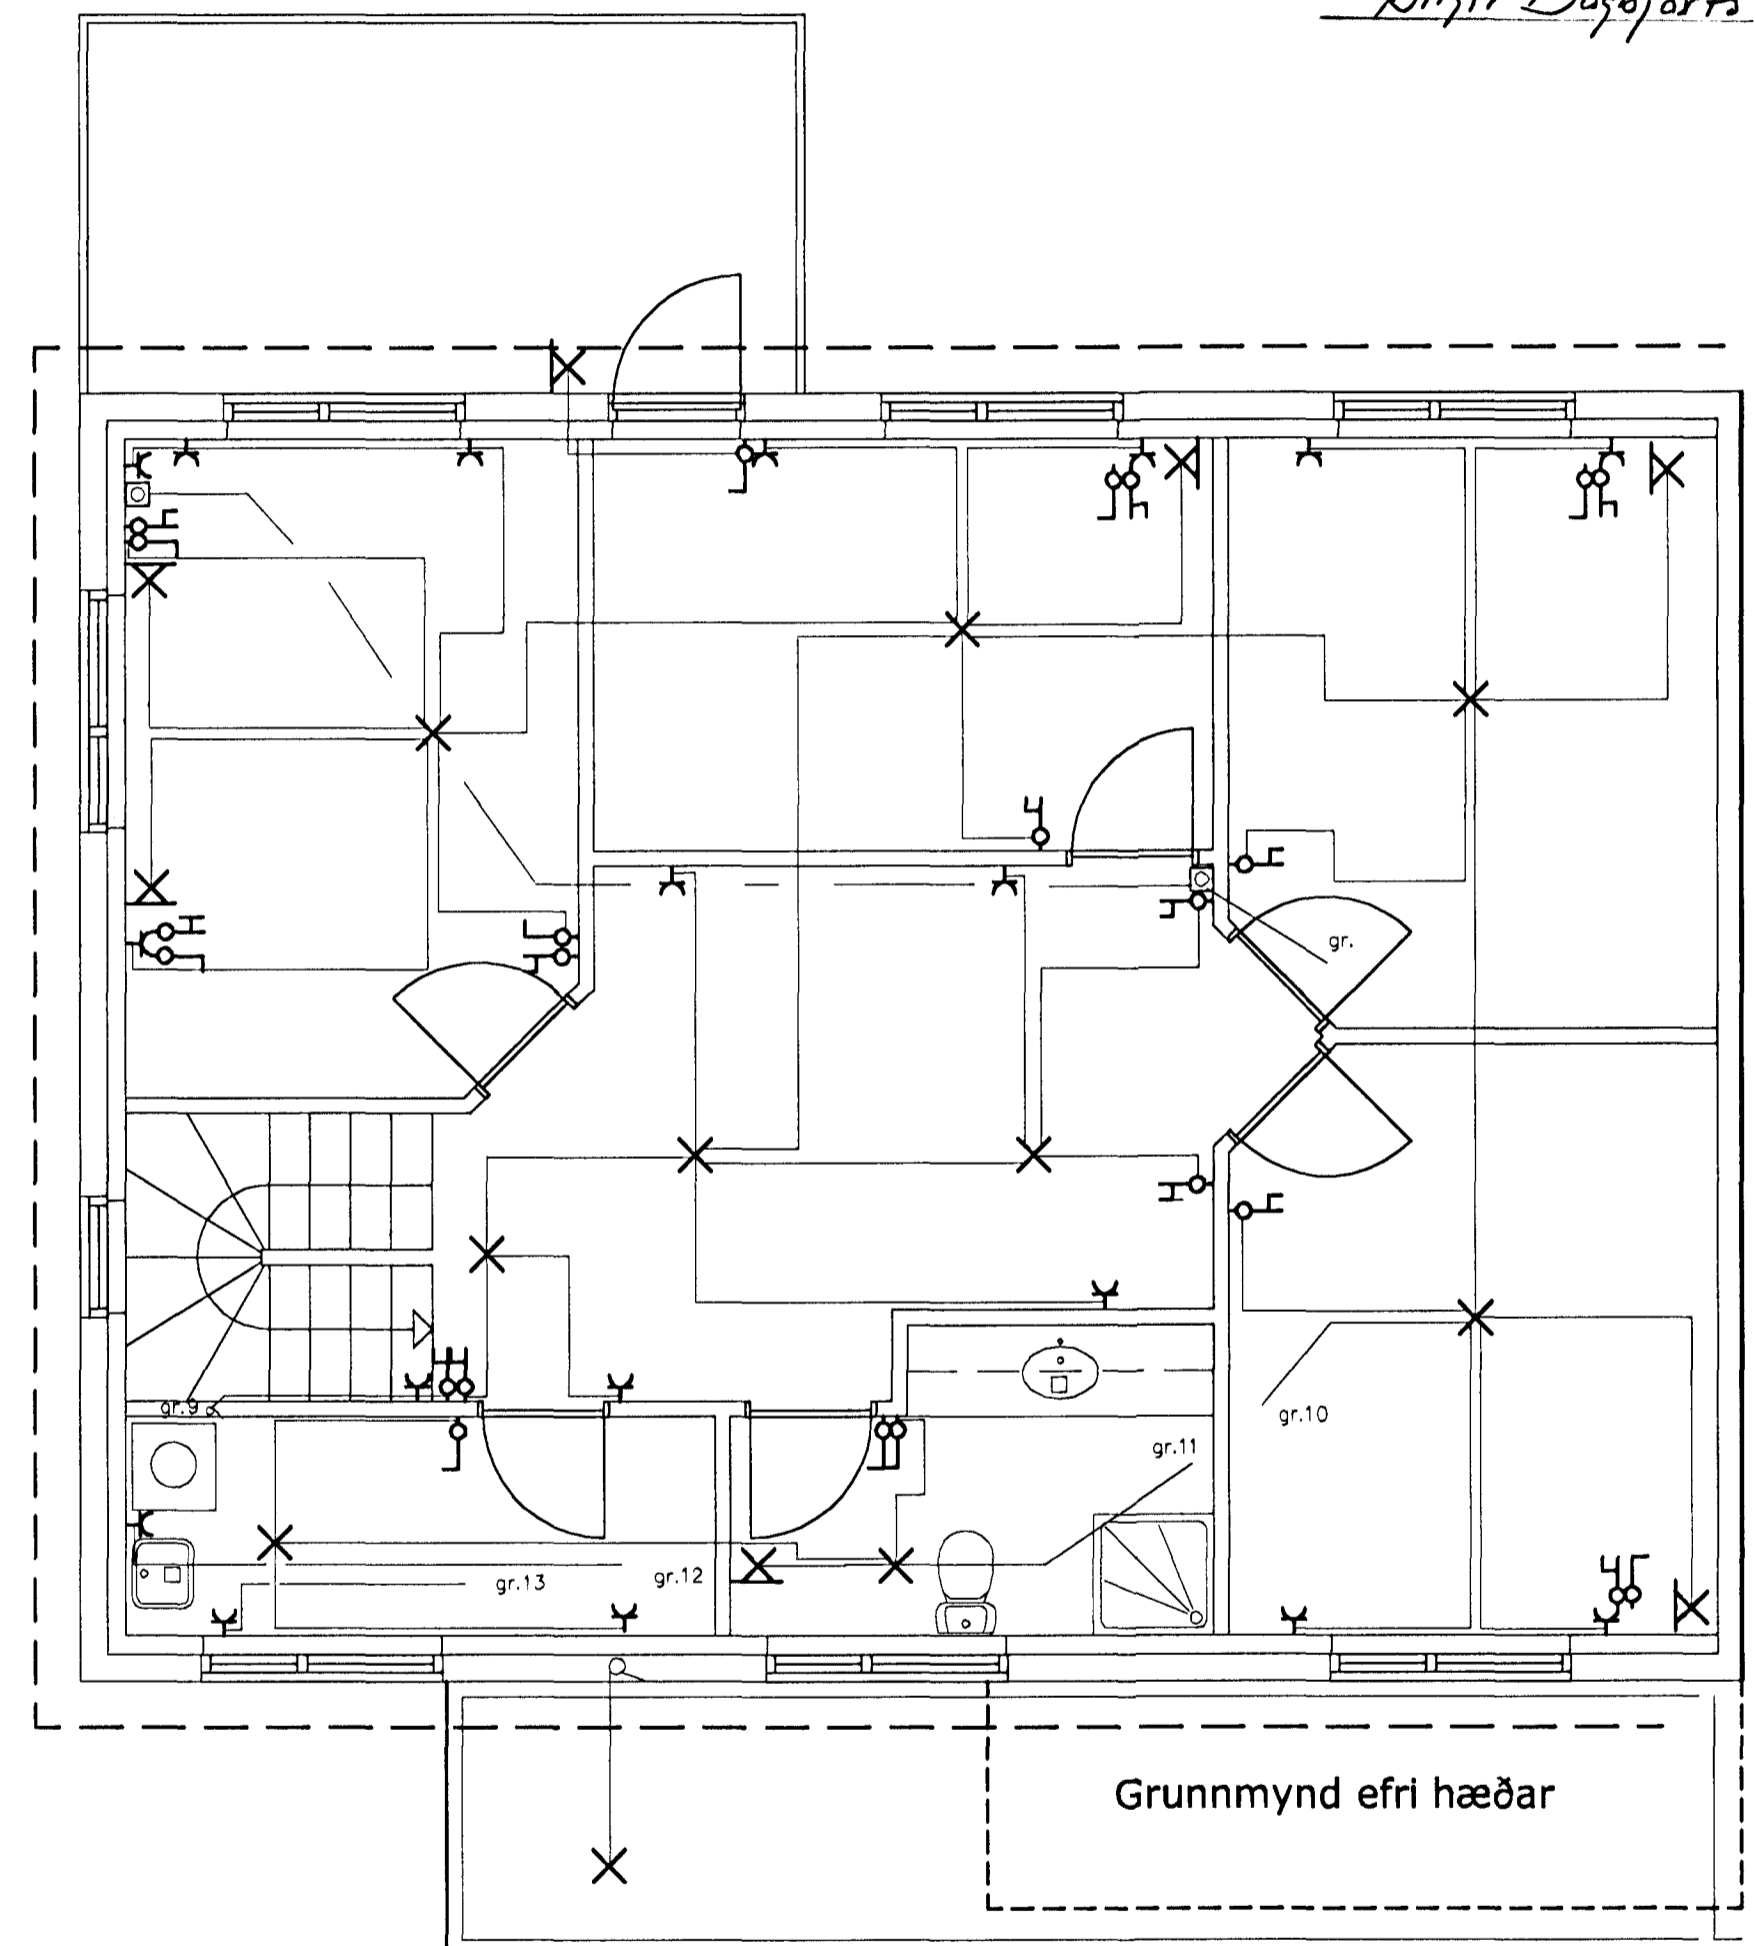


Sökkulskaut, 2 neðstu járn 1 sökkli bundin saman þannig að þau verði hvort um sig leiðandi allan hringinn. Á samskeyti skal setja 2 víriðsa.

Inntök samþykkt 6/11/2000  
f.h. RAFVEIÐI, EFNIR, REIARÐAR  
*Björgur Daðbjartur.*

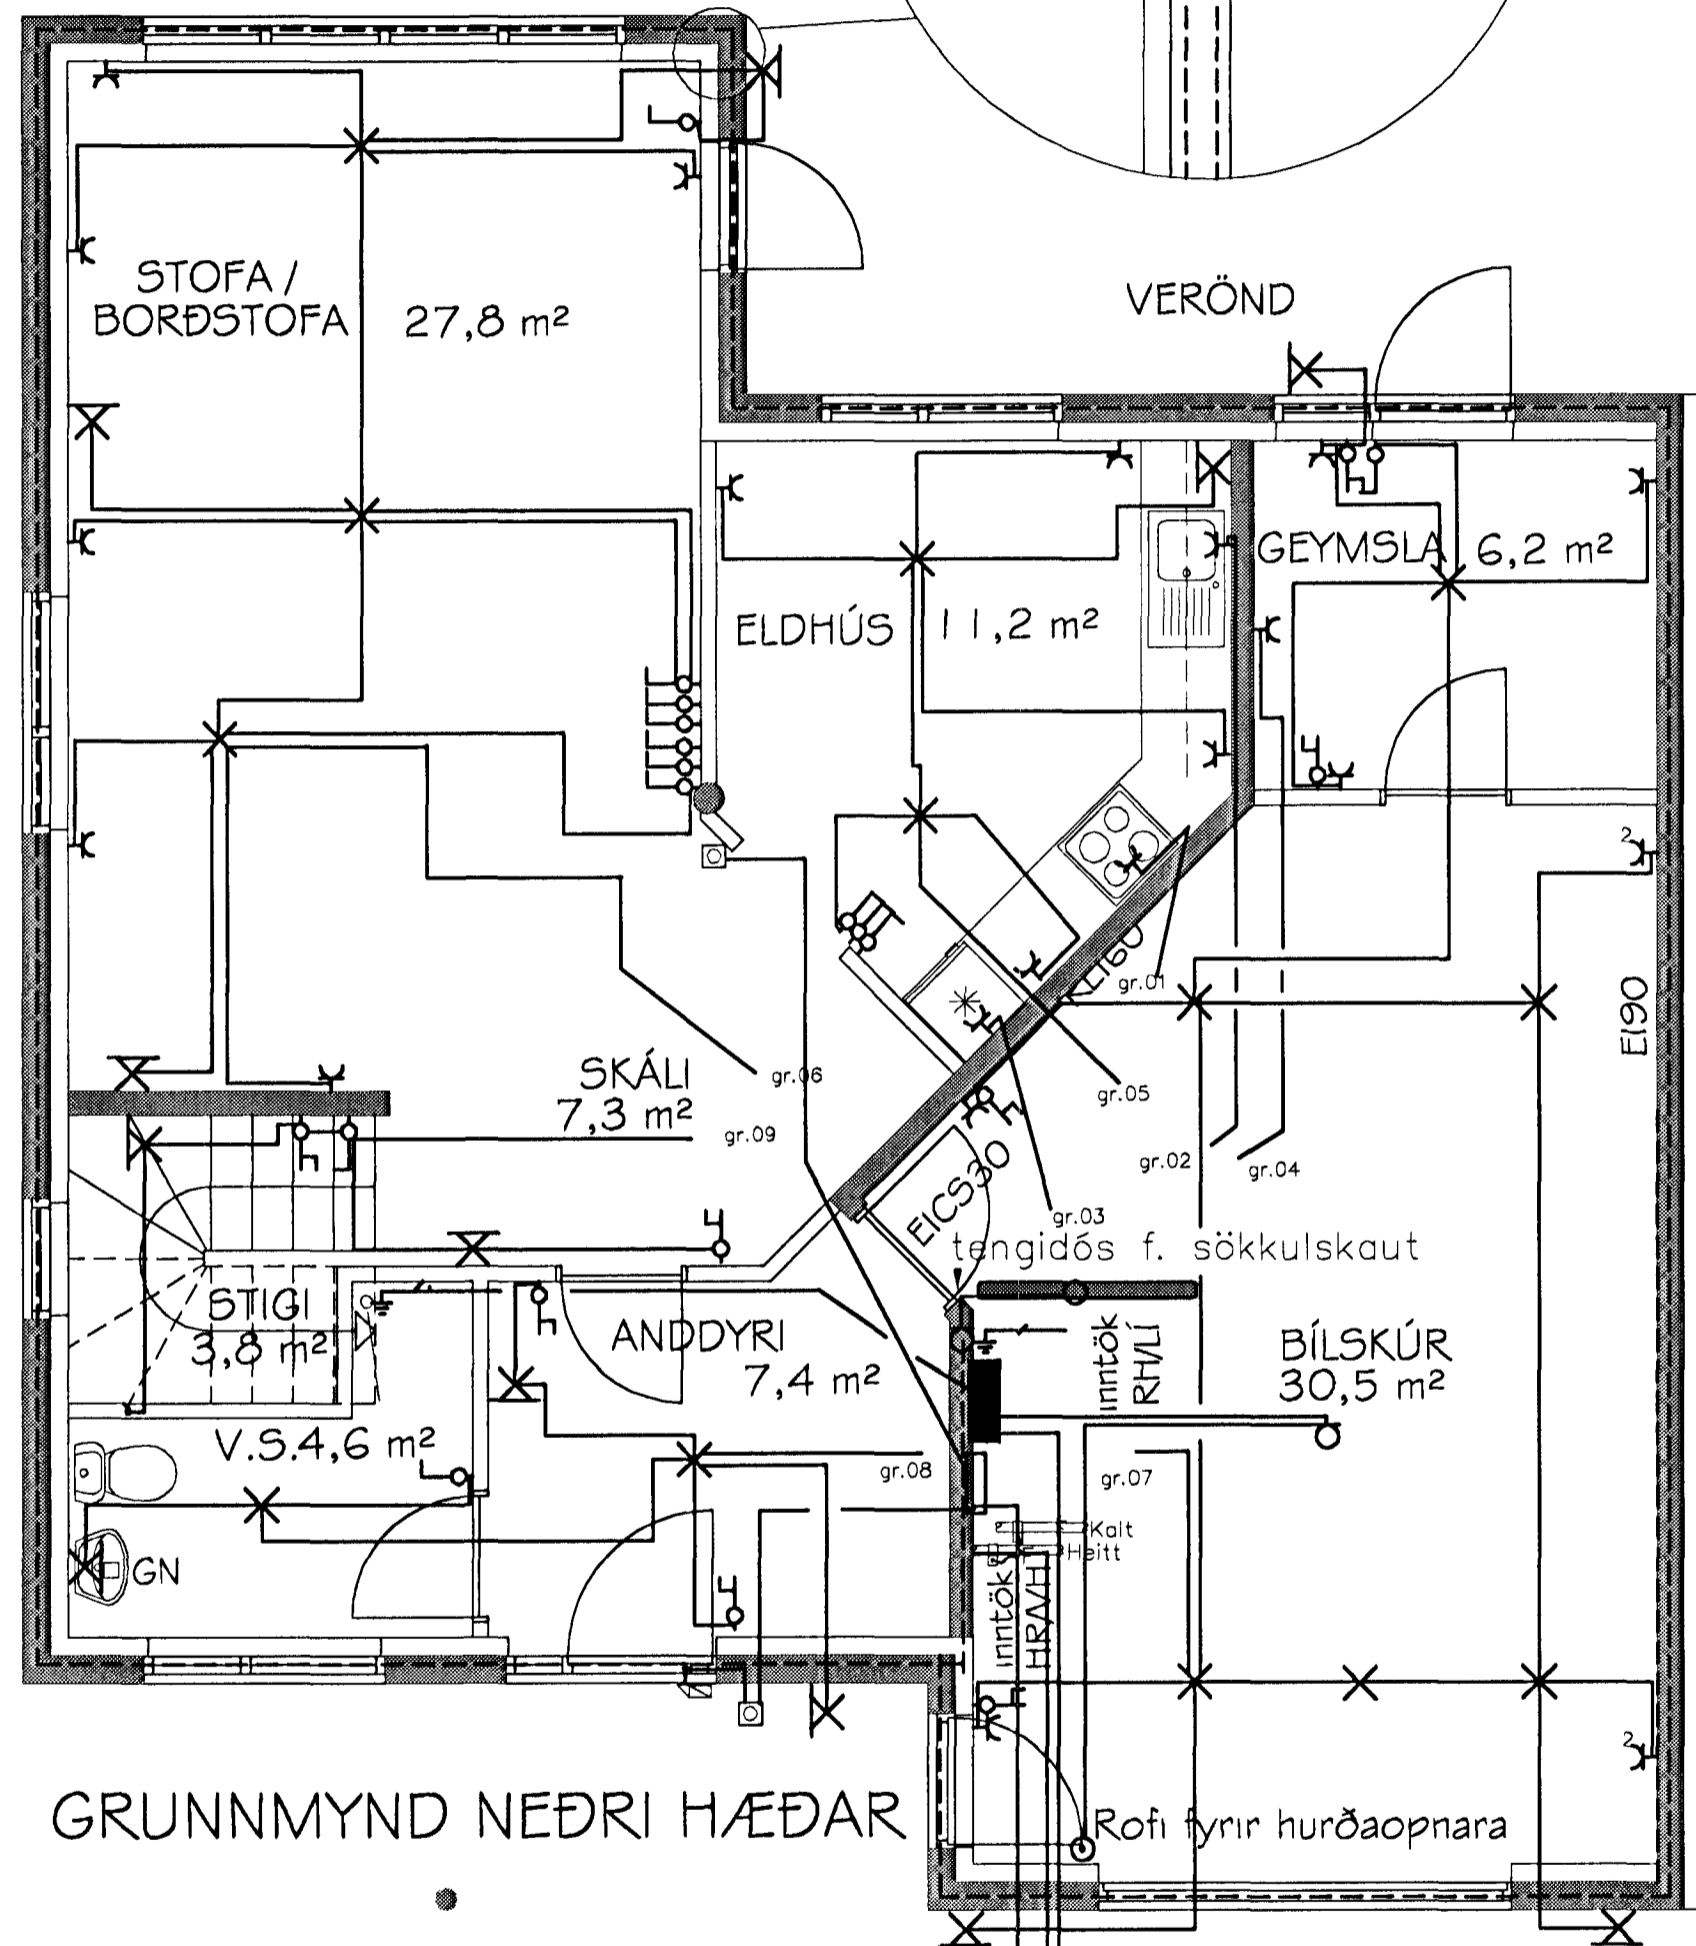

GRUNNMYND NEÐRI HÆÐAR

Grunnmynd efri hæðar

24 A ←

Heimtaugar 3x50mm rör

3936

**TÆKNIÞJÓNUSTAN SF**  
Lögumála 5-108 Reykjavík  
sími 581 3844 fax 581 4740  
e-mail audunn@tth.is  
*Audunn Halson*  
250250-3989

**LÓUÁS 24**  
Grunnmyndir 1 og 2.hæðar  
Raflagnateikning

Hannað: AMG	Dags: 08.2000
Teikn.: AMG	Yfirfarid:
Kvarði: 1:50	
Nr.: 0029	Blað: 1 Af: 3

Br. Dags. Breyting