


NEYSLUVATNSLAGNIR,
GRUNNMYND 1:50.

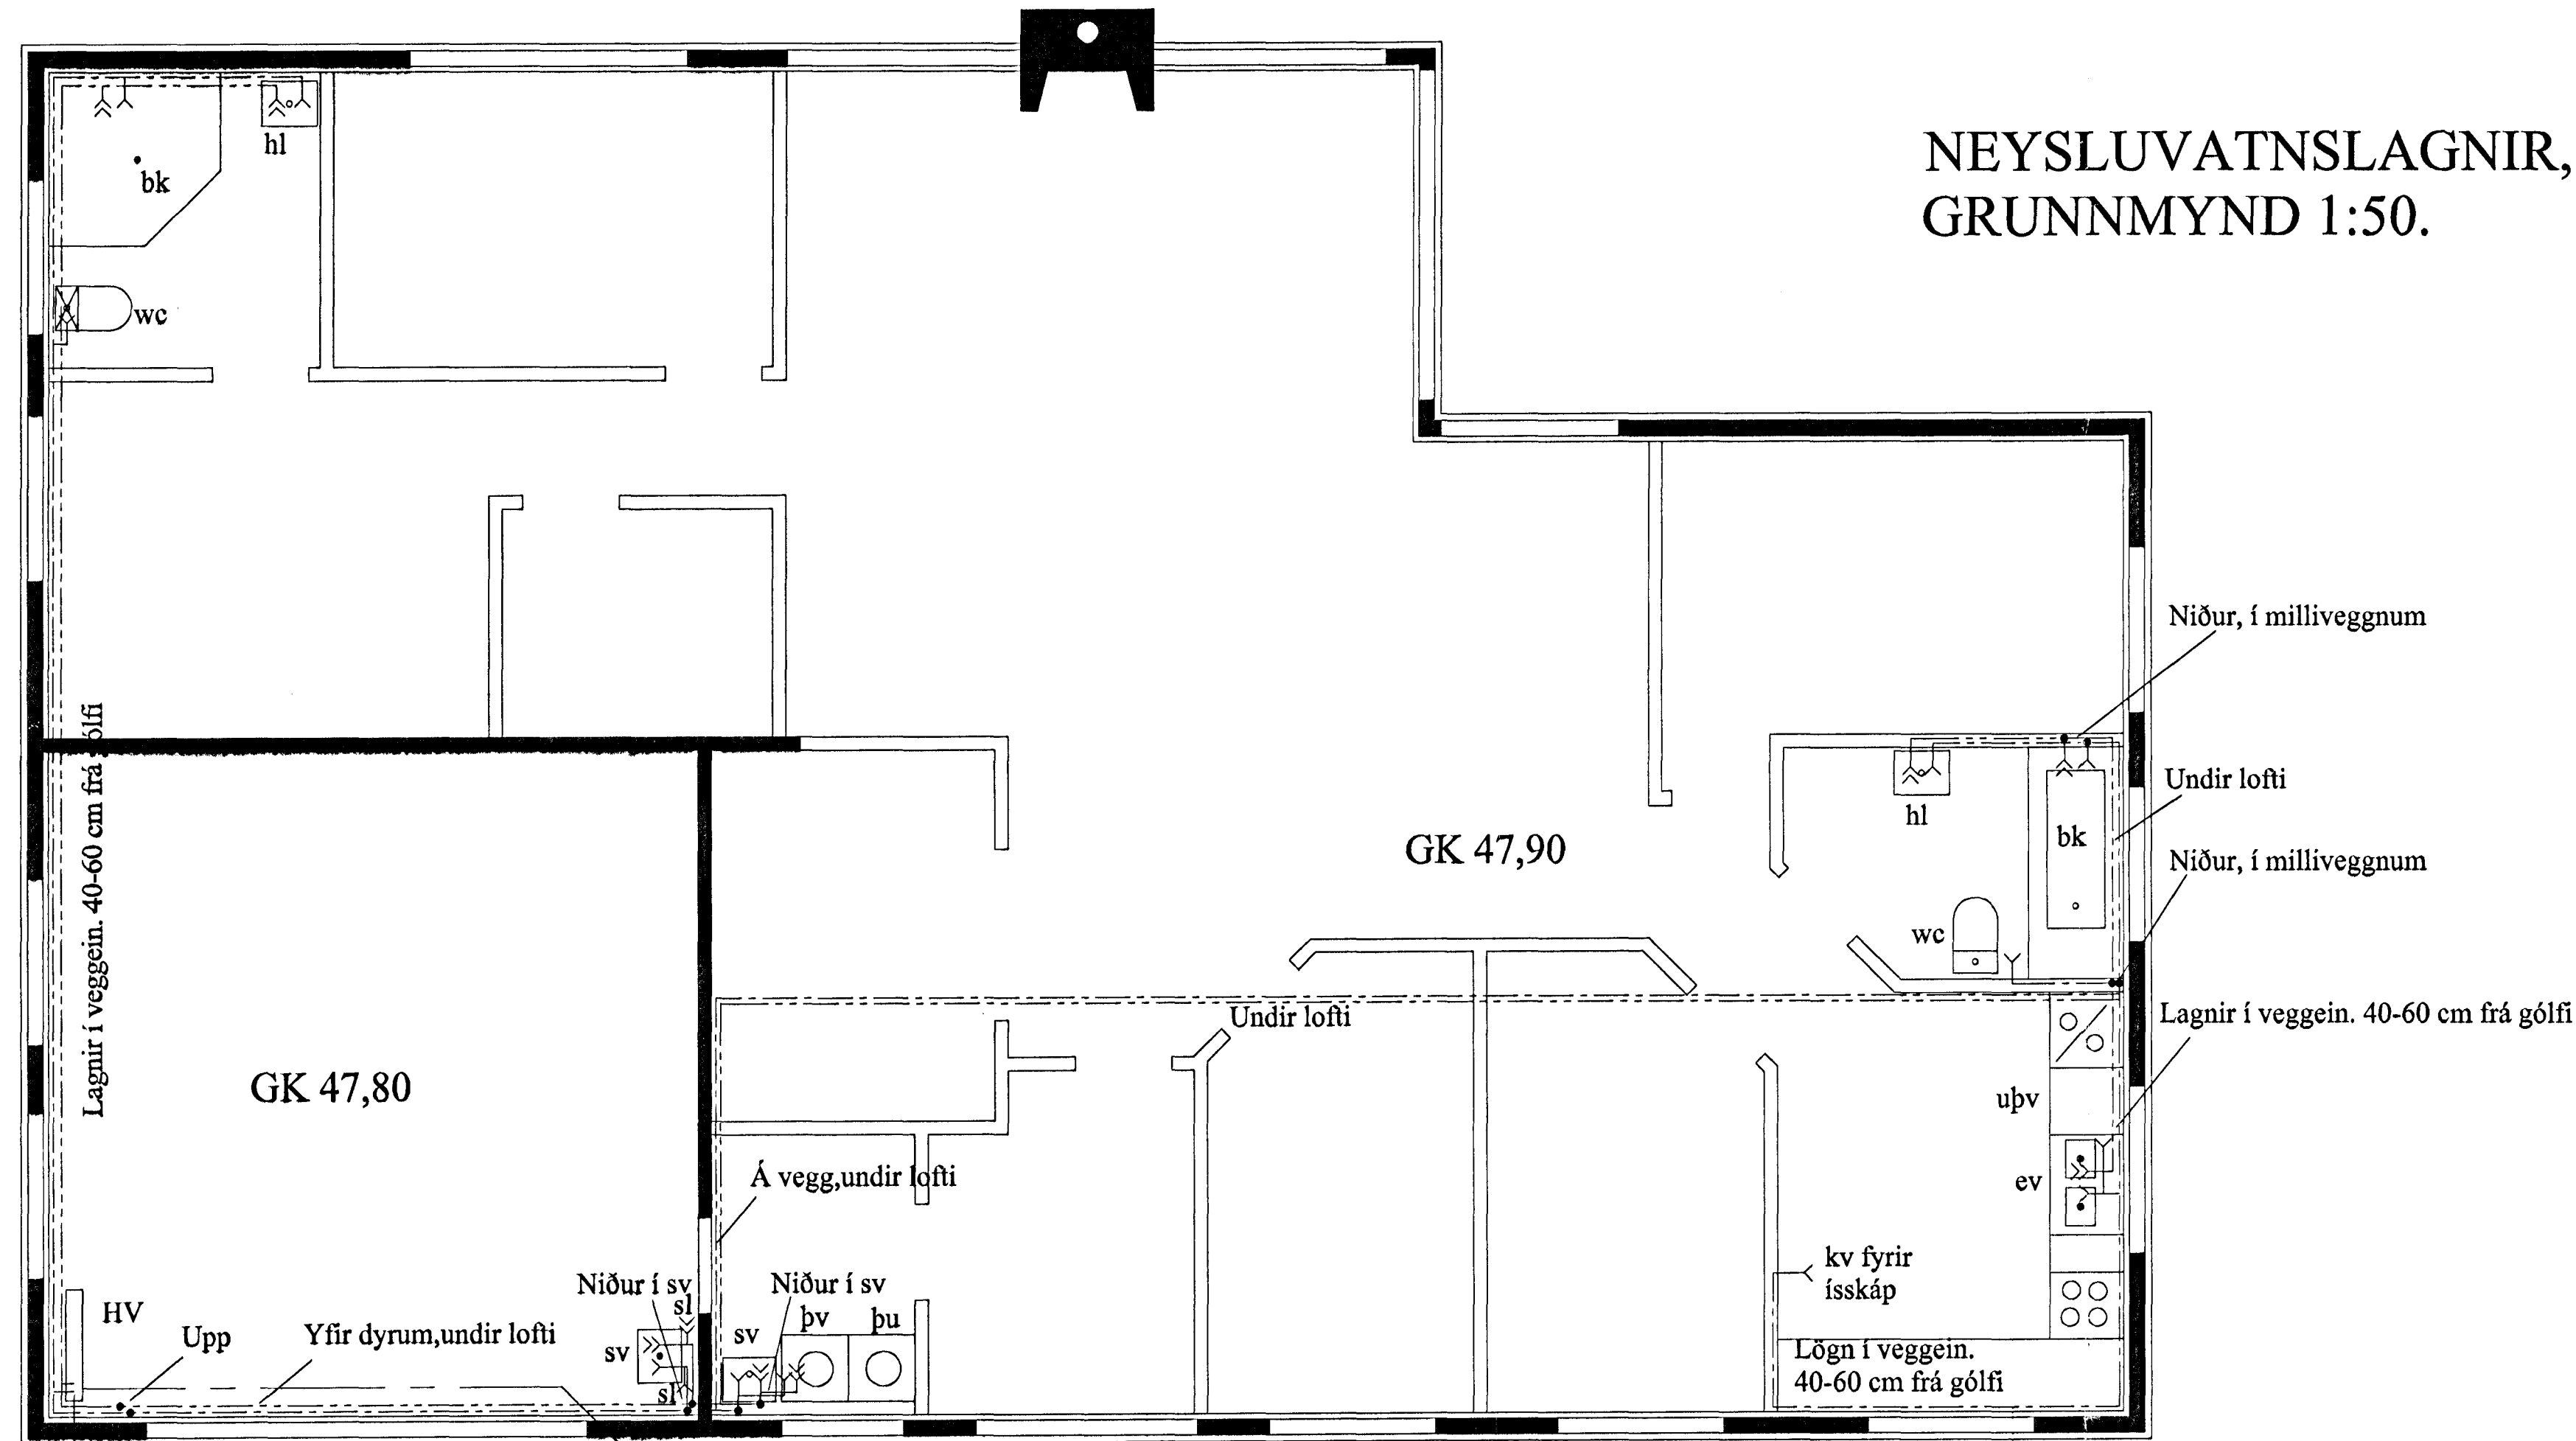


NEYSLUVATNSLAGNIR,
RÚMMYND 1:50.


Inntak HV

Ø32 PEH kalt vatn í
Ø50 PEH hlífðarröri

Inntak kalt vatn

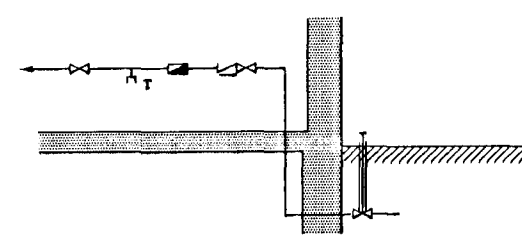

- RENNILOKI
- MÁLIR
- EINSTREYMSLOKI
- RENNILOKI MED SPINDLI UPP ÚR JÖRD

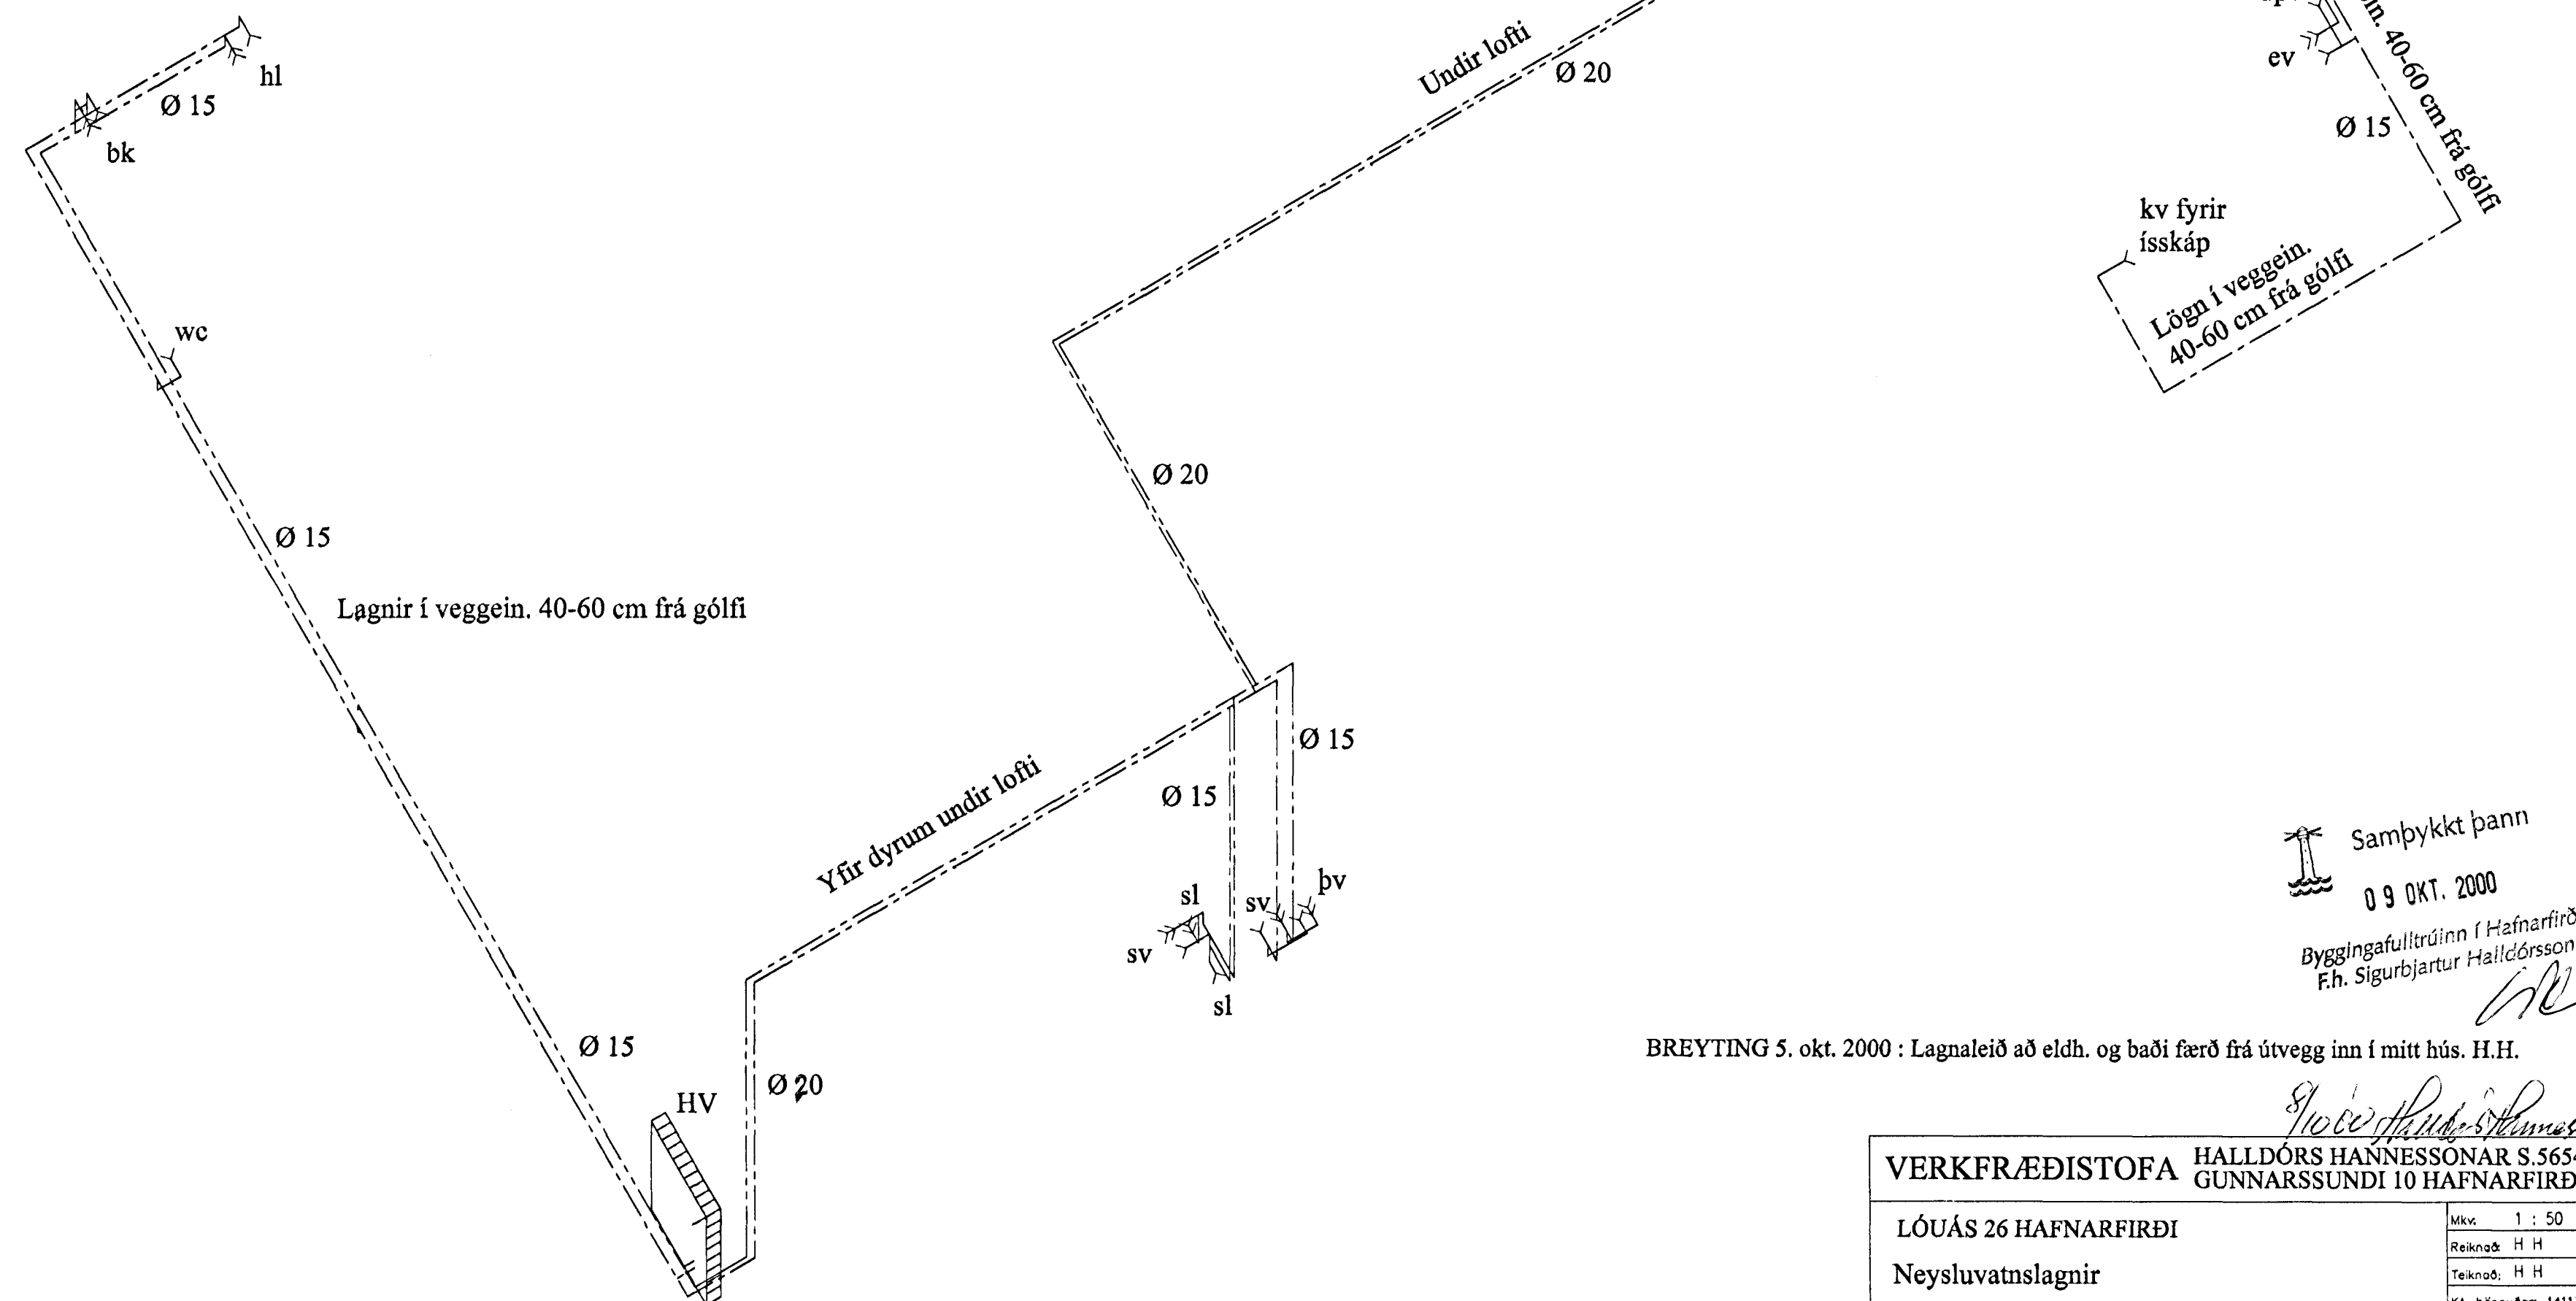

Samþykkt þann
09 OKT. 2000

Byggingafrúðinn í Hafnarfirði
Eh. Sigurbjartur Halldórsson

BREYTING 5. okt. 2000 : Lagnaleið að eldh. og baði færð frá útvegg inn í mitt hús. H.H.

VERKFRÆÐISTOFA	HALLDÓRS HANNESSONAR S.5654355 GUNNARSSUNDI 10 HAFNARFIRÐI
LÓUÁS 26 HAFNARFIRÐI	Mica 1:50
Neyslúvatnslagnir	Reknað H H
Grunnmynd og rúmmynd	Teiknað H H
	Kl. Númer 141139-2159
	Breytt 5. okt. 2000

Verk: Lou26

Teikn.nr.:3.01

Daga:31.júl.'00