
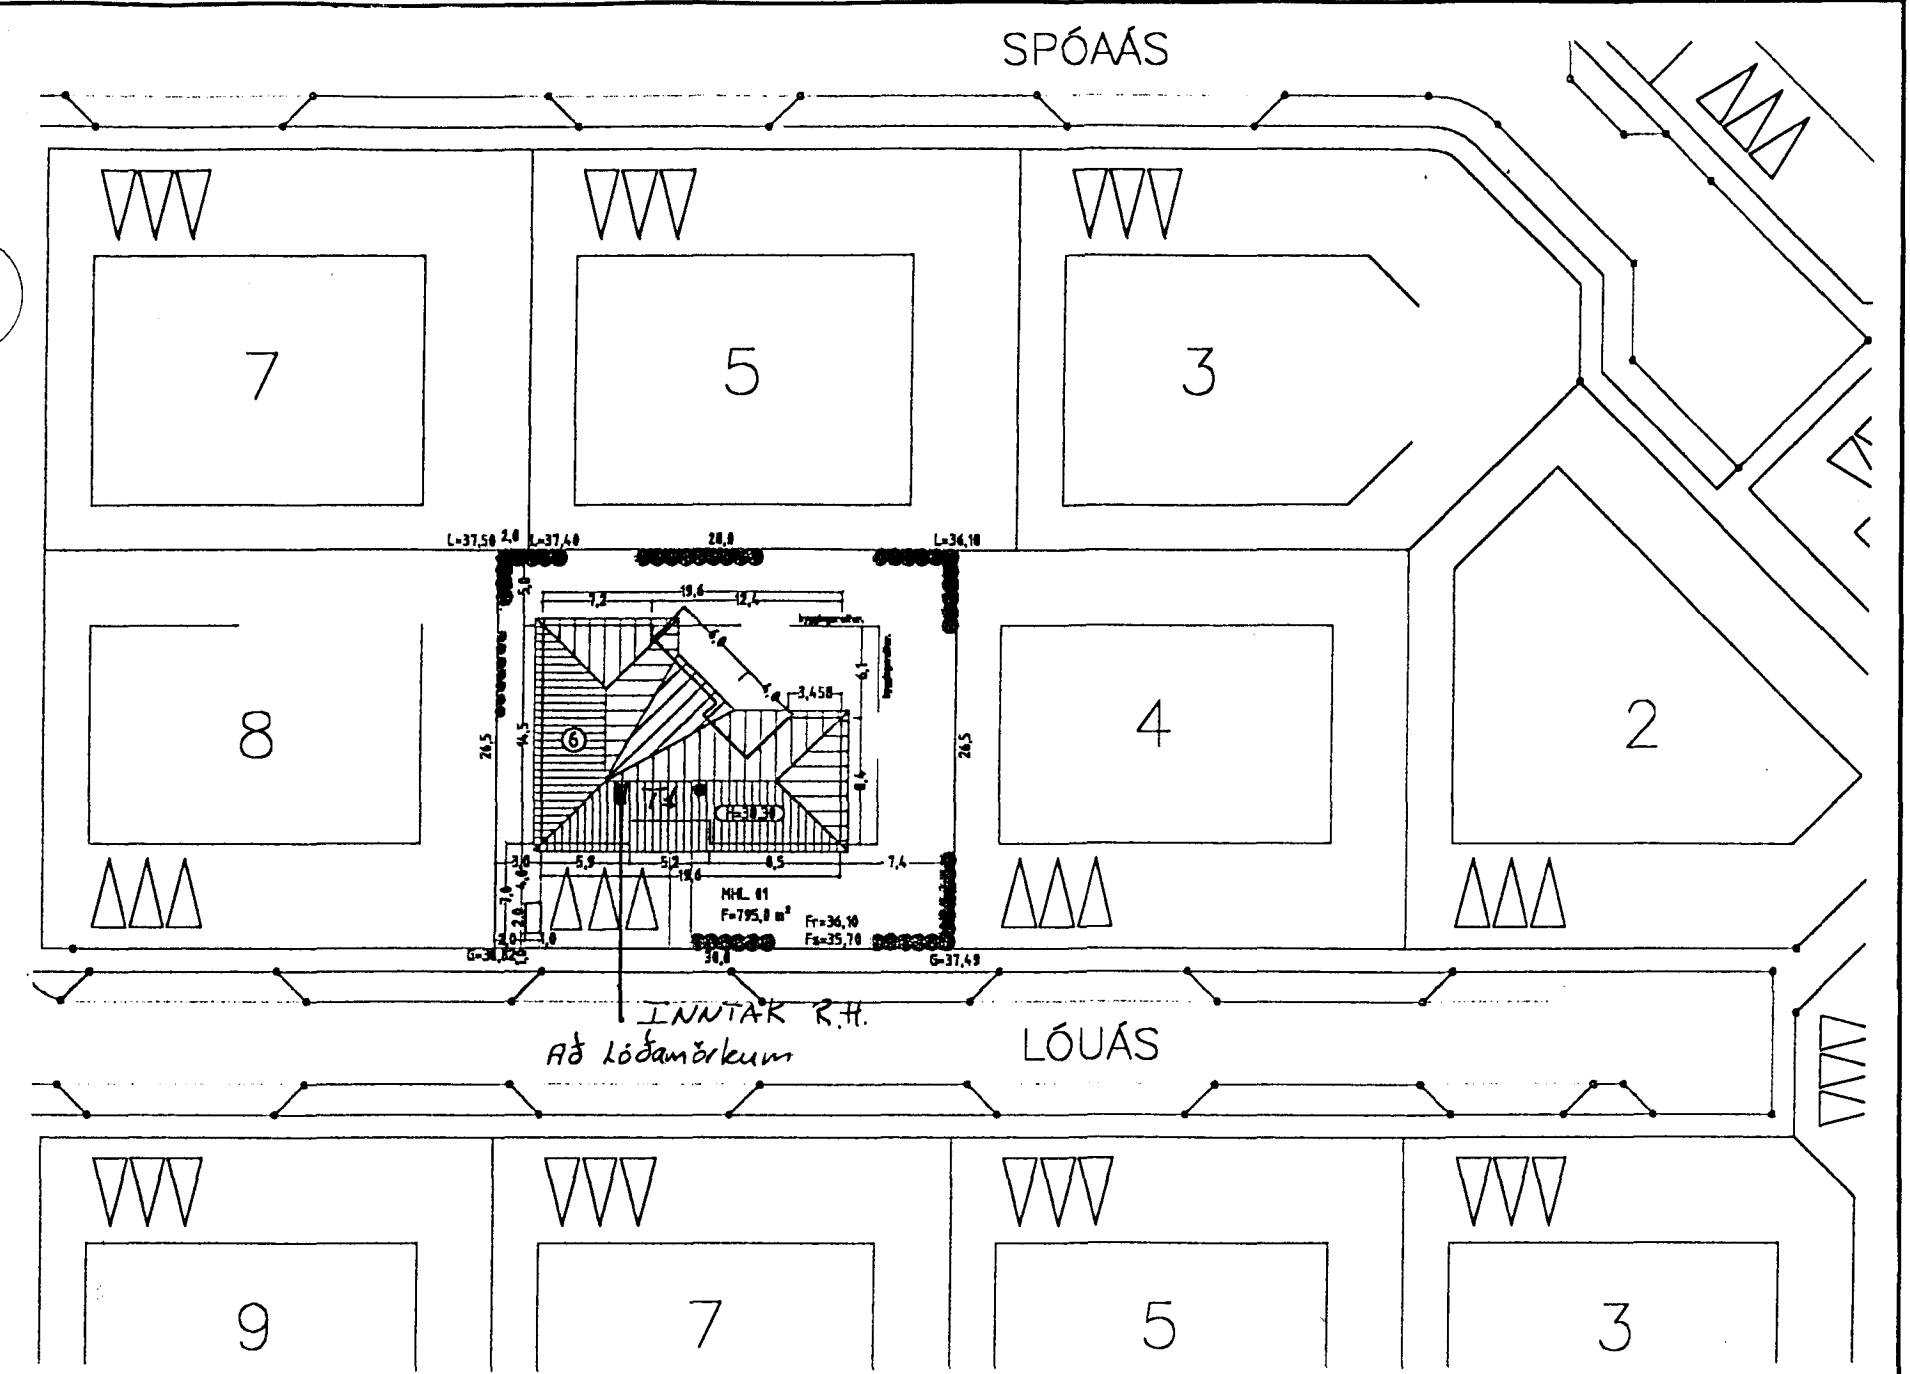



SNID A-A Í INNTAK M. 1:100

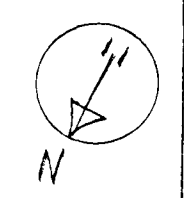

AFSTÖÐUMYND M. 1:500

HÚSVEITA TENGIST Á FASA T.

TAFLA 600x600

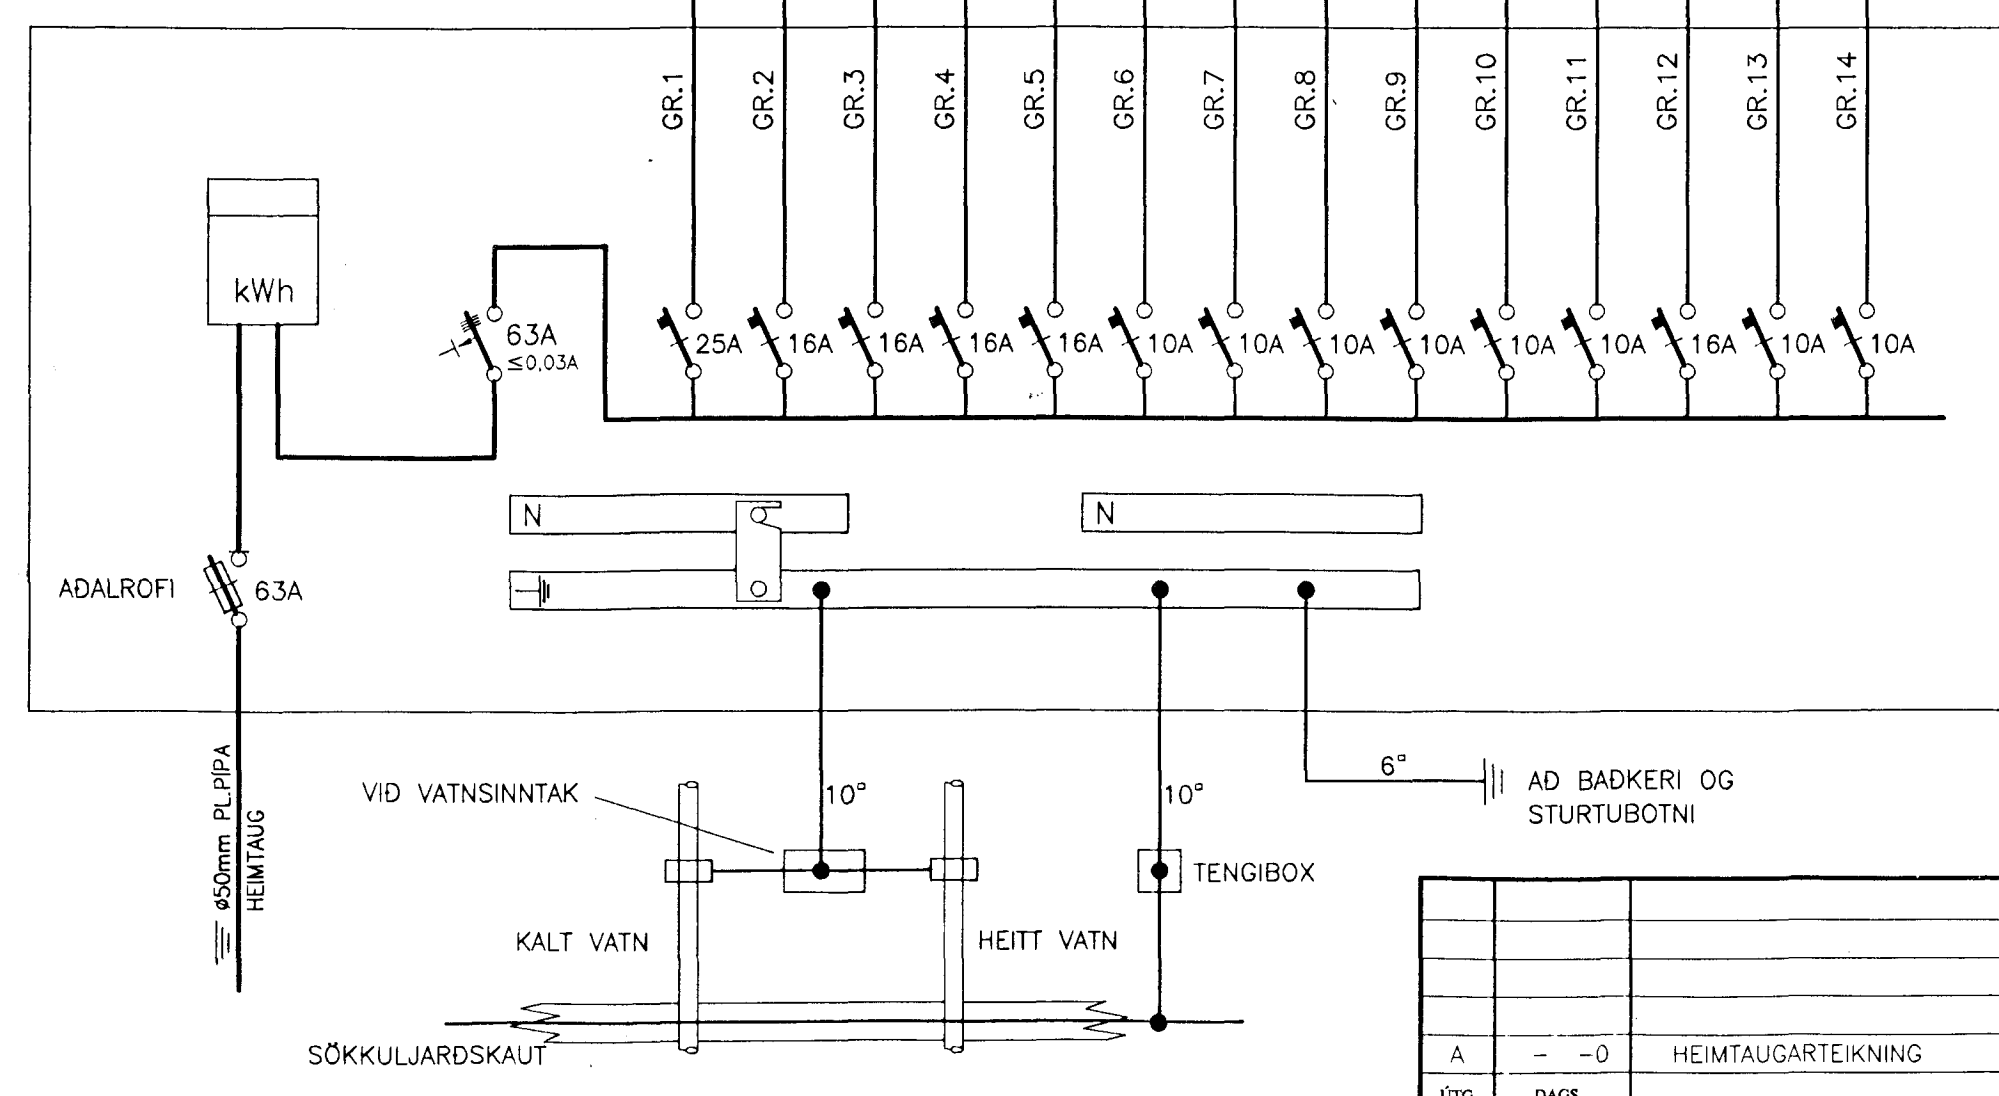

SKÝRINGAR

LAGNIR ERU HULDAR 16mm PLASTPÍPUR OG TAUGAR 3x1,5°. HÆÐ Á ROFUM SÉ 105 sm. TENGLAR VID ROFA SÉU Í SÖMU HÆÐ OG ROFAR. HÆÐ Á TENGLUM SÉ 20sm. HÆÐ Á BJÖLLUM SÉ 220sm. MÁLSTRAUMUR ROFA SÉ 10A, EN TENGLA 16A. L= SJÓNVARP, F= BÆJARSÍMI, DS= DYRASÍMI

NEMA ANNARS SÉ GETID

Inntök samþykkt 2/3 2000  
f.h. RAFVEITU HAFNARFJARDAR  
*Birgir Dóttir*

3764

A - - 0		HEIMTAUGARTEIKNING	S.Æ.	T.S.	<i>Trasli Sveinbjörnsson</i>	220146-2439	L'OUÁS 6 - HAFNARFIRDI AFSTÖÐUMYND, SNID Í INNTAK, EINLÍNUMYND OG SKÝRINGAR	MEV. 1:500; 1:100
ÚTG.	DAGS.		TEIKN.	HANNAÐ	SAMÞYKKT	KENNITALA	TERA S/F	TEIKN.NR. 1
							RAFMAGNSVERKFRÆÐISTOFA EJAFUNDI BILJERSÉN TRAUUSTI SVEINBJÖRNSSON	SÍÐASTA TNR.
							SÍMI 5687390	TNR. 1 AF 2
							SÍMI 5687390	ÚTG. A