



LÓUÁS 6 HAFNARFIRÐI.




Samþykkt þann

25 JAN. 2002


Byggingafulltrúinn í Hafnarfirði
F.h. Kristján Þórarinnsson

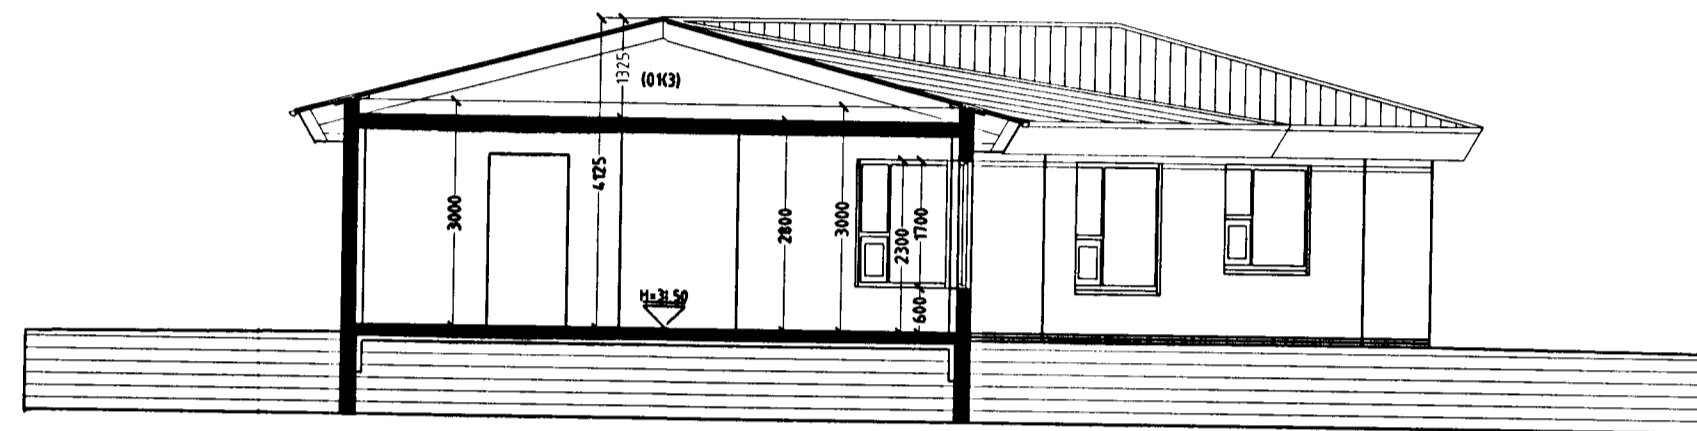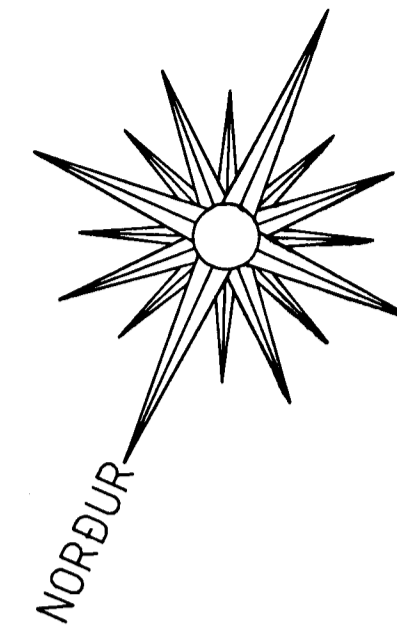

SNID A-A MKV. 1:100.

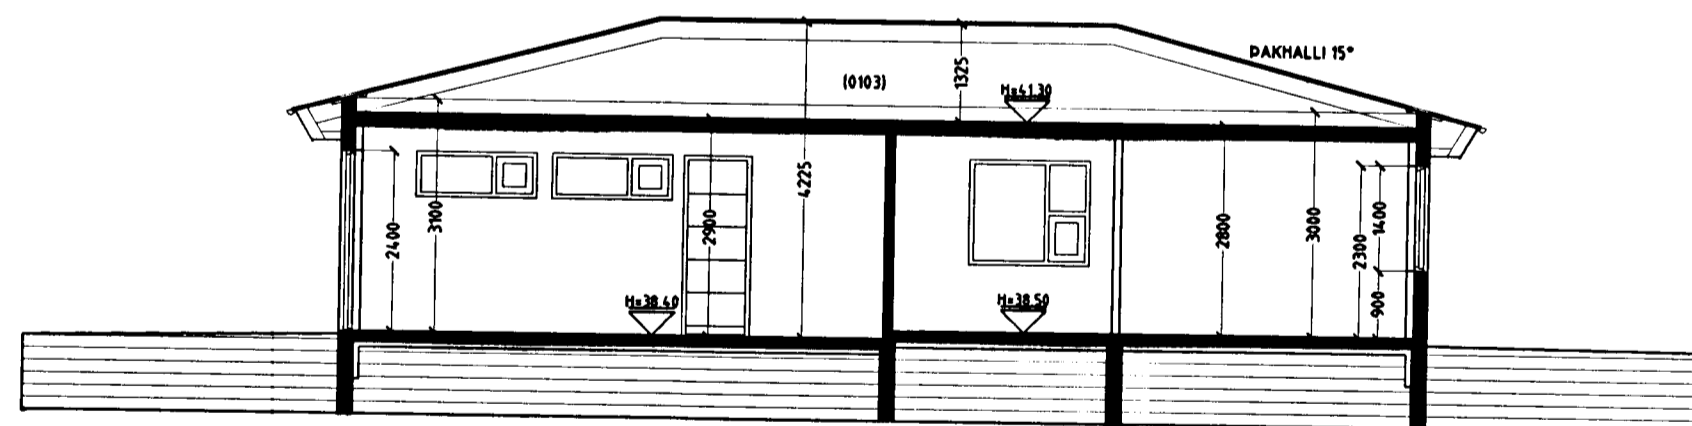

SNID B-B MKV. 1:100.

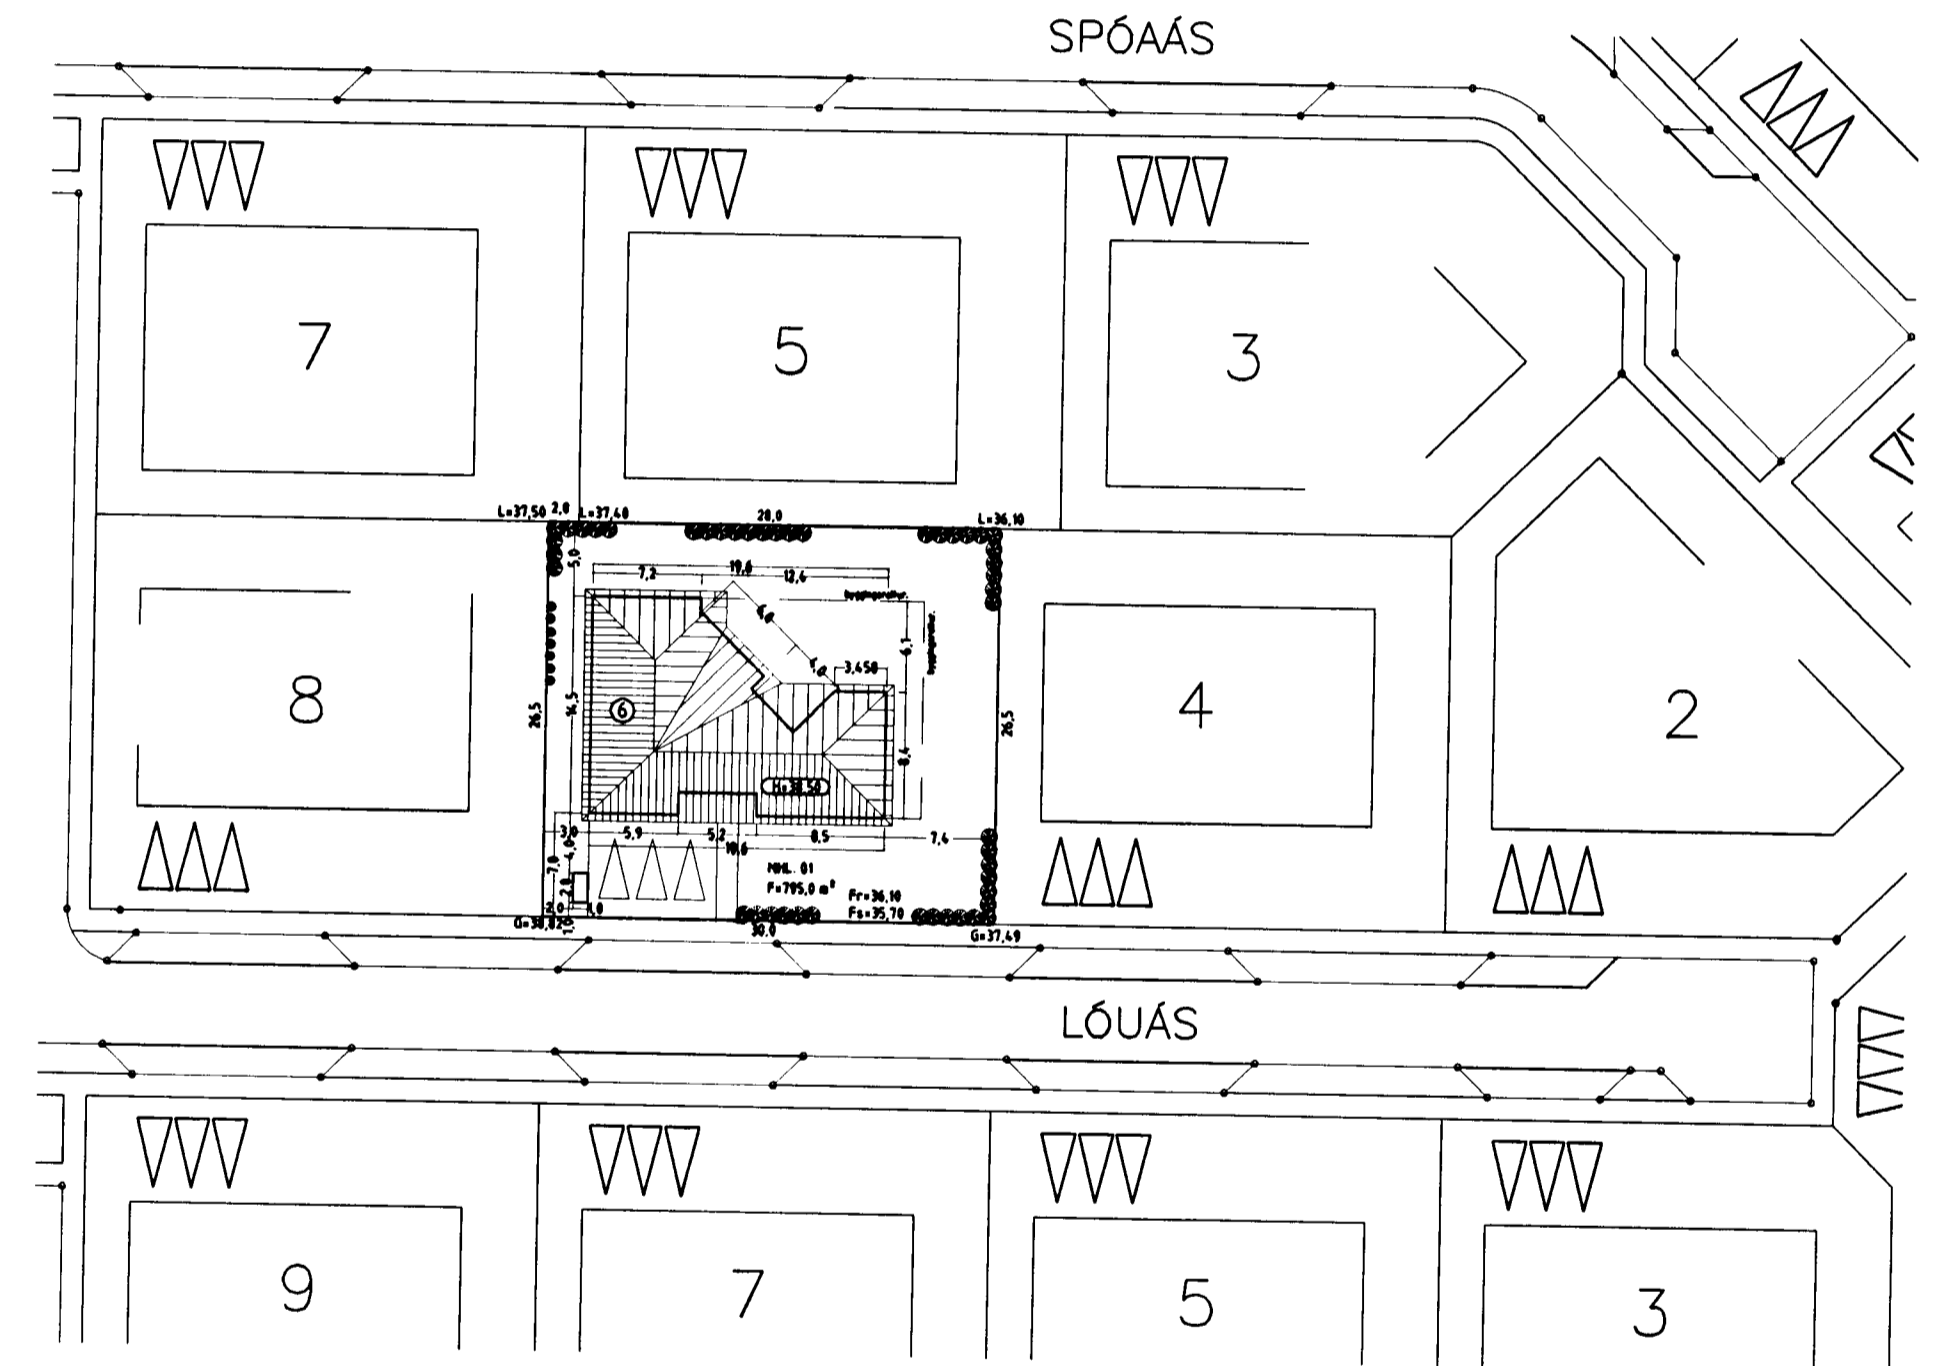

AFSTÖÐUMYND MKV. 1:500.

LÓUÁS 6 HAFNARFIRÐI.

Sigurður Þorvarðarson byggingafræðingur b.f.í.

Teiknistofan Strandgötu 11 220 Hafnarfirði.

STH. teiknistofan ehf. kt. 510298-2769. Kt. aðalhönnuðar: 14.1250-4.189.

Sími: 5651510. Fax: 5651299. Netfang: teiknistofan@islandia.is

Skýringar:	Aðaluppdráttur.
Teikning:	Snid og afstöðumynd.
Mælikvarði:	1:100. og 1:500.
Undirskrift:	<i>18/11/02 Smb</i>
Blað nr: 2 af 4.	Dagsetning: 19 nóvember 1999.

Breytt: 18.01.2002. Sturta sett á gestasaterni, hurð sett á bifreiðageymslu á austurhlíð.
Bað stækkað gluggi minnkaður og færður á baði, hurðaropnun breytt í bifreiðageymslu og
steyptum vegg á milli íbúðar og bifreiðageymslu breytt úr 150 mm í 180 mm.