

LÓUÁS 6 HAFNARFIRÐI.




Samþykkt þann


25 JAN. 2002

Byggingafulltrúinn í Hafnarfirði
F.h. Kristján Þórarinnsson


KJP

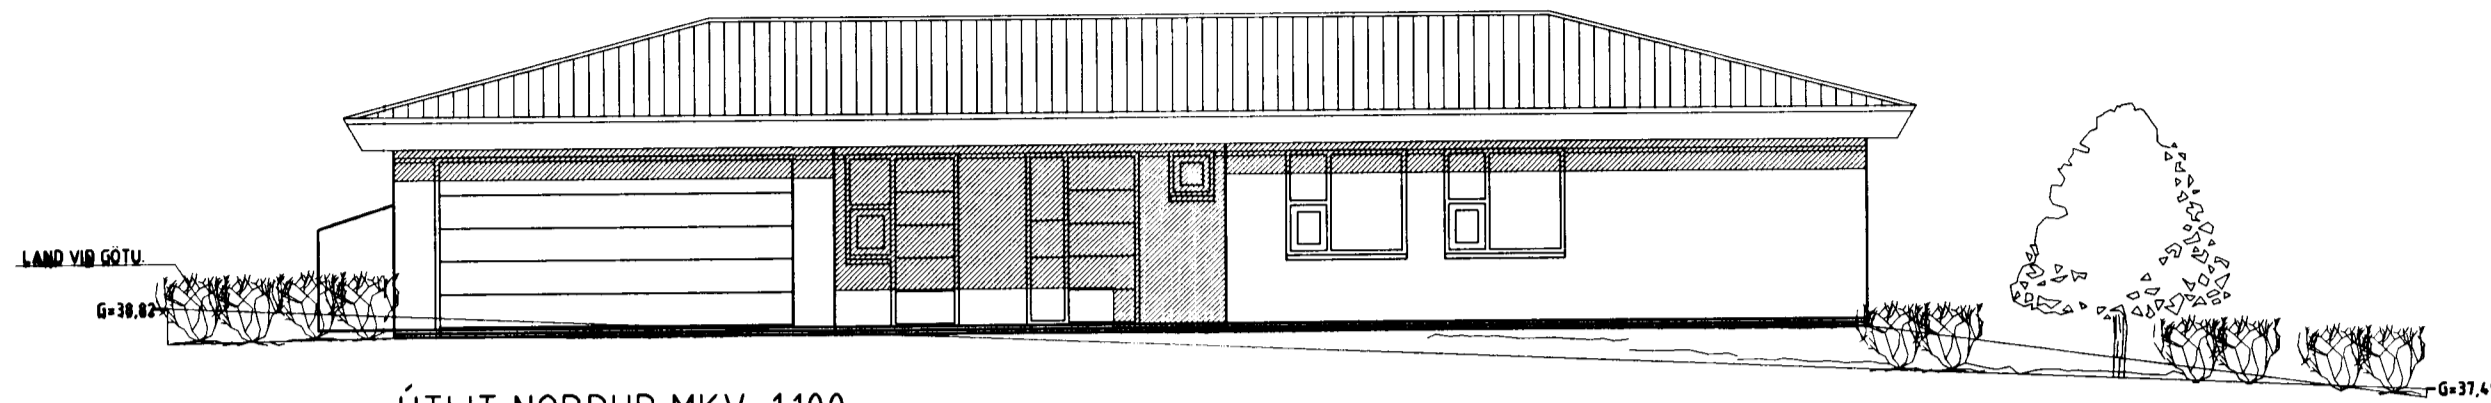


ÚTLIT NORÐUR MKV. 1:100.

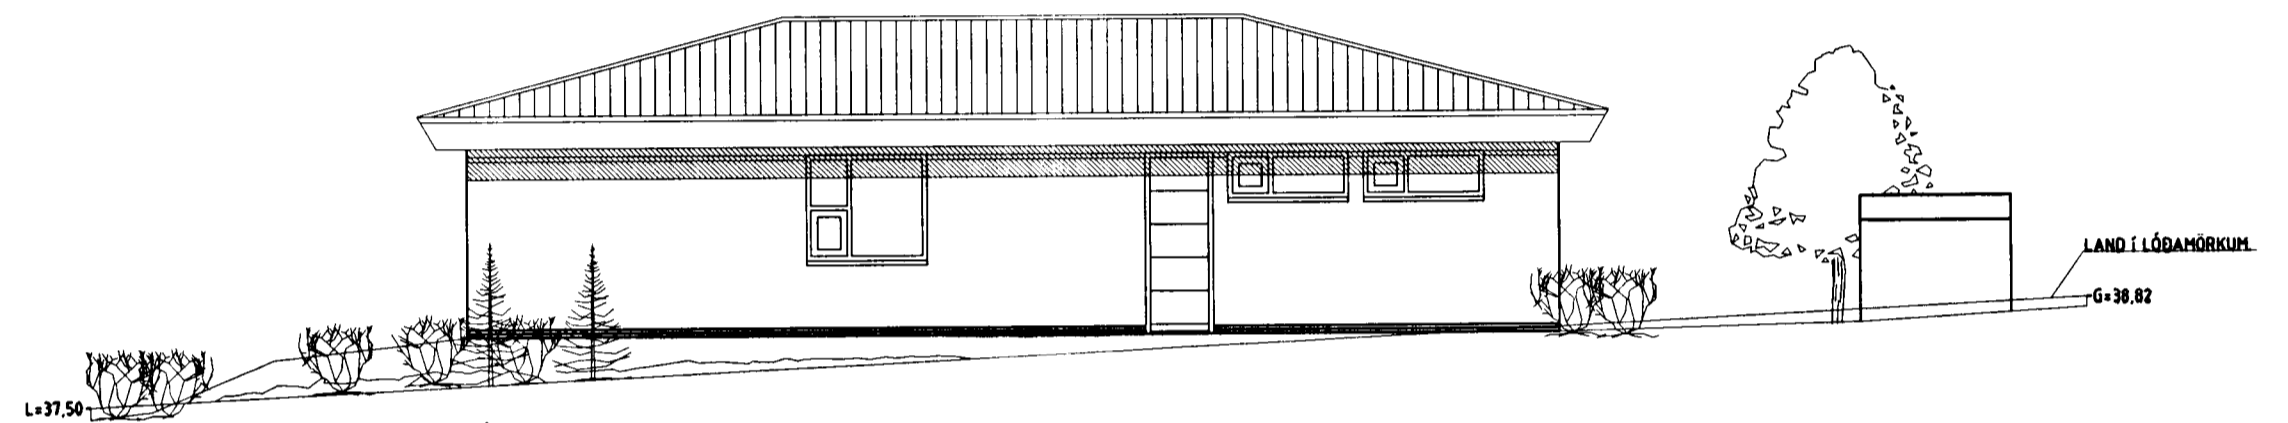

ÚTLIT AUSTUR MKV. 1:100.

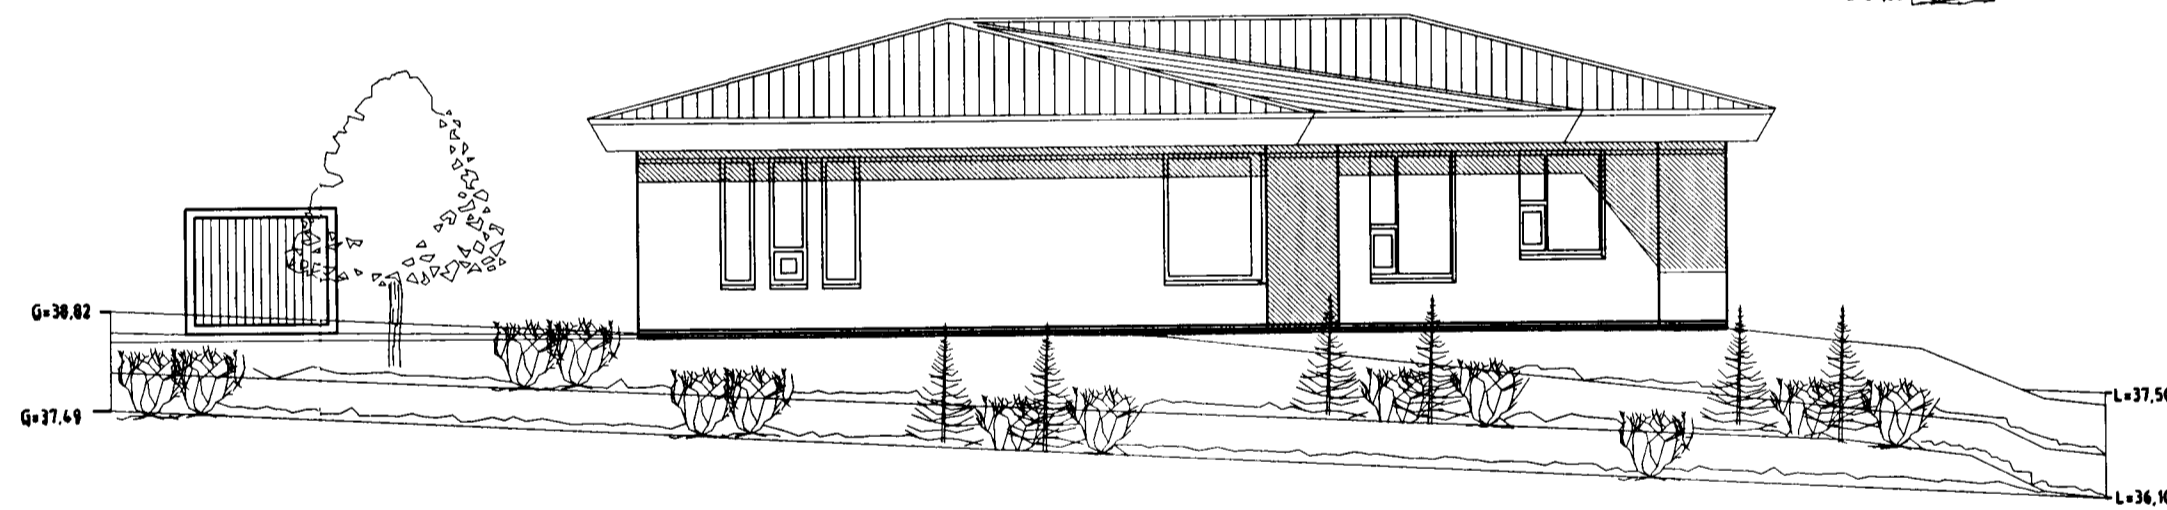

ÚTLIT VESTUR MKV. 1:100.

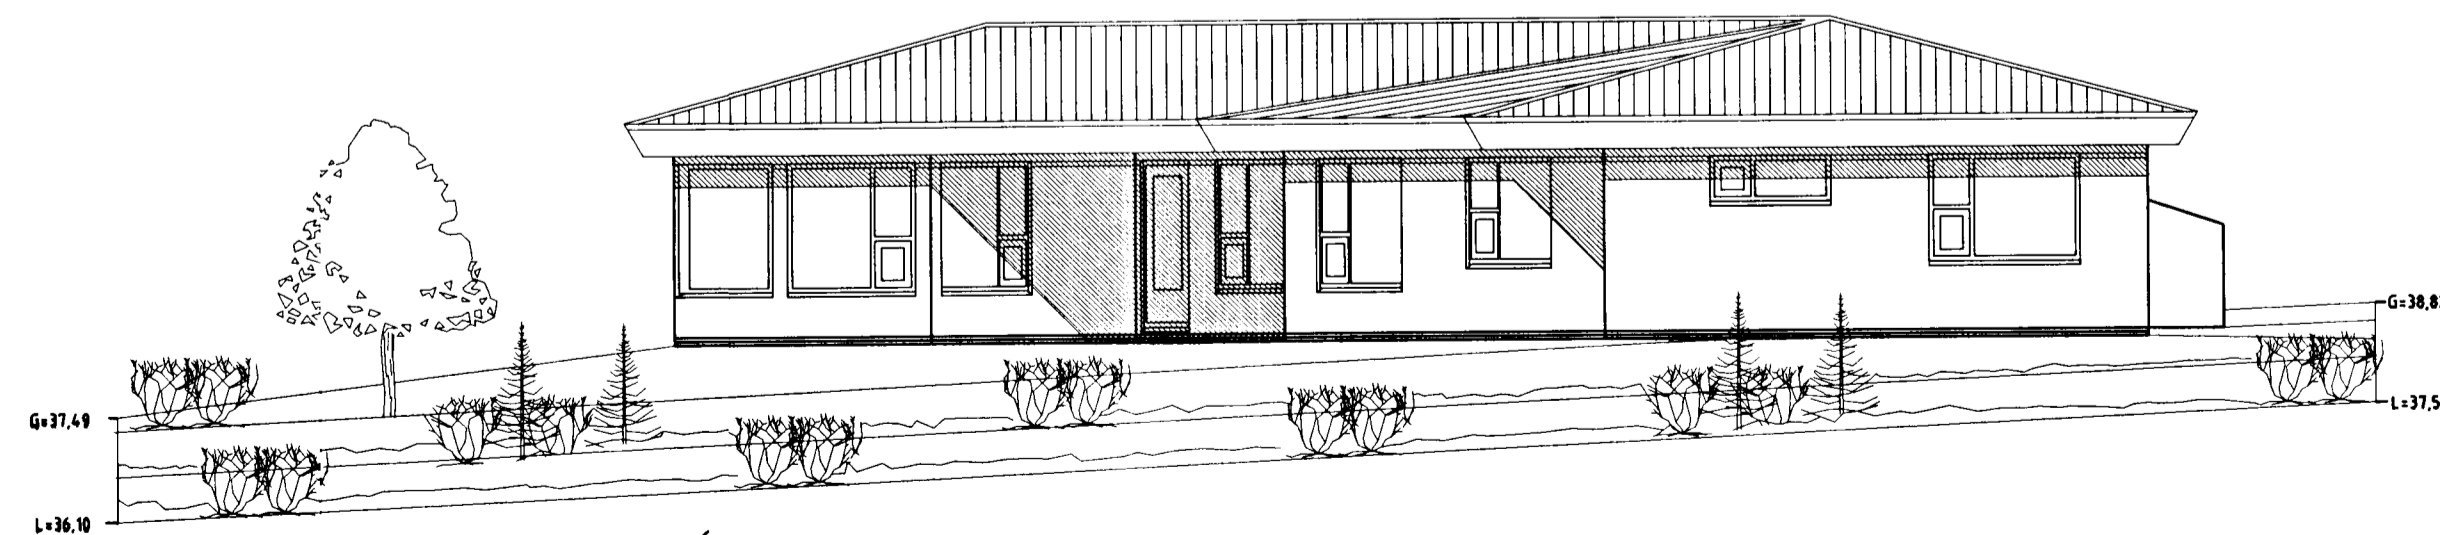

ÚTLIT SUÐUR MKV. 1:100.

LÓUÁS 6 HAFNARFIRÐI.

Sigurður Þorvarðarson byggingafræðingur bfi.

Teiknistofan Strandgötu 11 220 Hafnarfirði.

STH. teiknistofan ehf. kt. 510298-2769. Kt. aðalhönnuðar: 141250-4189.

Sími: 5651510. Fax: 5651299. Netfang: teiknistofan@islandia.is

Skýringar:	Aðaluppdráttur.
Teikning:	Útlitsmyndir
Mælikvarði:	1 : 100.
Undirskrift:	18/10251p
Blað nr: 3 af 4.	Dagsetning: 19 nóvember 1999.

Breytt: 18.01.2002. Sturta sett á gestasalerni, hurð sett á bifreiðageymslu á austurhlíð.

Bad stækkað gluggi minnkaður og færður á badi, hurðaropnun breytt í bifreiðageymslu og steyptum vegg á milli íbúðar og bifreiðageymslu breytt úr 150 mm í 180 mm.